
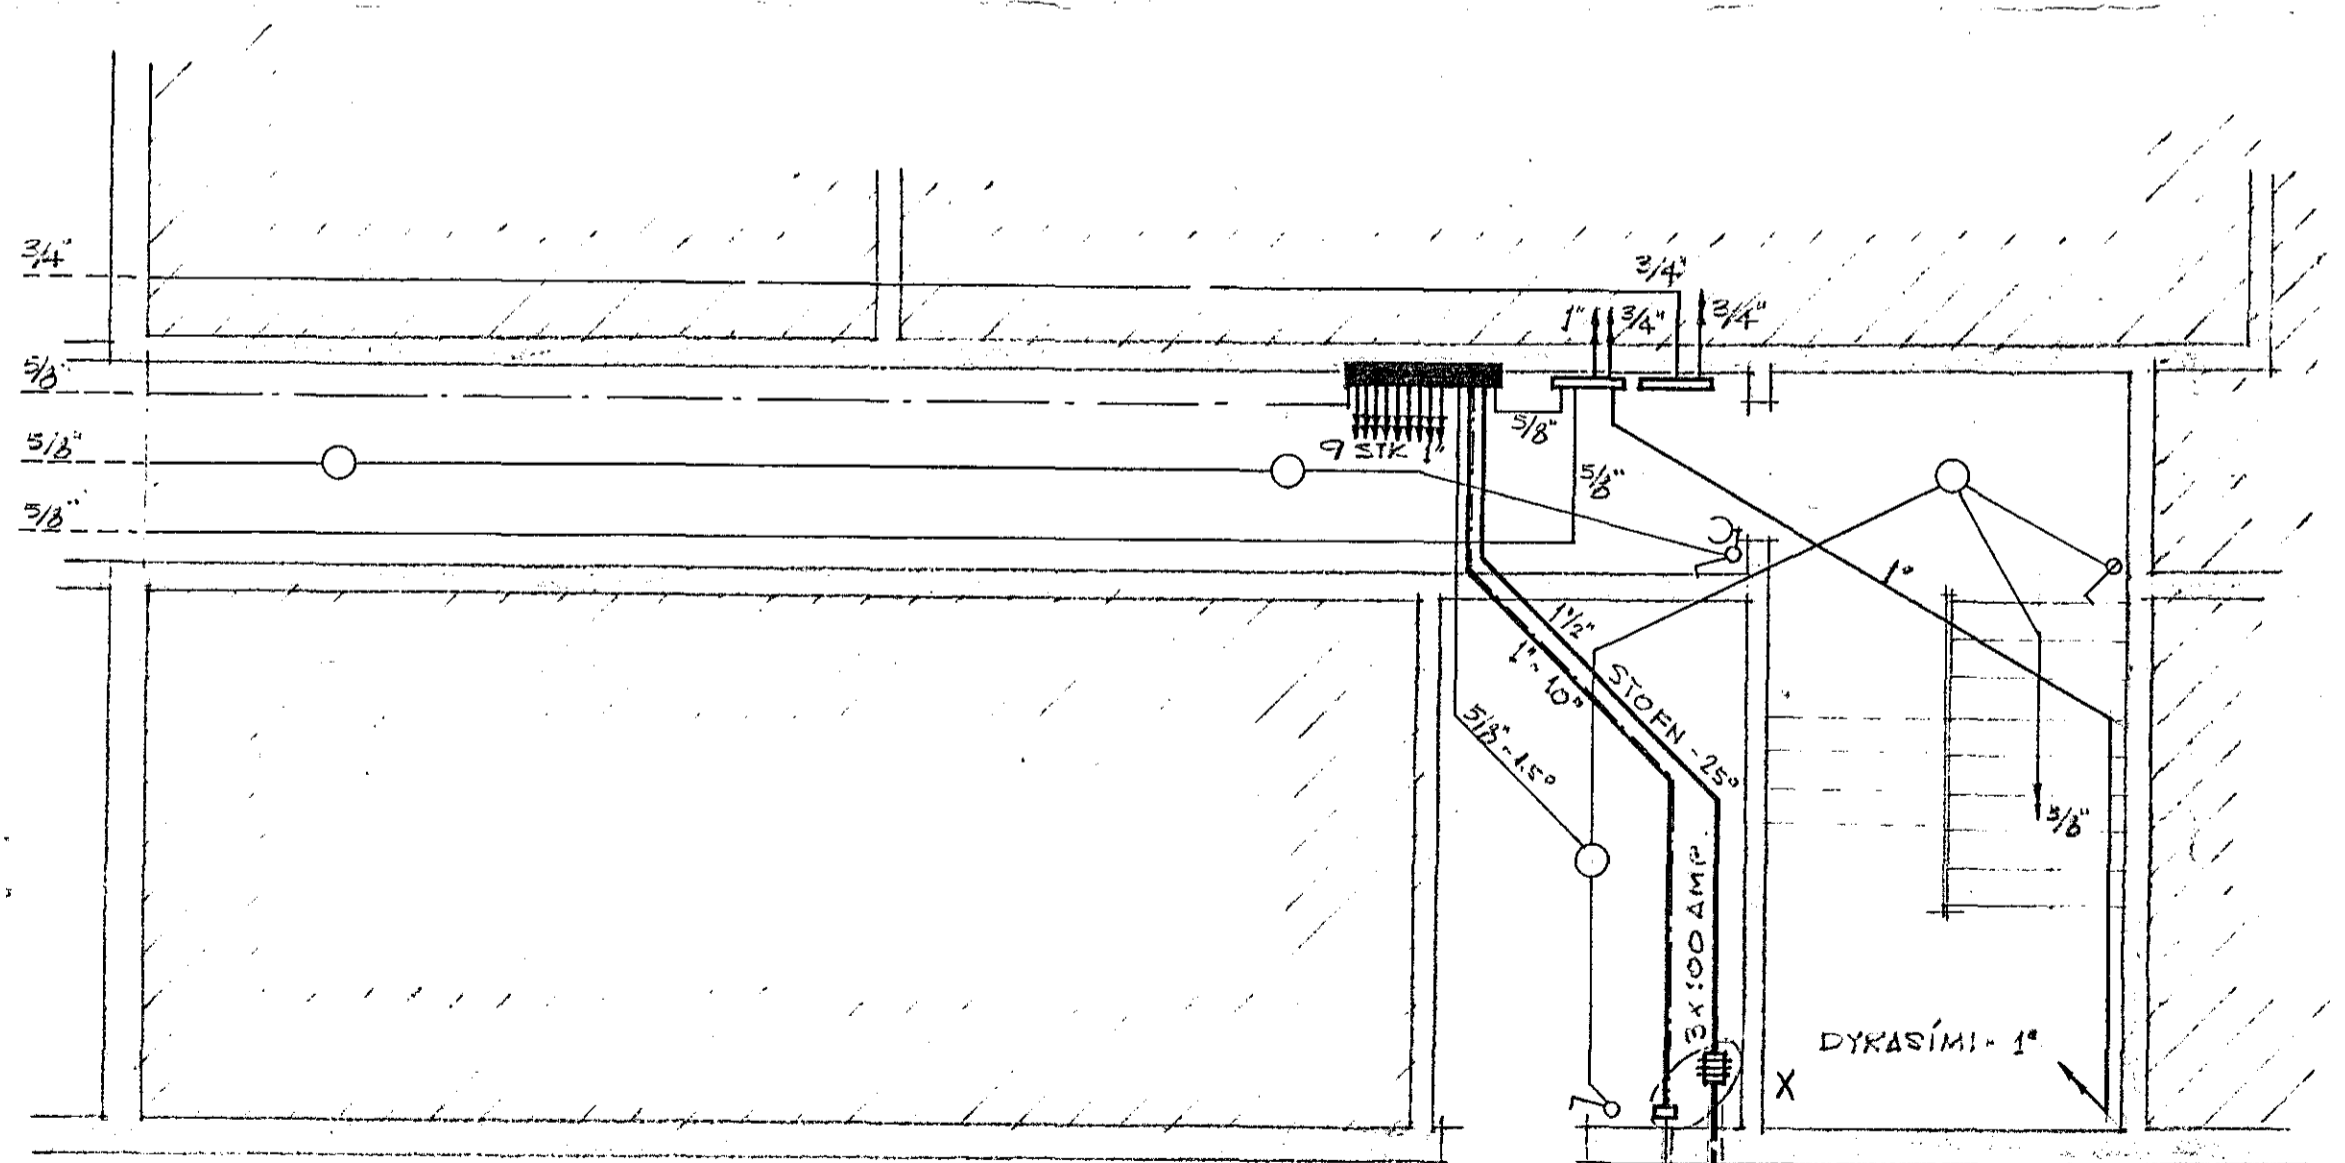
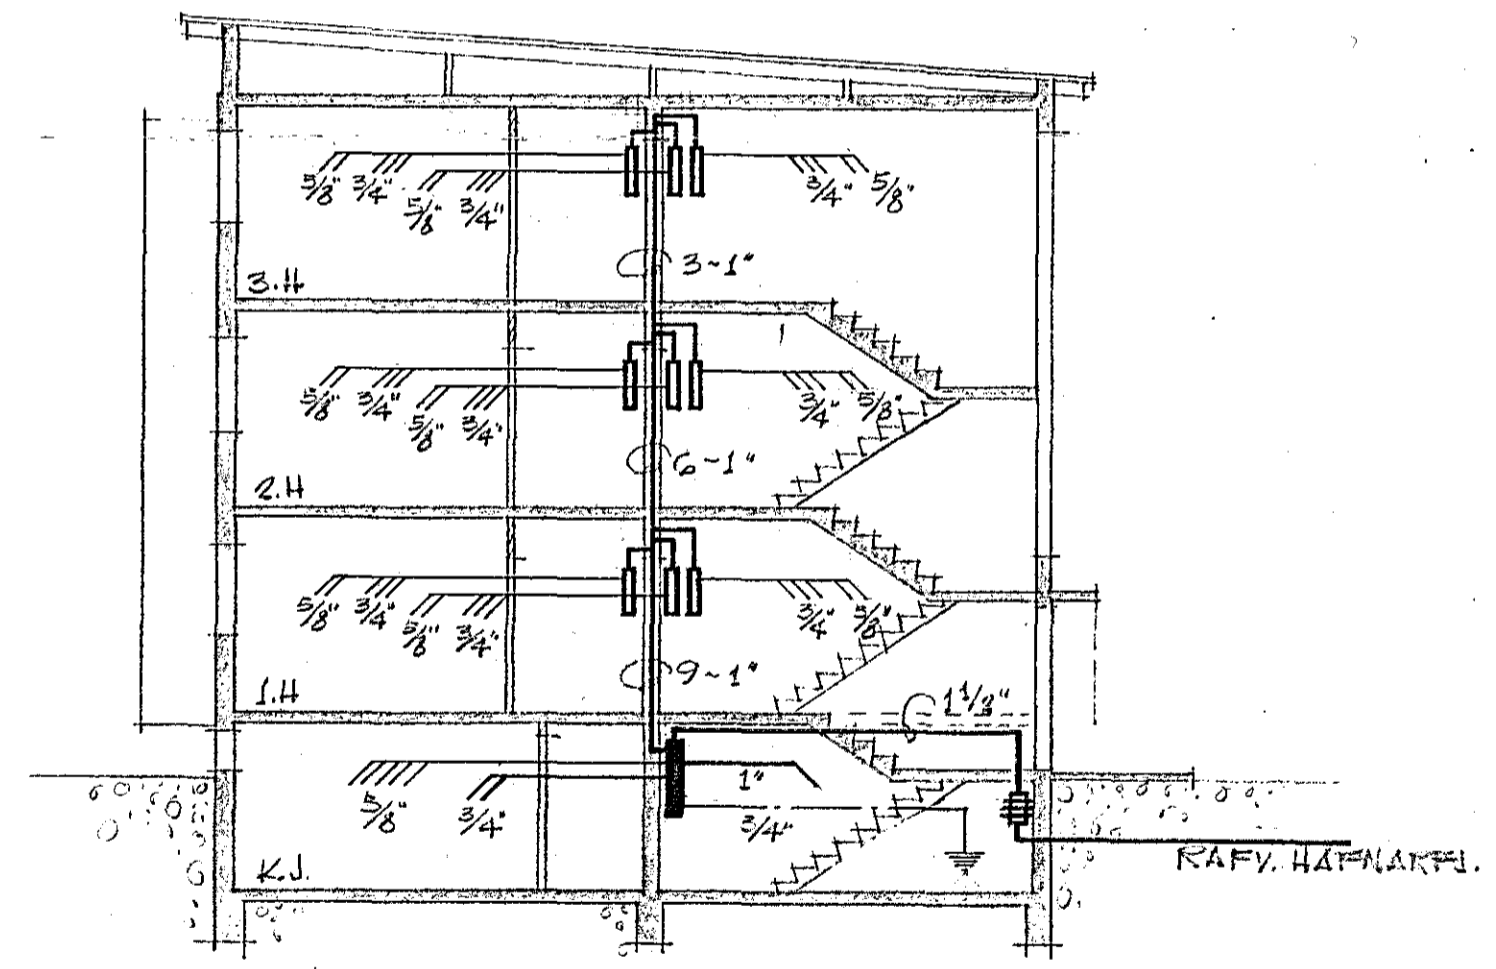
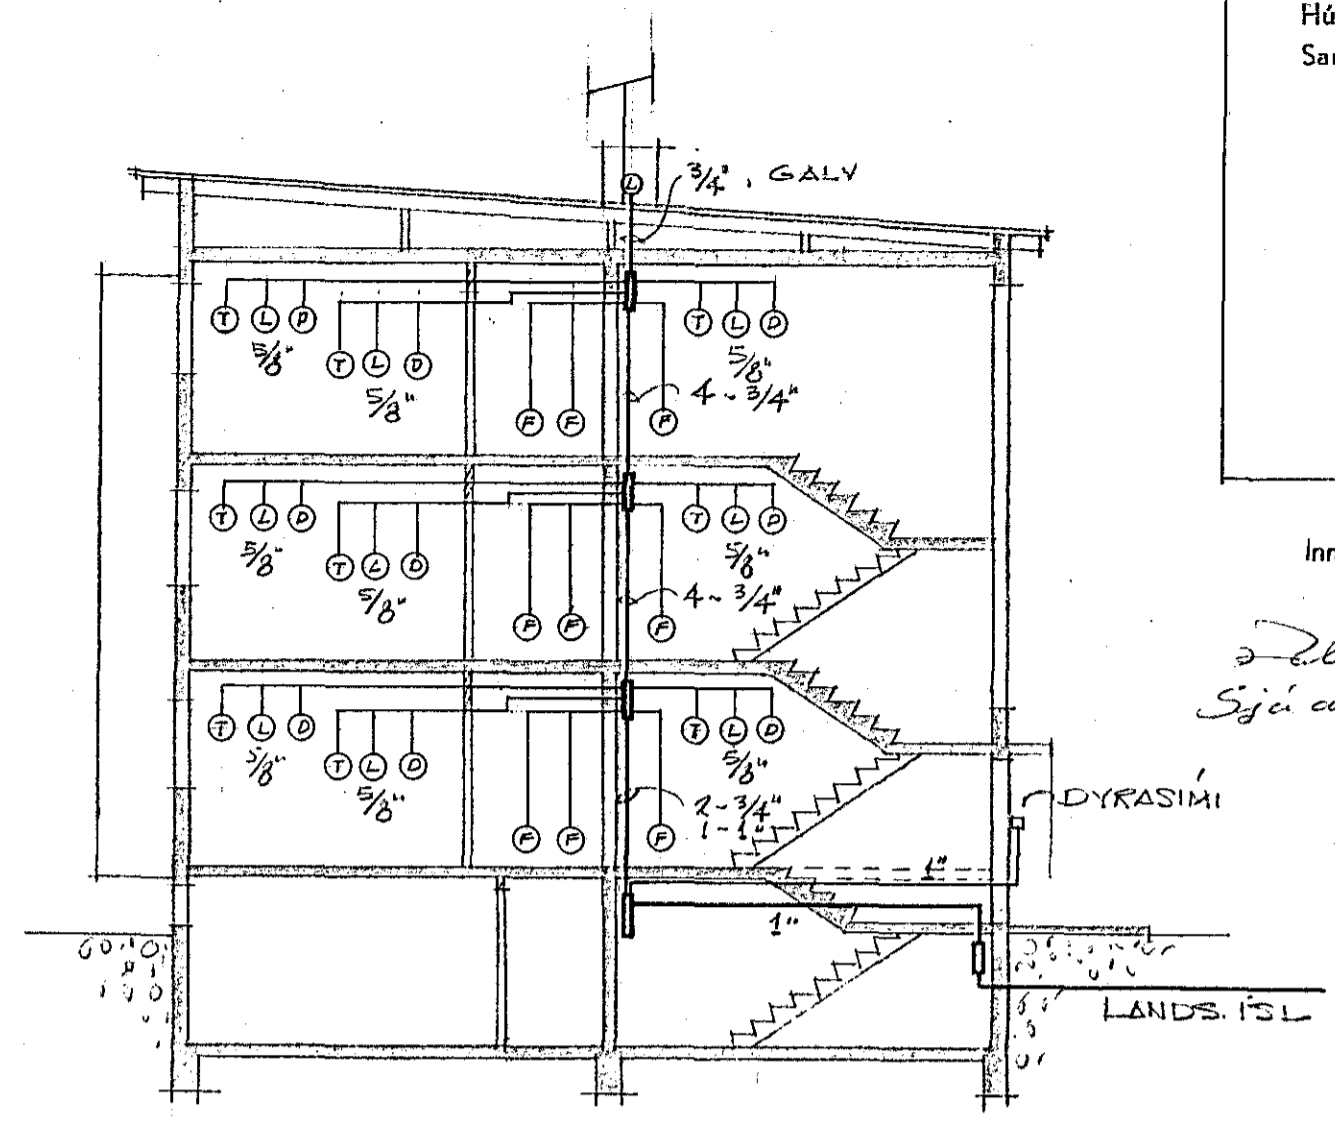


Húsvéita nr. 576 Teikning nr. 1054
 Samþykkt þ. 19/10 1966
 f. h. RAÞVEITU HAFNARFJARDAR
Ólafur E. Þorsteinsson
 Eftirlitsmaður rafloagna

Inntök samþykkt 22/10 1966
 f. h. RAÞVEITU HAFNARFJARDAR

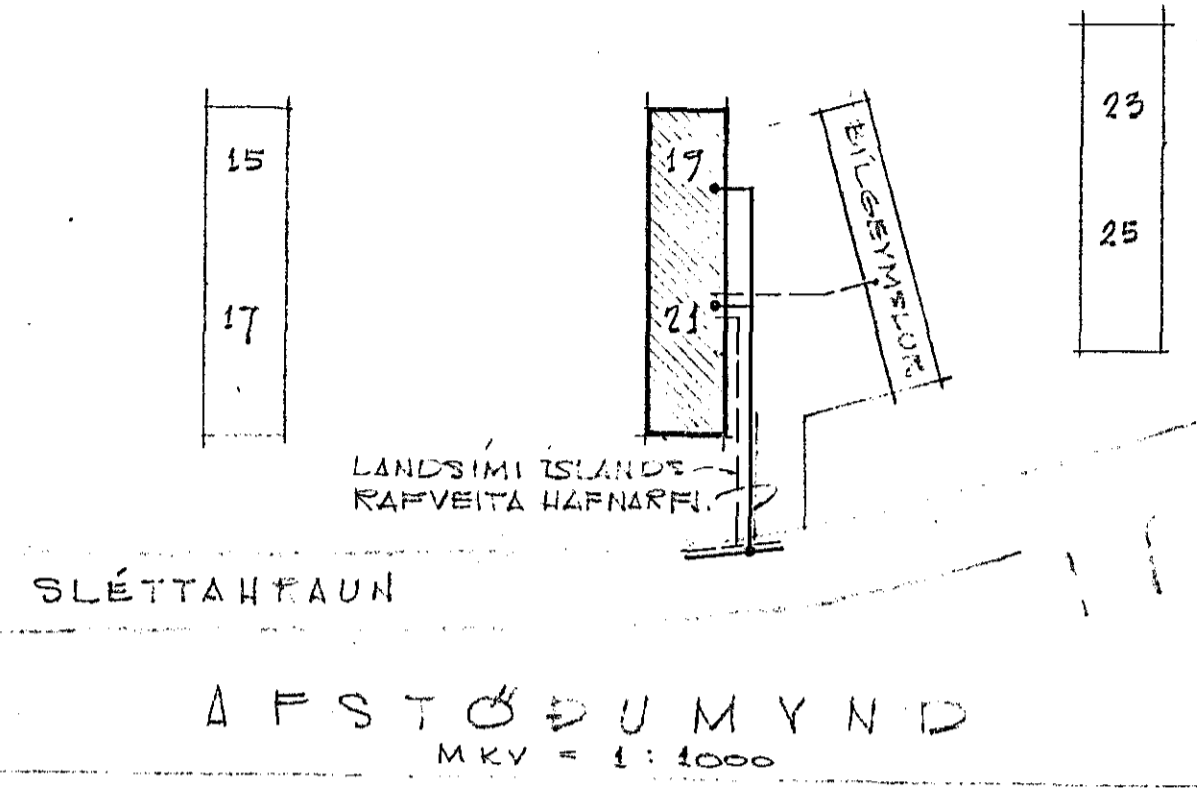

3 x 10° PL. STRENGUR 1
 2° PLASTPIPU (F/BU.G.)
 Rör milli ísl. fyrir
 stöð.
 RAÞVEITA HAFNARFJ.
 Innviðe fyrir rafmagn og síma
 farast út samþykktu og undir sléttu
 merkt X

KJALLAKI - N^o 19

1054-

SLÉTTAURAUN N^o 19-21 HAFNARFJ.
 RAFLAGNATEIKNING
 MKV = 1:100, 1:1000 ~ BLAÐ 1
 HAFNARFJARDI Í MAÍ '66
R. Guðmundsson
 S: 51834