


Inntök samþykkt 13110. 1966
 f.h. RAFVEITU HAFNARFJÁRDAR
 Verkskipti
Sjá aðhugusemndir.

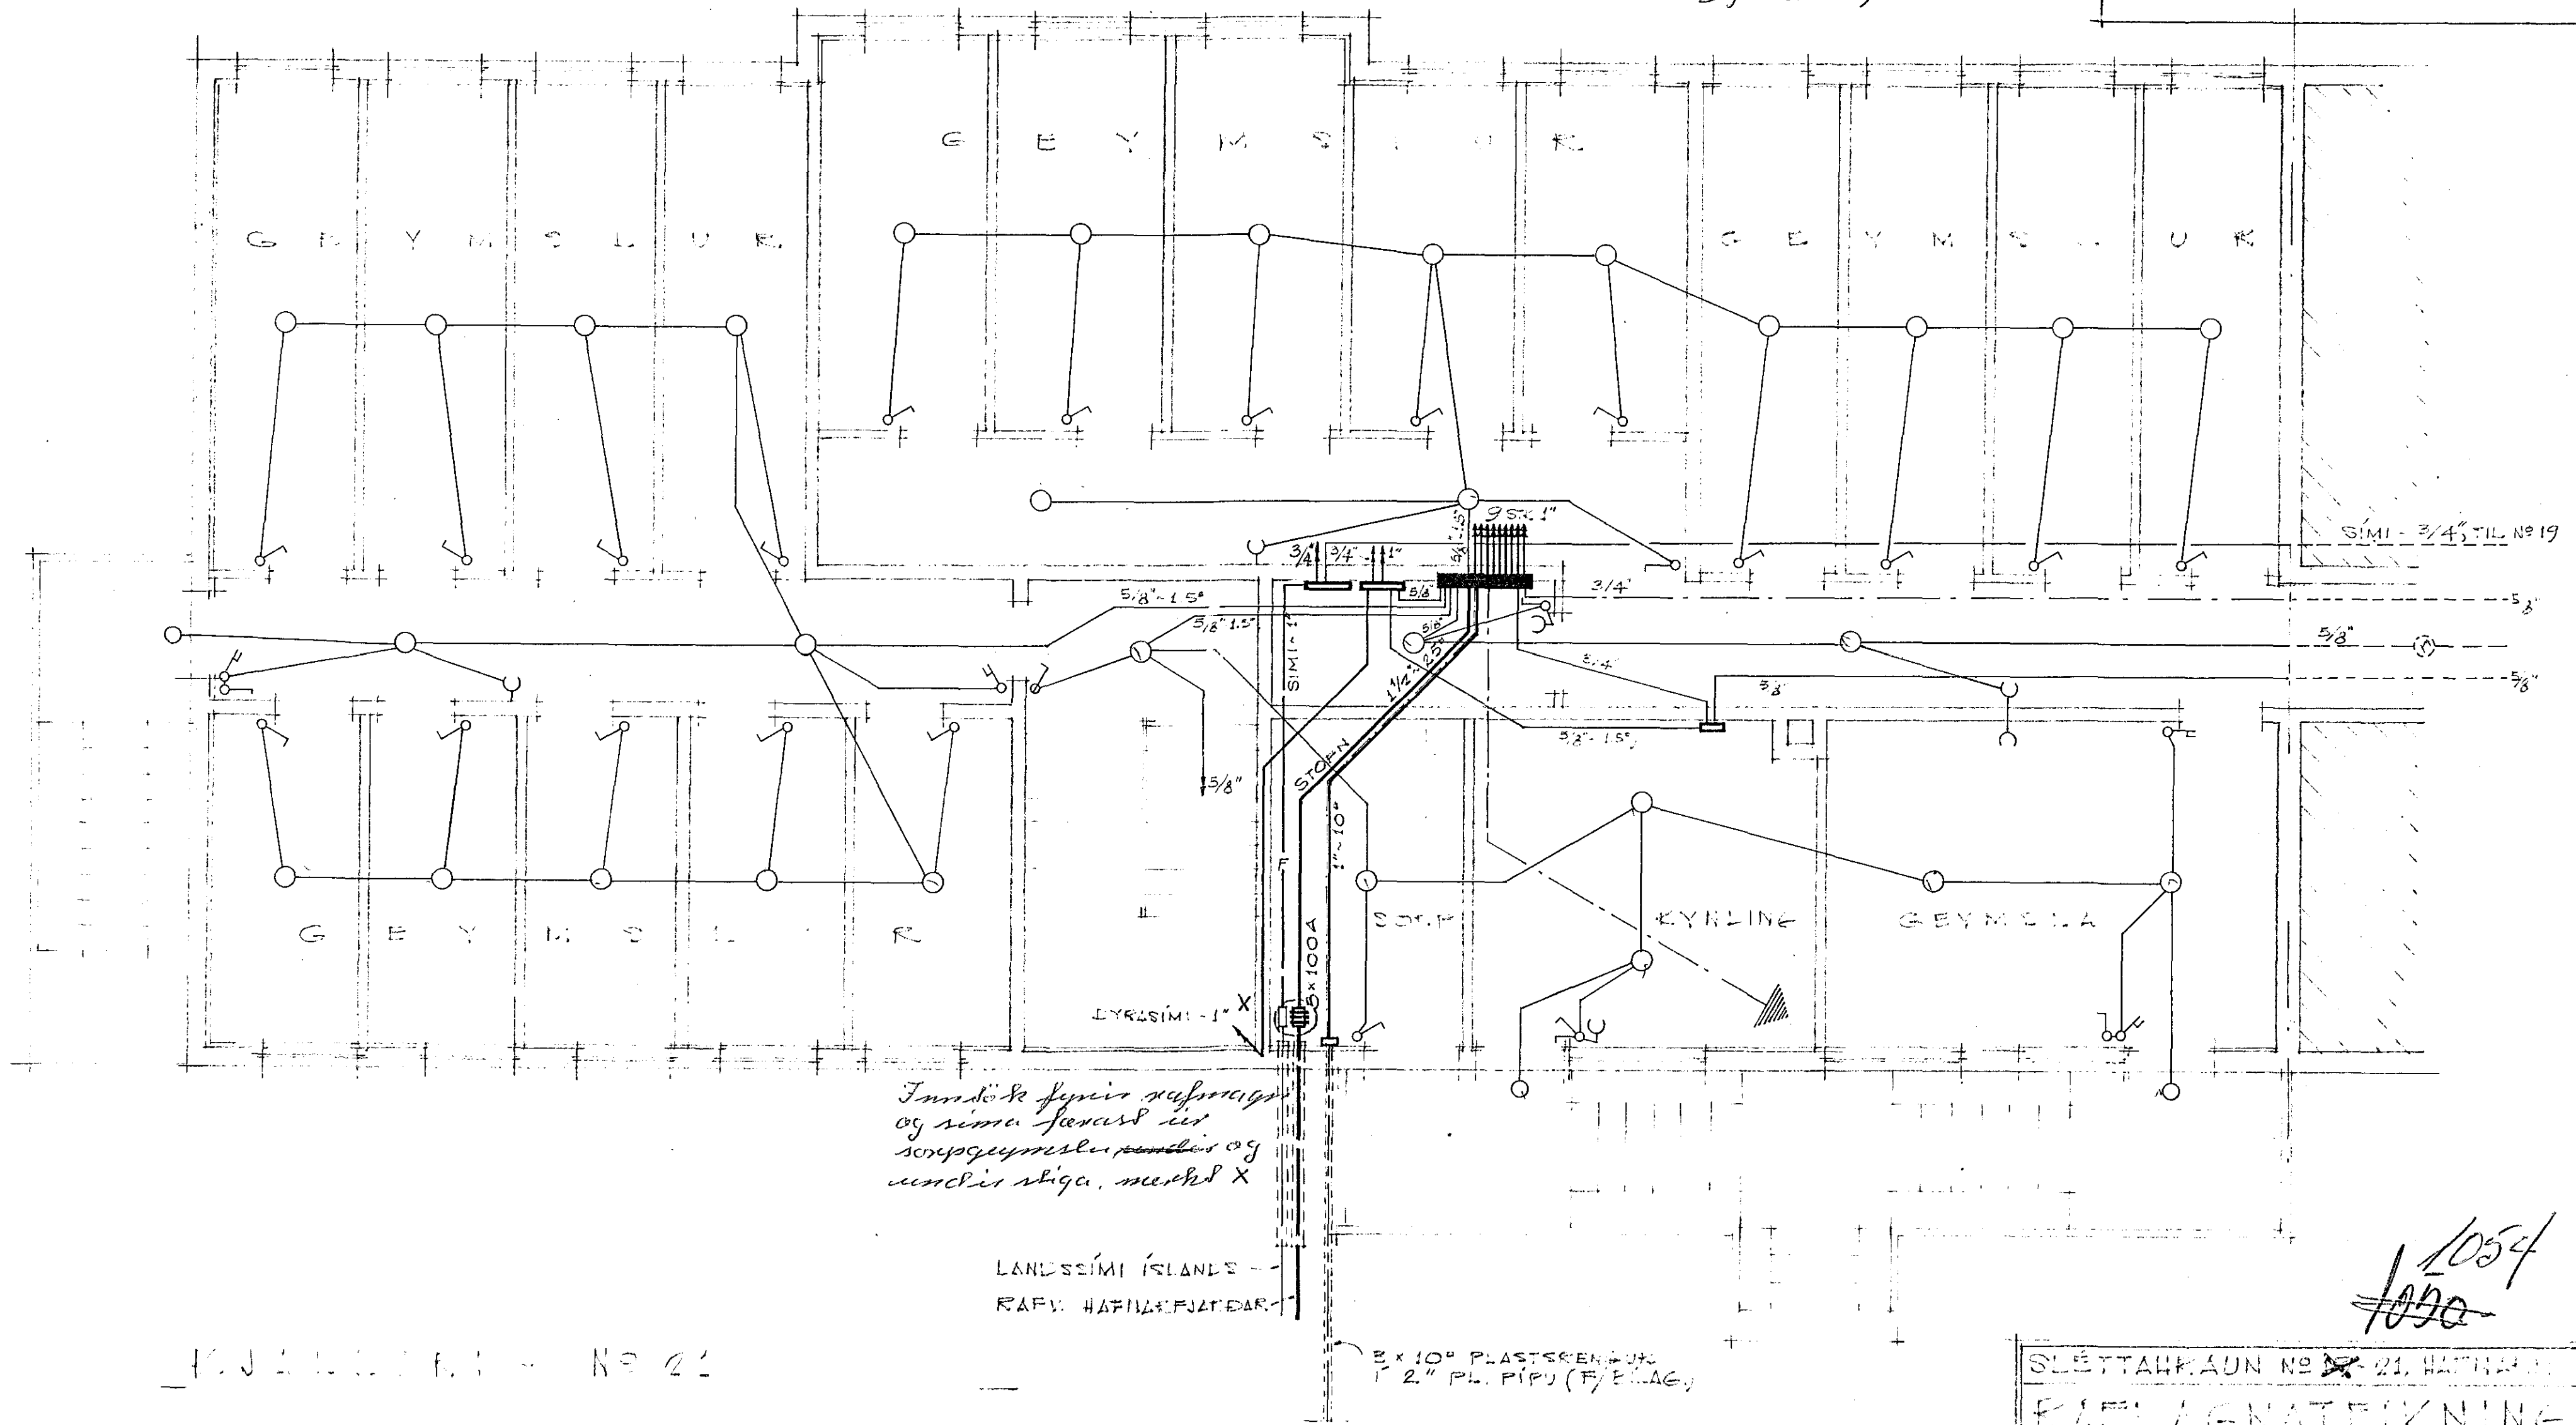


LANDSSÍMI ÍSLANDS -
 RAFV. HAFNARFJÁRDAR


3 x 10" PLASTERBÚK
 1" 2" PL. PÍPU (F/ERLAG)

1054
~~1050~~

SLETTAHRÖUN NÚ 21, HAFNARFJÁRDAR
 RAÐLAGNATEIKNING
 MKV = 1:50 ELLE 2

HAFNARFJÁRDAR
K. Guðmundsson
 2151824