


Húsvetta nr. 1903 Teikning nr. 1050
 Samþykkt þ. 13/10 1966
 f.h. RAÞVEITU HAFNARFJARDAR
Ólafur Ólafsson
 Eftirlitsmaður Rafhlagna

Inntök samþykkt 13.10. 1966
 f.h. RAÞVEITU HAFNARFJARDAR
 Verktæfi
Ólafur Ólafsson
 Sjá alþingisráðgjafi.

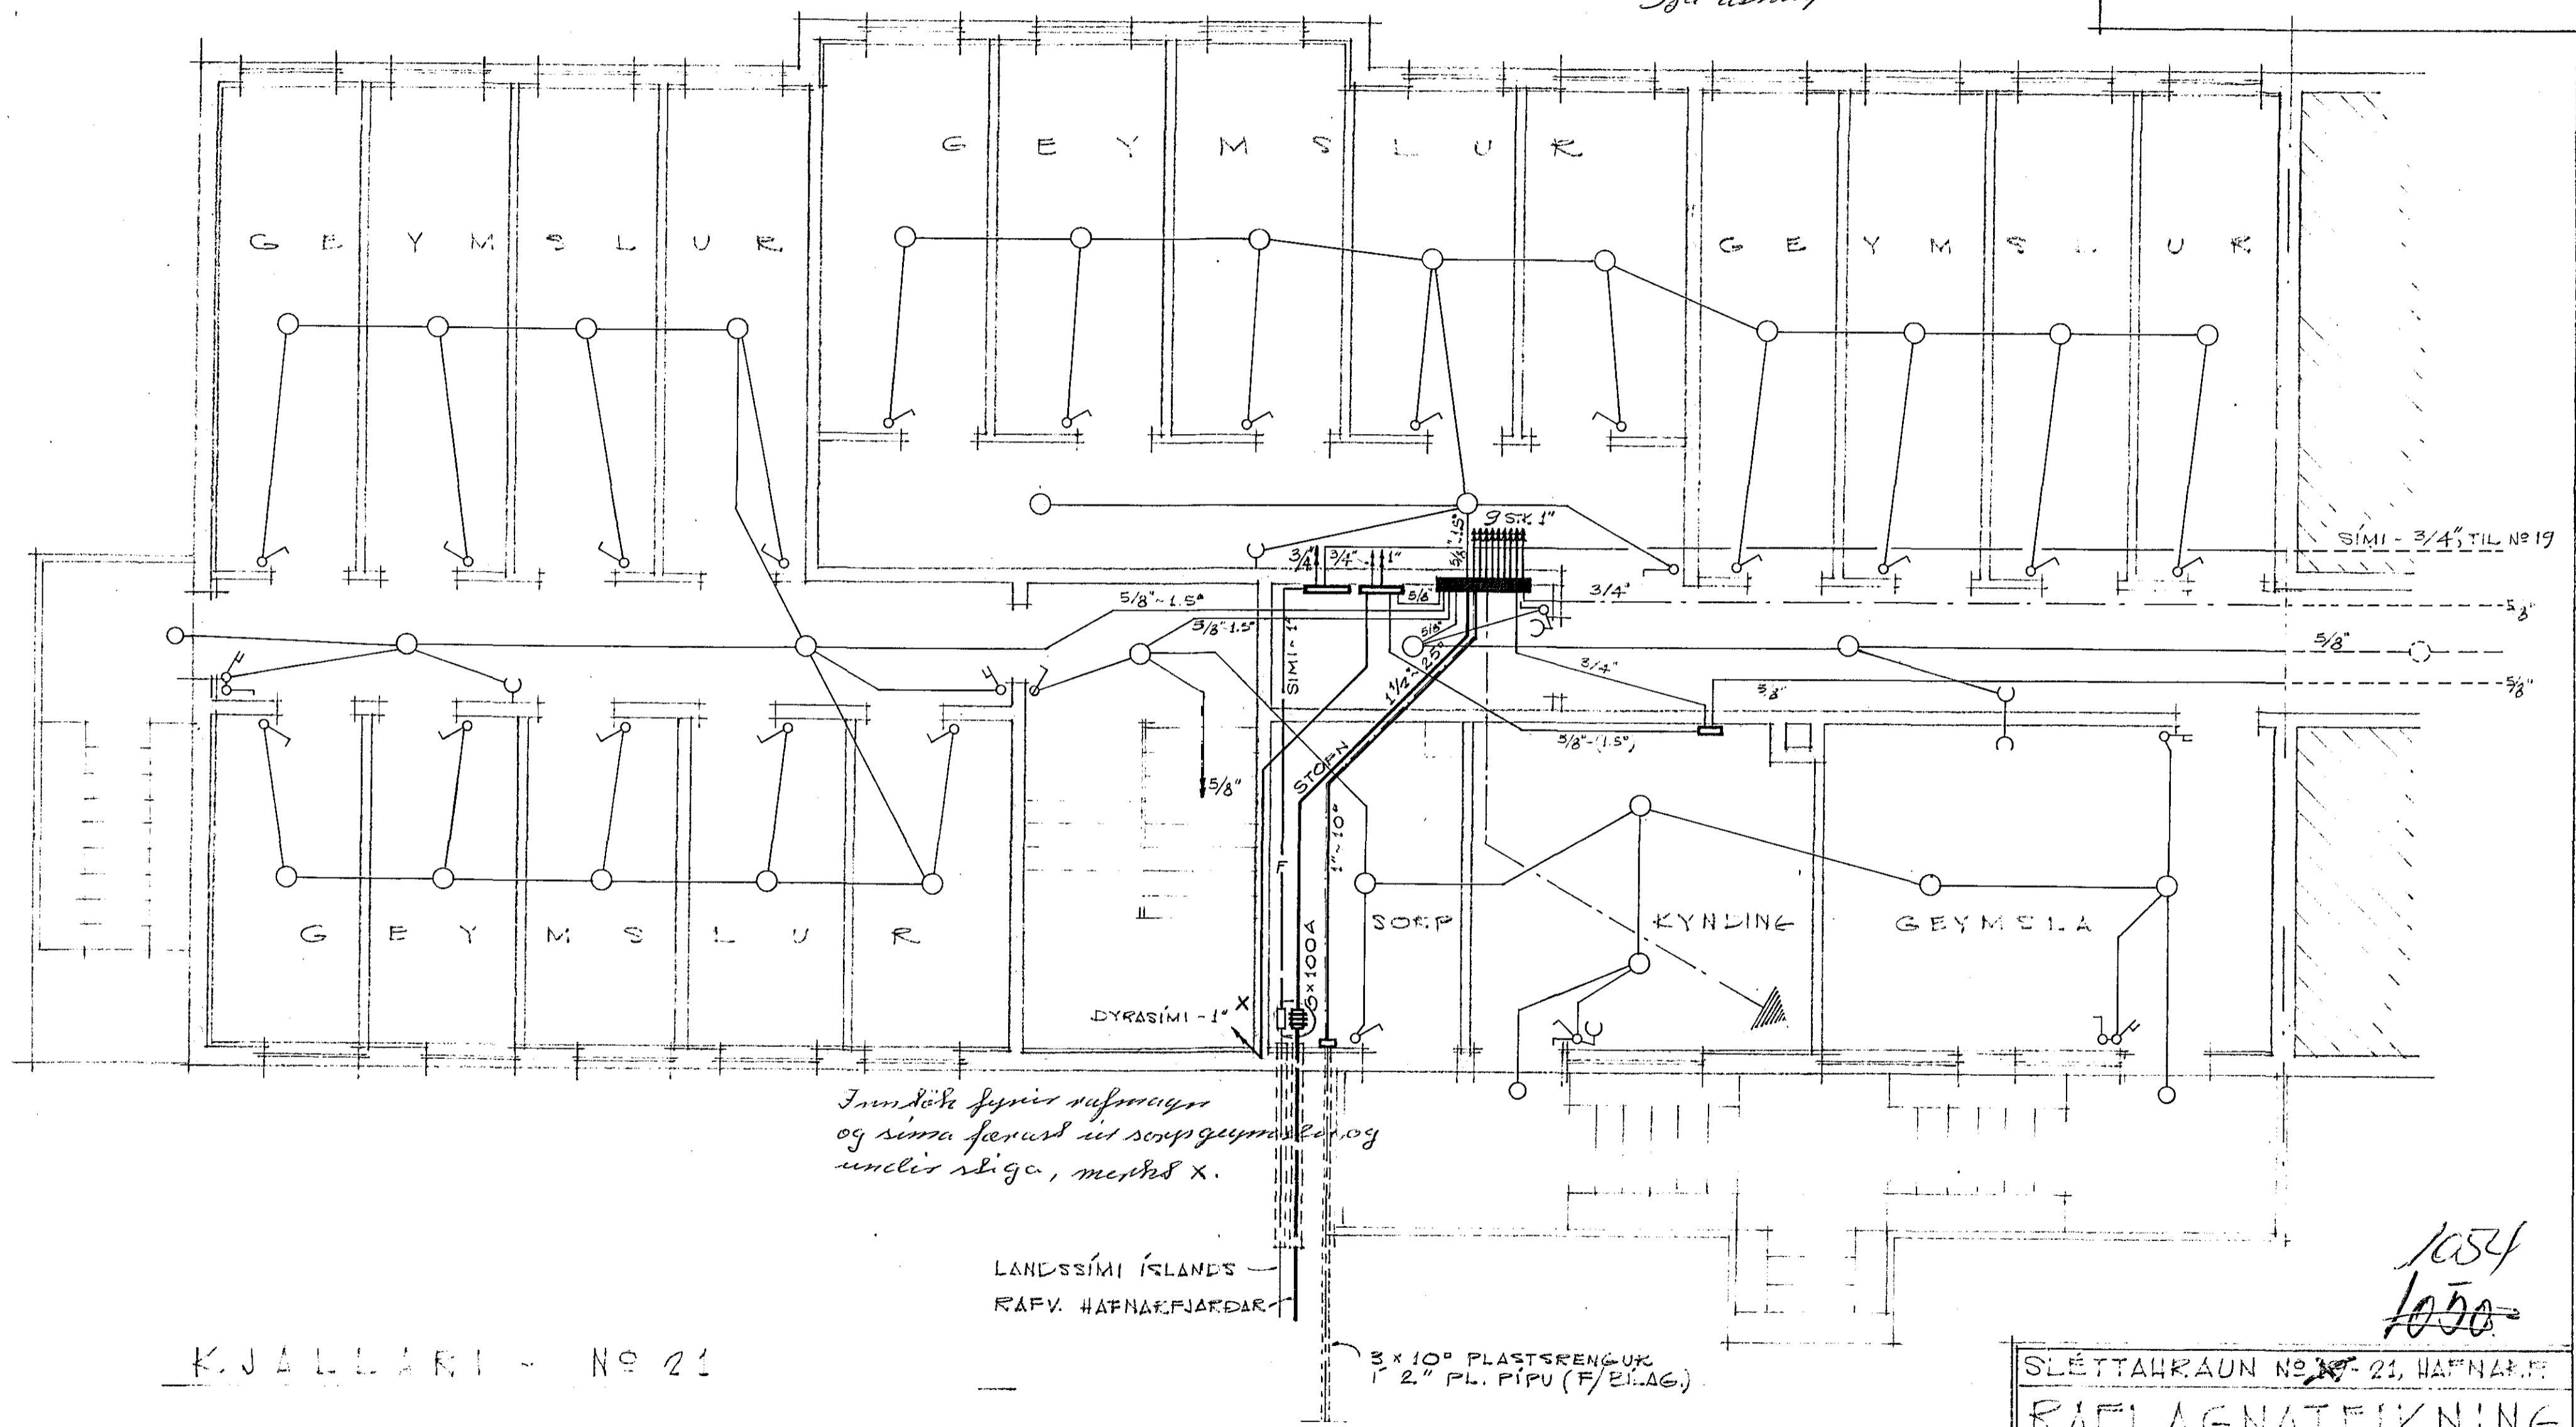

Frundæla fyrir rafmagn og síma færast út sorpgeymslu og undir slíga, merkt X.

LANDSSÍMI ÍSLANDS
 RAÞV. HAFNARFJARDAR

KJALLARI - N^o 21

3 x 10" PLASTRENGUR
 1" 2" PL. PÍPU (F/ELAG)

1054
~~1050~~
 SLÉTTAHRÆUN N^o 21, HAFNARF.
 RAFLAGNATEIKNING
 MKV = 1:50 BLAÐ 2
 HAFNARFIRKI Í MAÍ '66
R. Guðmundsson
 S: 51834