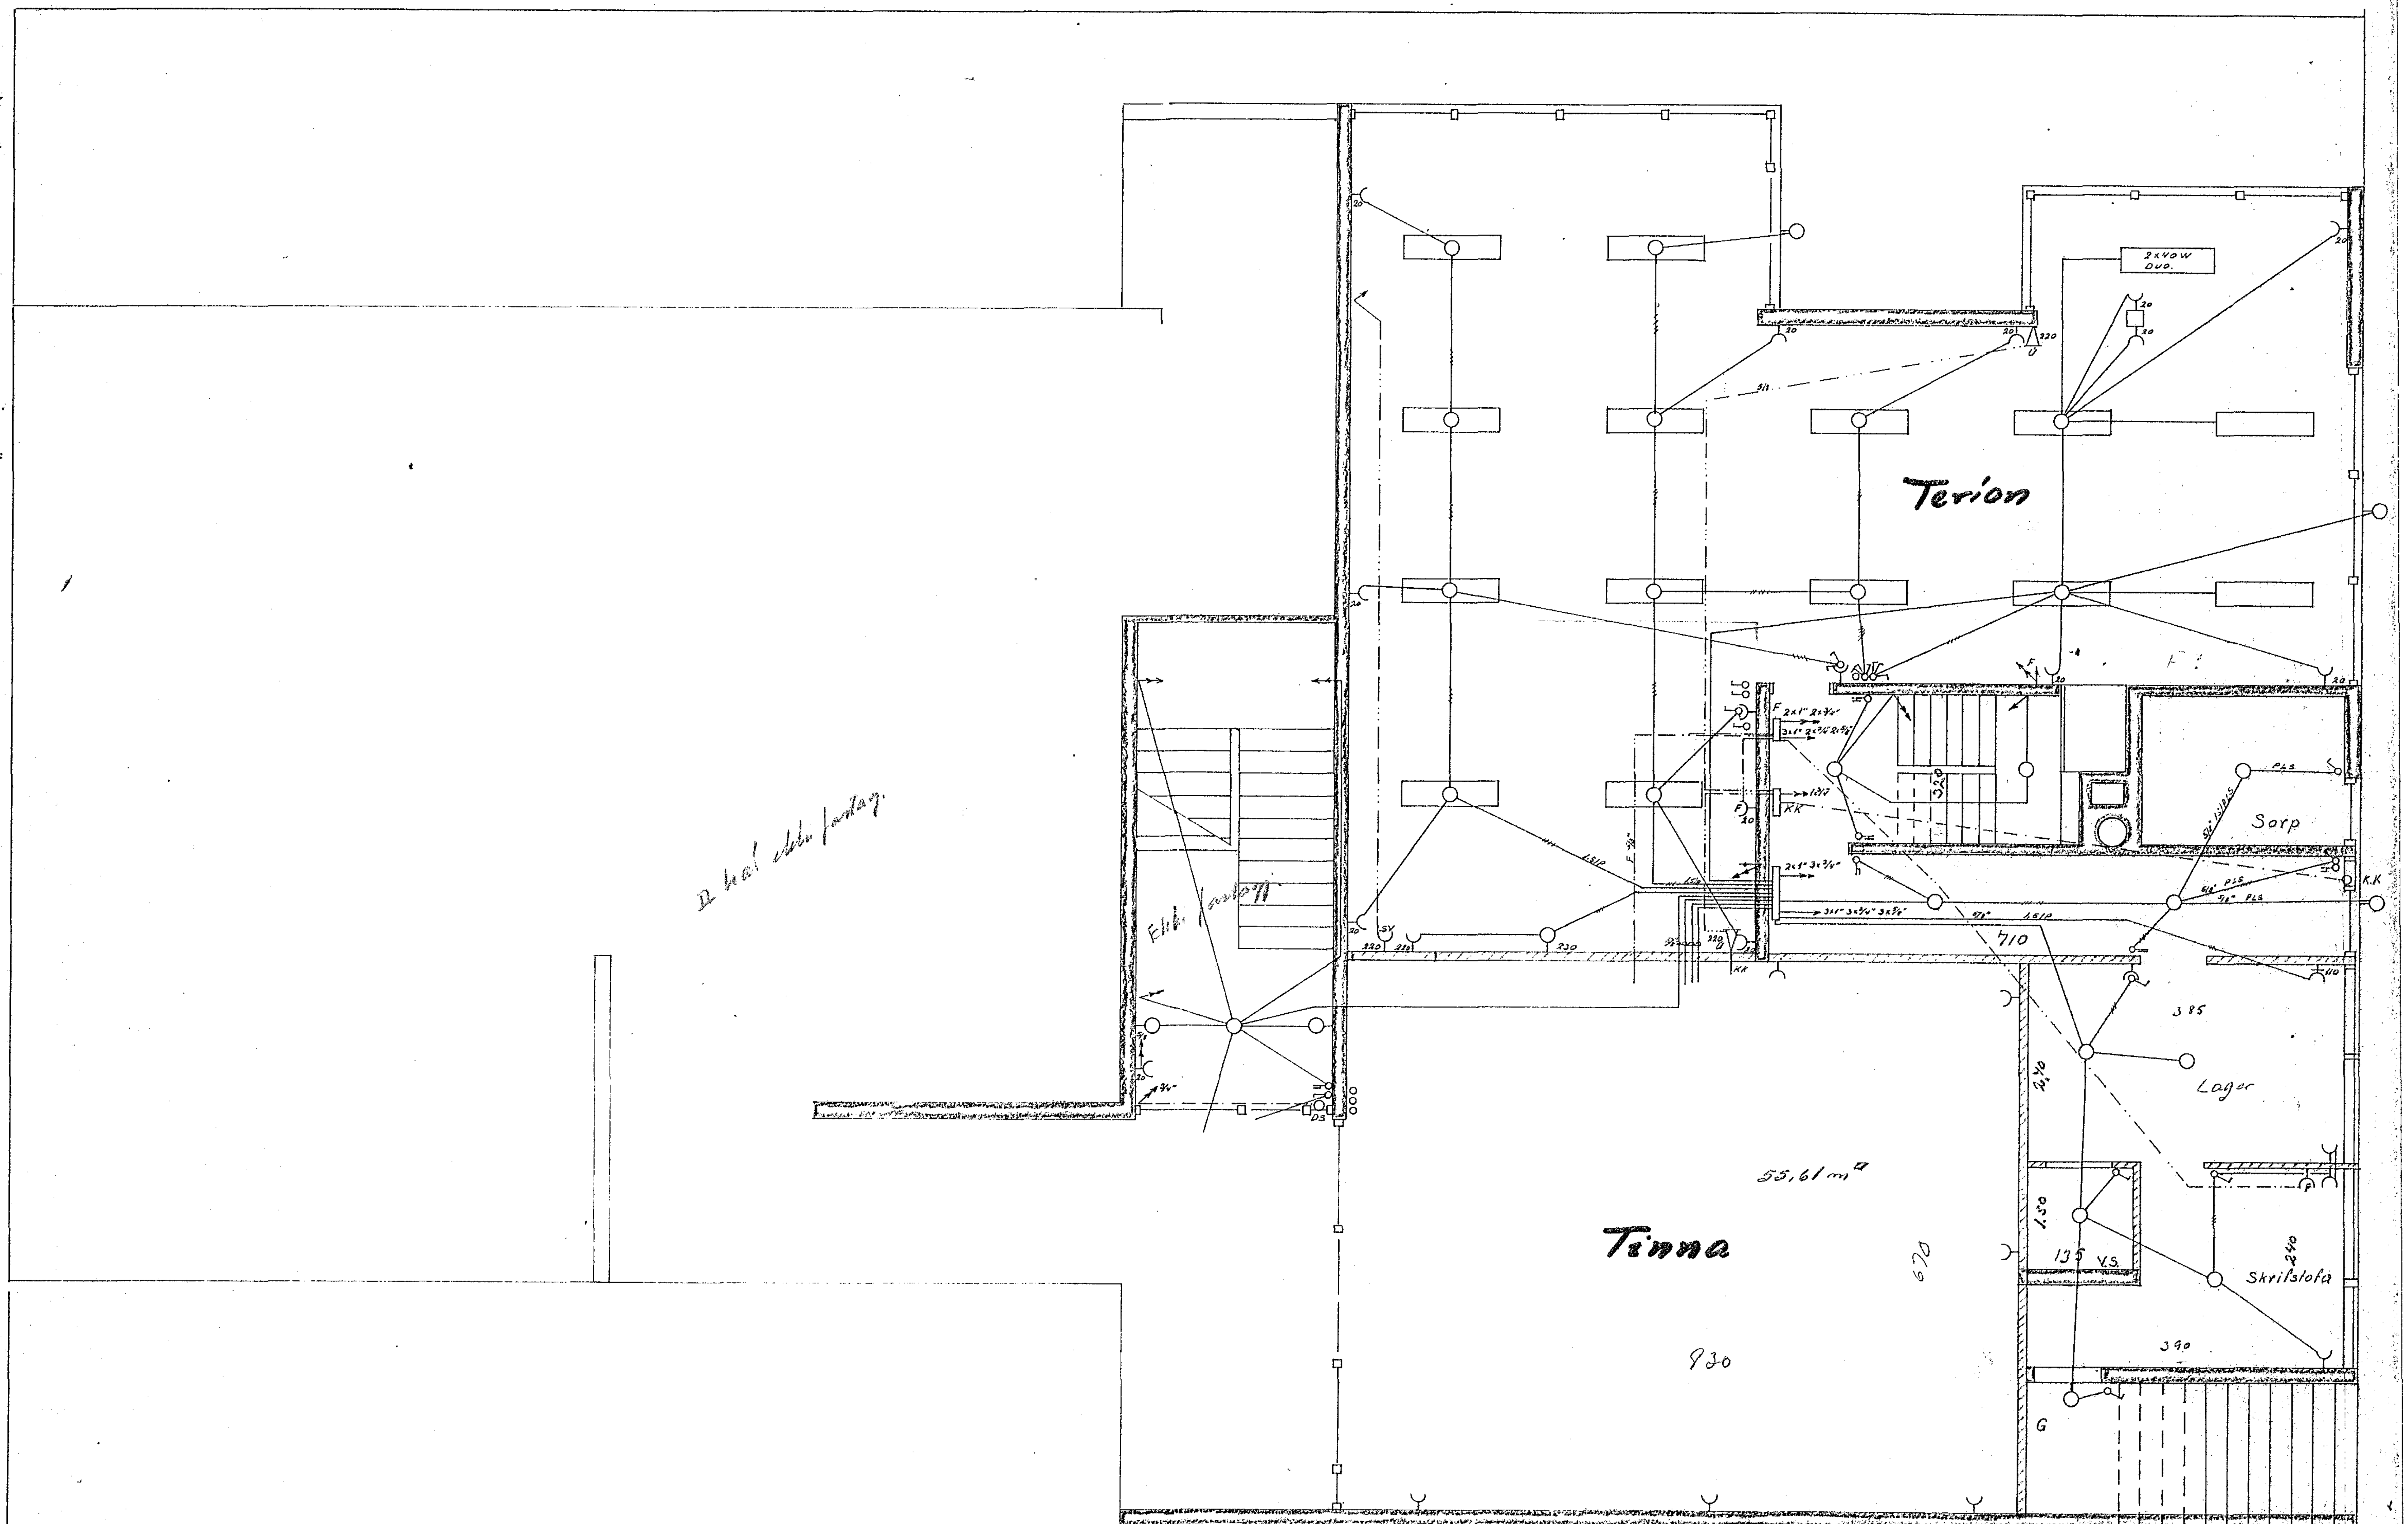

1966	DAGS.	NAFN	AUSTURGATA 2	KVARÐI
FR.DR	okt.66	S.V.R	Raflagnateikning	1:50
TEIKN	"	G.S.-S.KA		
Grunnmynd I. hæðar			Veikstraumsteikning	

Teikn. Breytt í marz 1968