

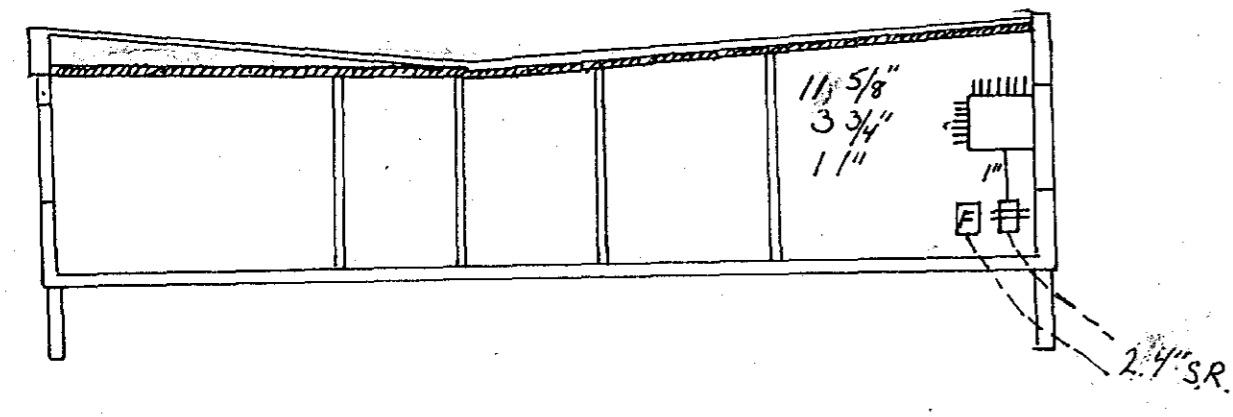


Inntök samþykkt 3.12. 1967  
 f.h. RAFVEITU HAFNARFIJARDAR  
 Varkassi no. 113 frá J.B.P.  
 Albert Kristinnsson

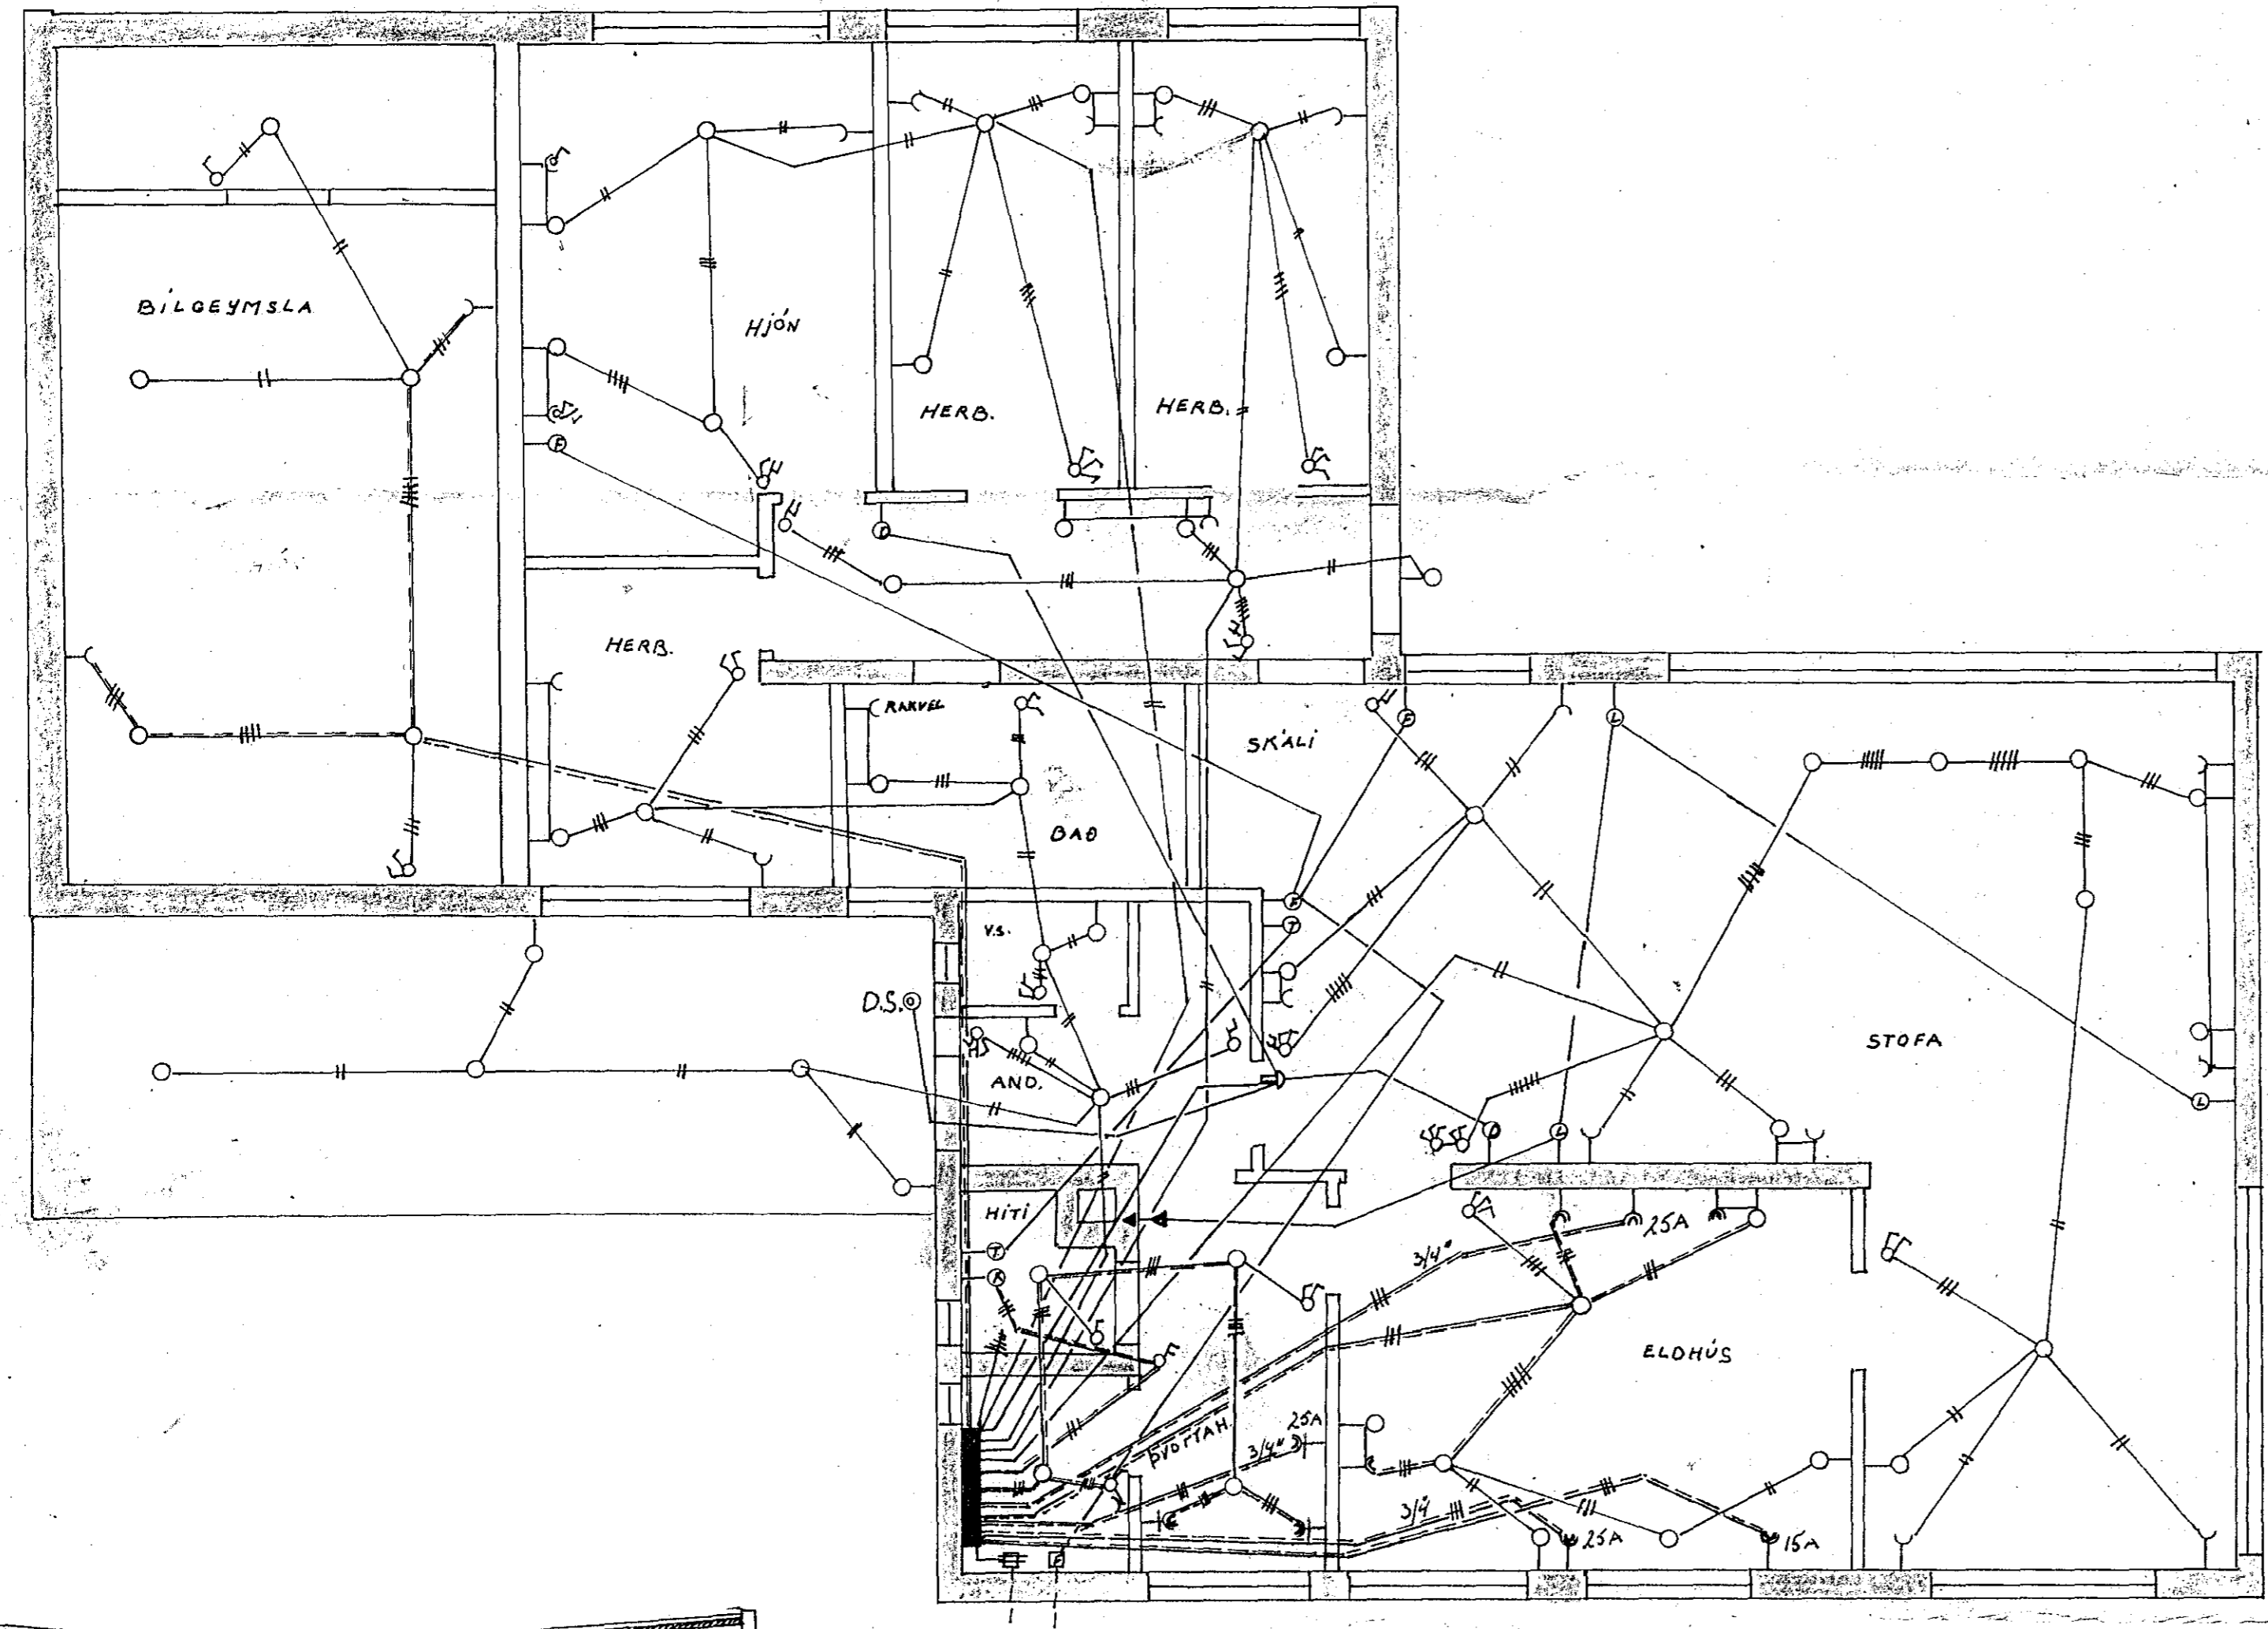

- Hæð á rofum skal vera 115 cm.
- Hæð á tenglum í stofum og herbergum 15 cm.
- Hæð á tenglum í eldhús og þvottahús 110 cm.
- Hæð á veggjólsum í stofu 165 cm.
- Hæð á veggjólsum í svefnherbergum 145 cm.
- Hæð á tenglum fyrir hellur, ofn og uppþvottavel 60 cm.
- Hæð á hitastillitæki 155 cm.
- Hæð á dyrasímatóli 155 cm.

Varkassi no. 113 frá J.B.P.

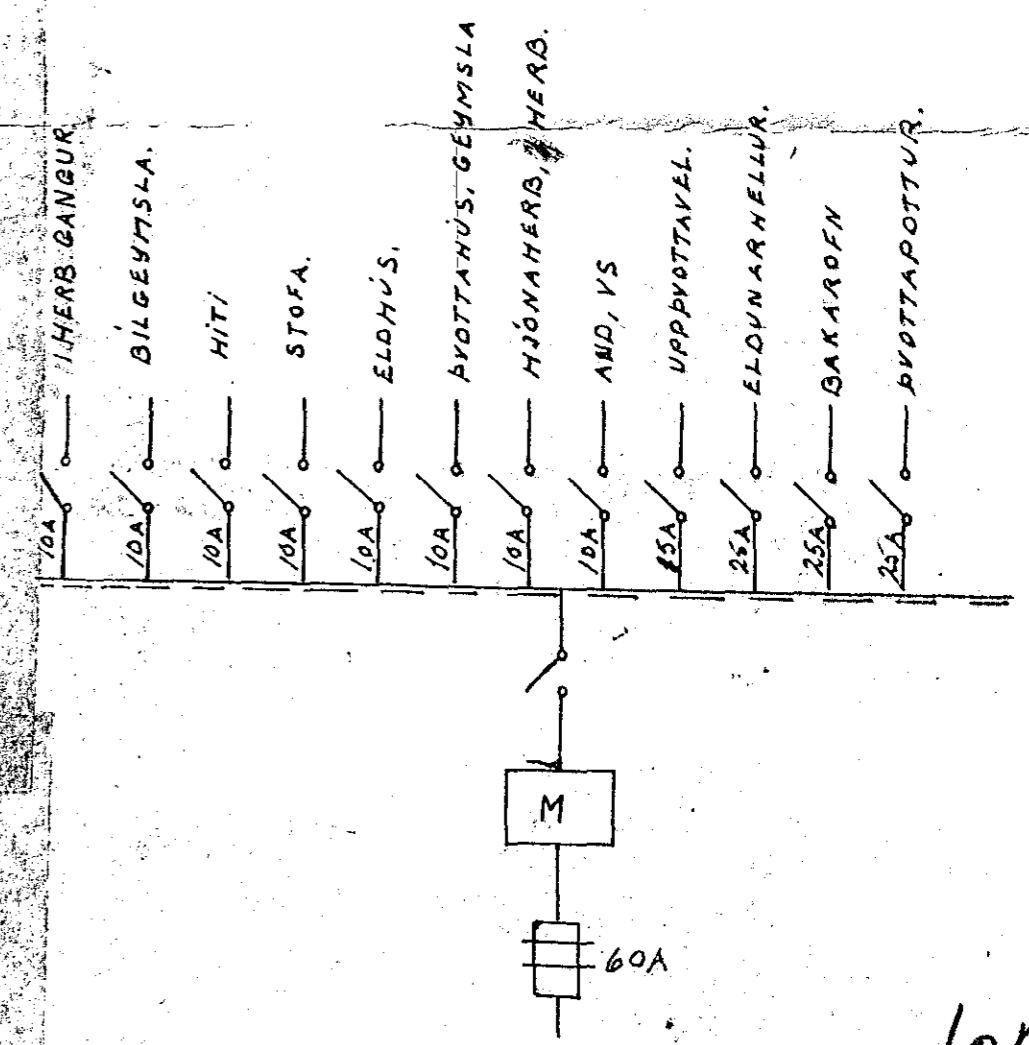

1075  
 B. gata no 5 Hafnarfirði. Mál 1:50 og 1:10  
 Reykjavík í marz 1966.  
 Sigurður Kristinnsson Rafv.