
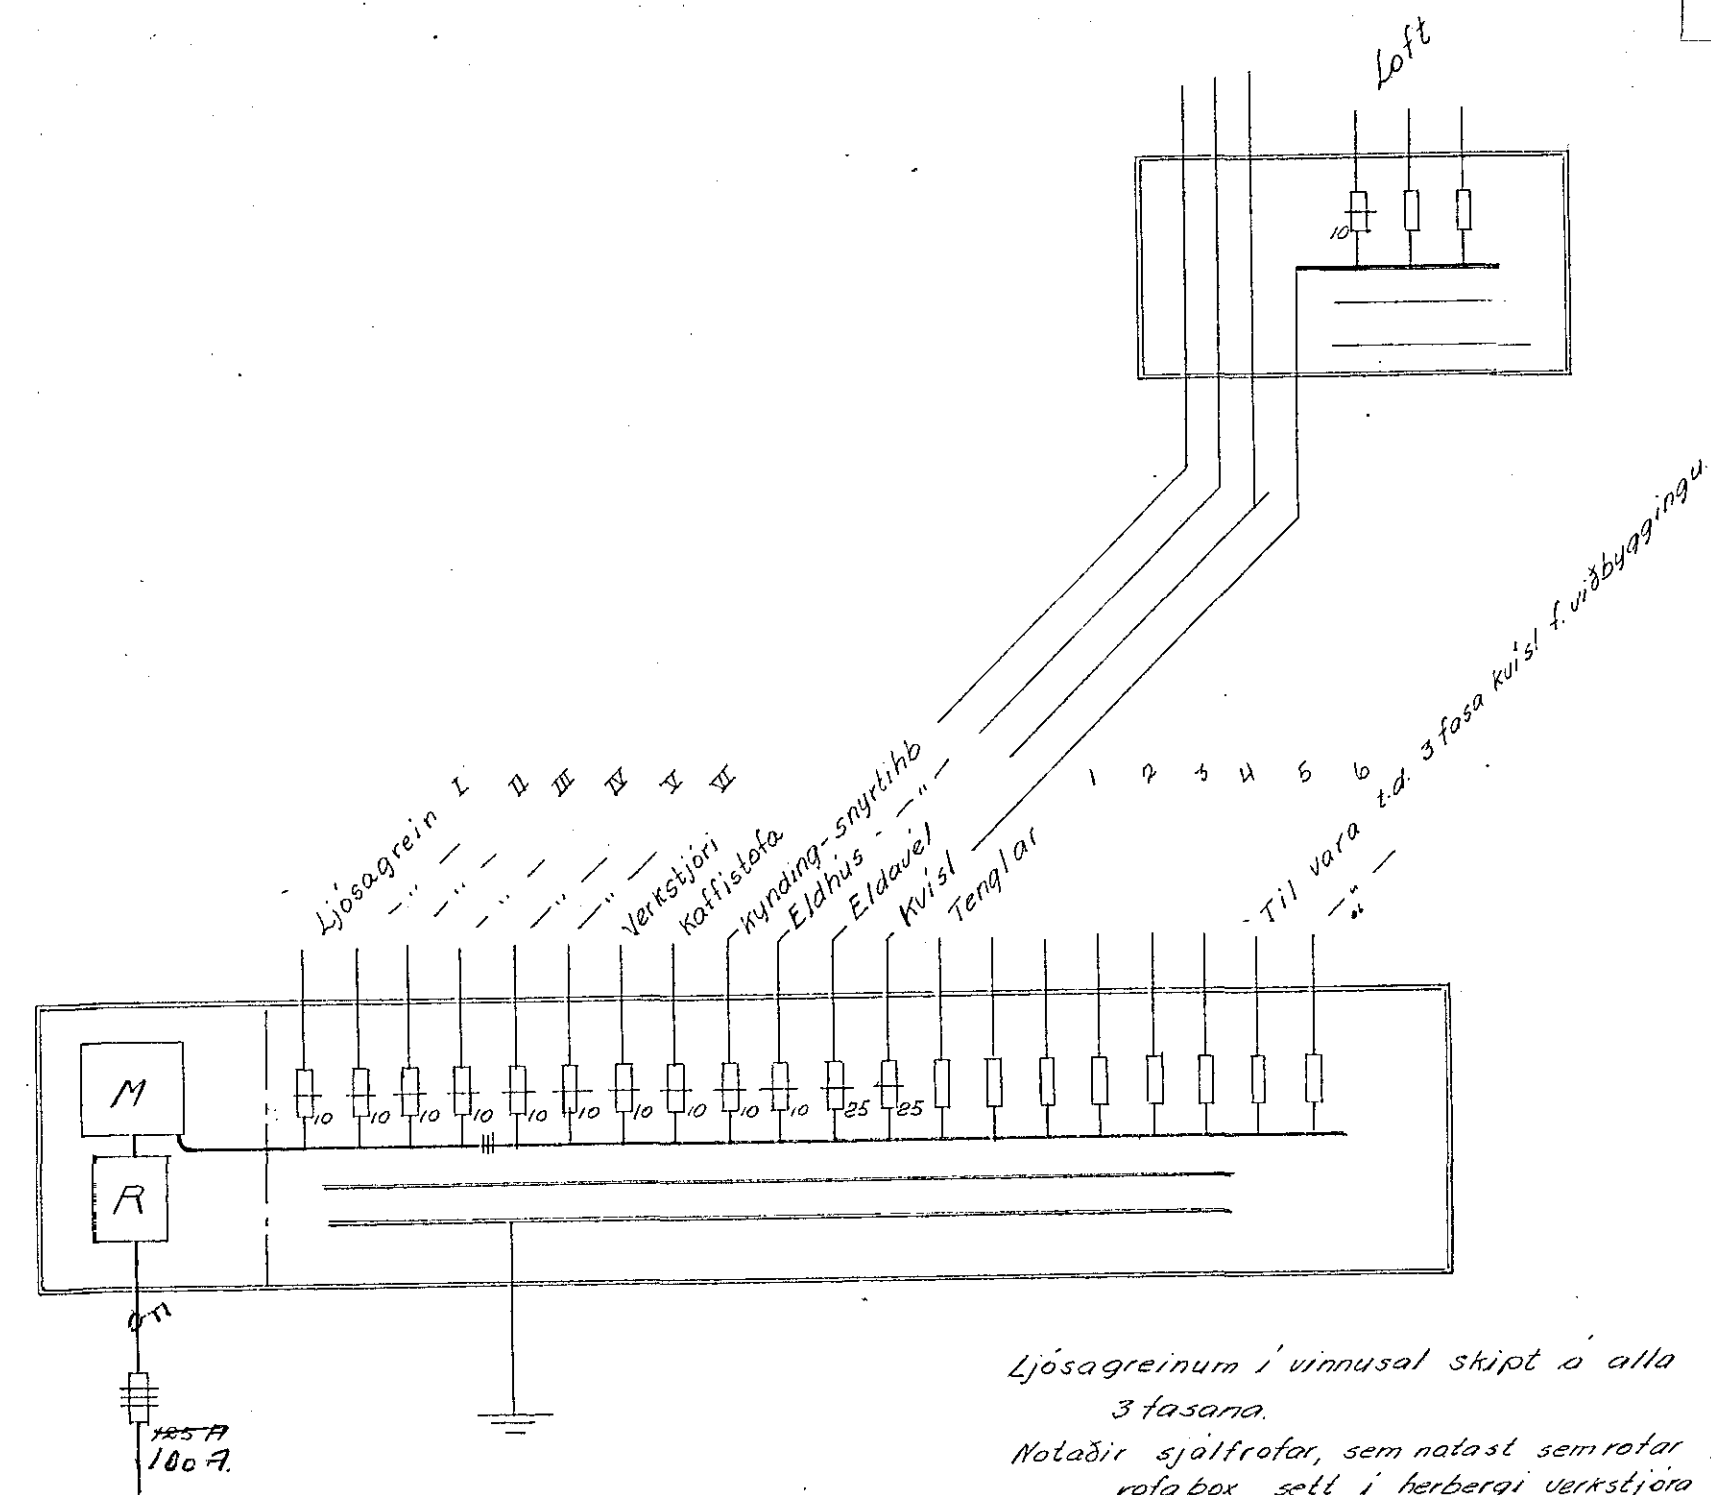


Inntök samþykkt 20.12. 1964  
 í.h. RAFVEITU HAFNARFJÁRDAR  
*Ólafur Þ. Þorsteinsson*

Rafloagnin er samþykkt fyrir  
**EINFASA TÆKI**

þar sem ekkert liggur fyrir um  
 nokkun lofts er einungis gert ráð  
 fyrir ljósum kvæiktum frá stiga. l. l. l.

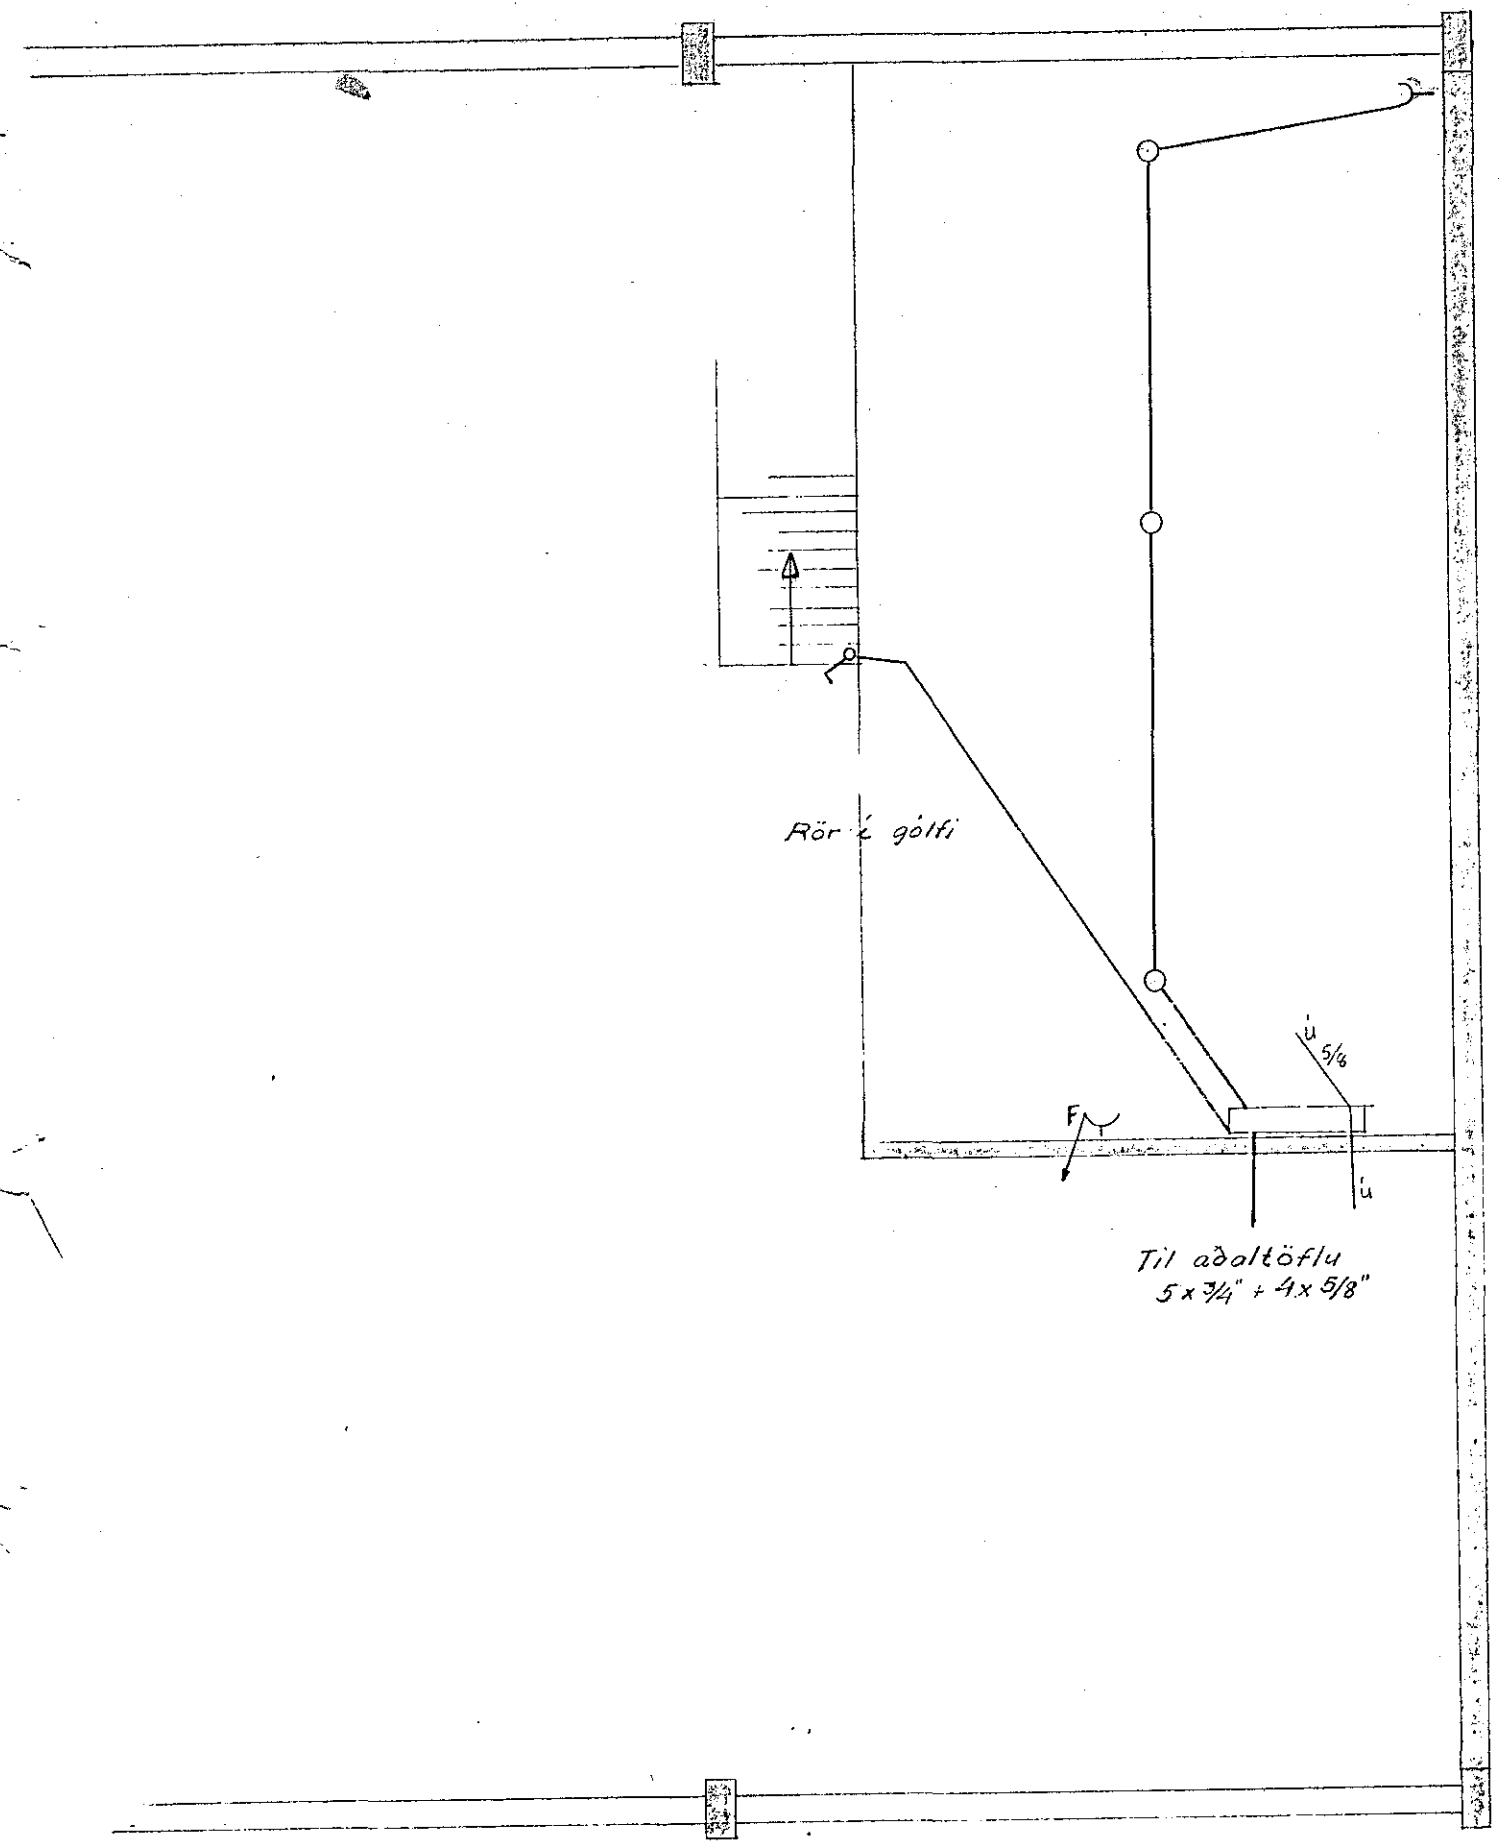

Dalshóli 6 885-

Egill Skúli Ingi Bergsson MAFI 5.18980	
Rafloagn í iðnaðarklúsi. Þrágnars	
Björnssonar. Dalbraut 6 Hafnarf.	
M 1:50	Blað 2 af 2
TESI	Reykjavík, sept. 63
Verk H631	E.S.J.