


1. HÆÐ.

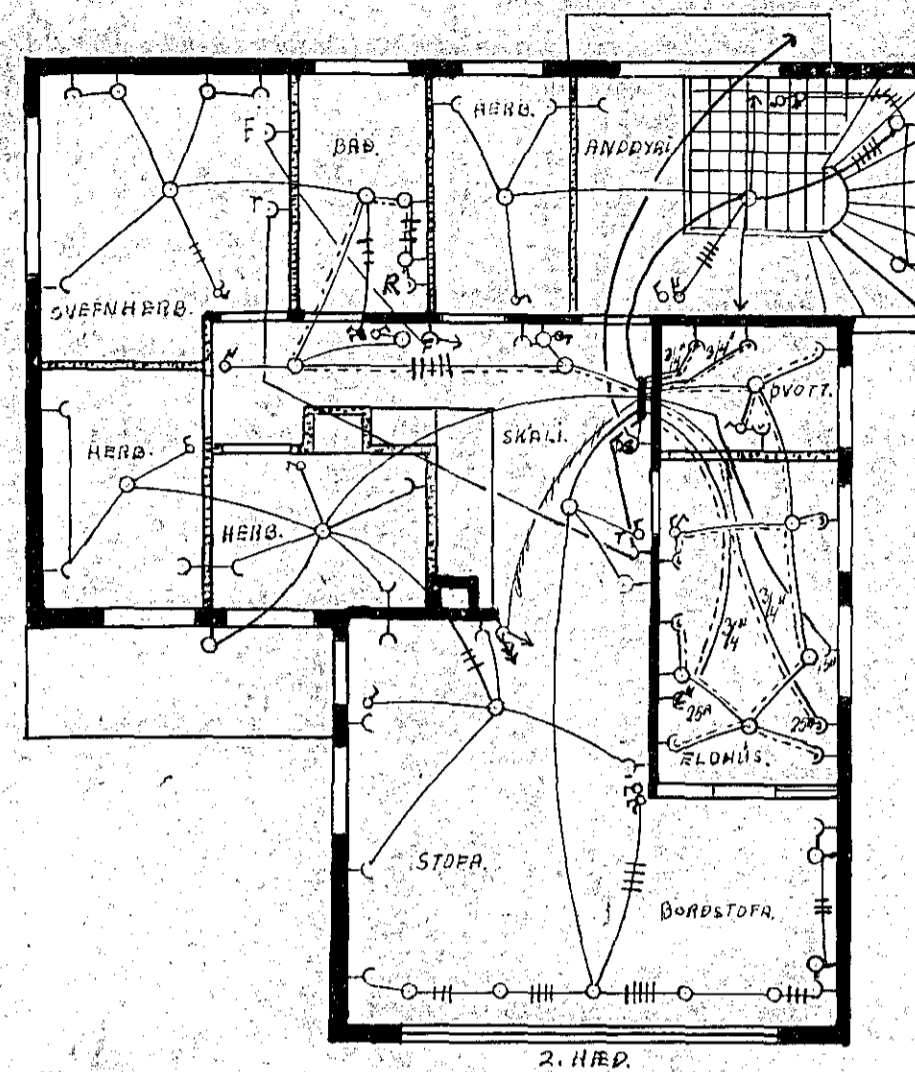


2. HÆÐ.


Inntök samþykkt 5.15. 1969

f.h. RAFVEITU HAFNARFIJARÐAR

Ólafur Þorsteinsson

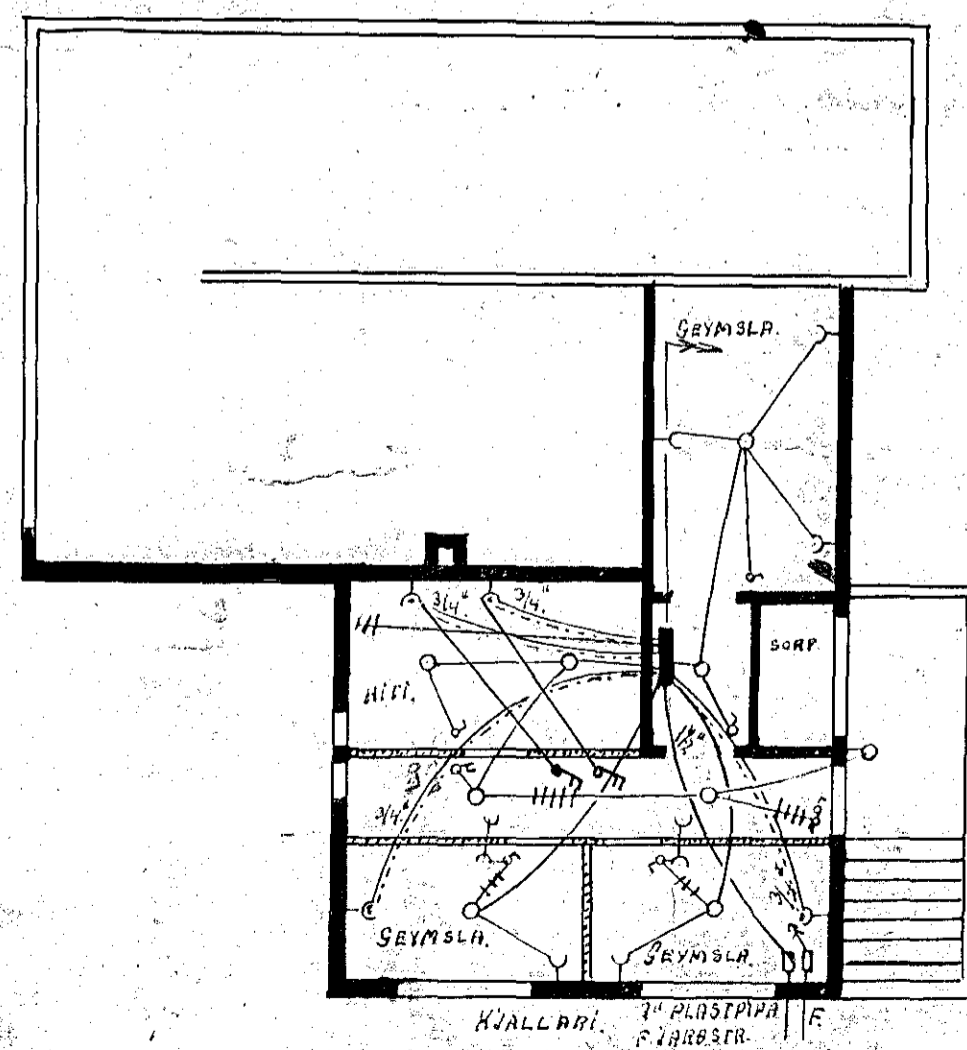

Inntak verðstúls og stíga
 í ganginum. H.H.

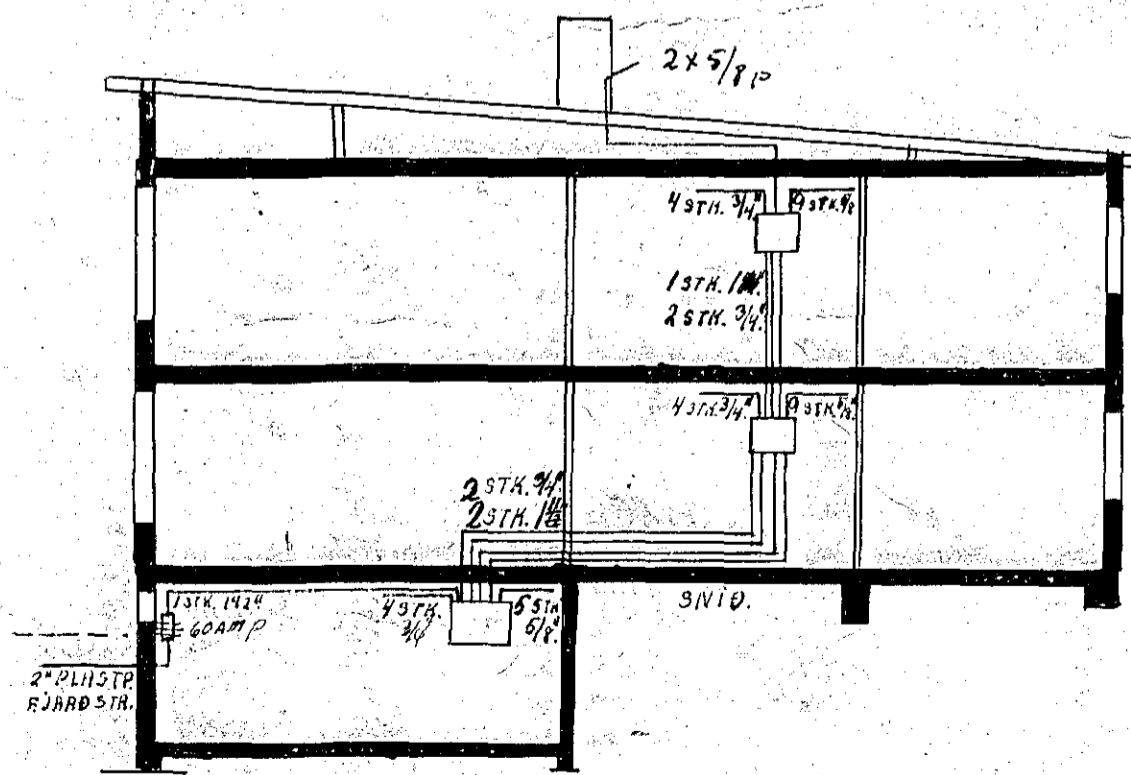

816

FLÓKAFTA NO. 2. - RAFLOKN.	
MÁL.	
1:100	
DRGS.	GRANNA HANSSON.
26.5.68	LÍOSMELDUM 10. - REYKJAVÍK.