
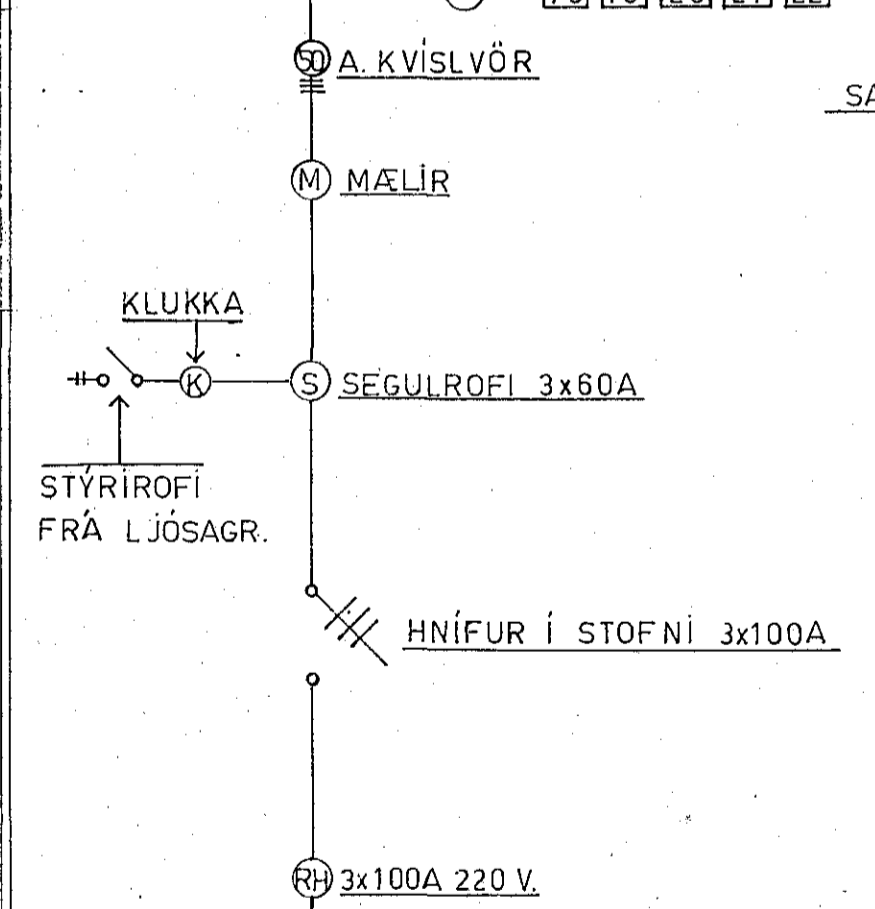
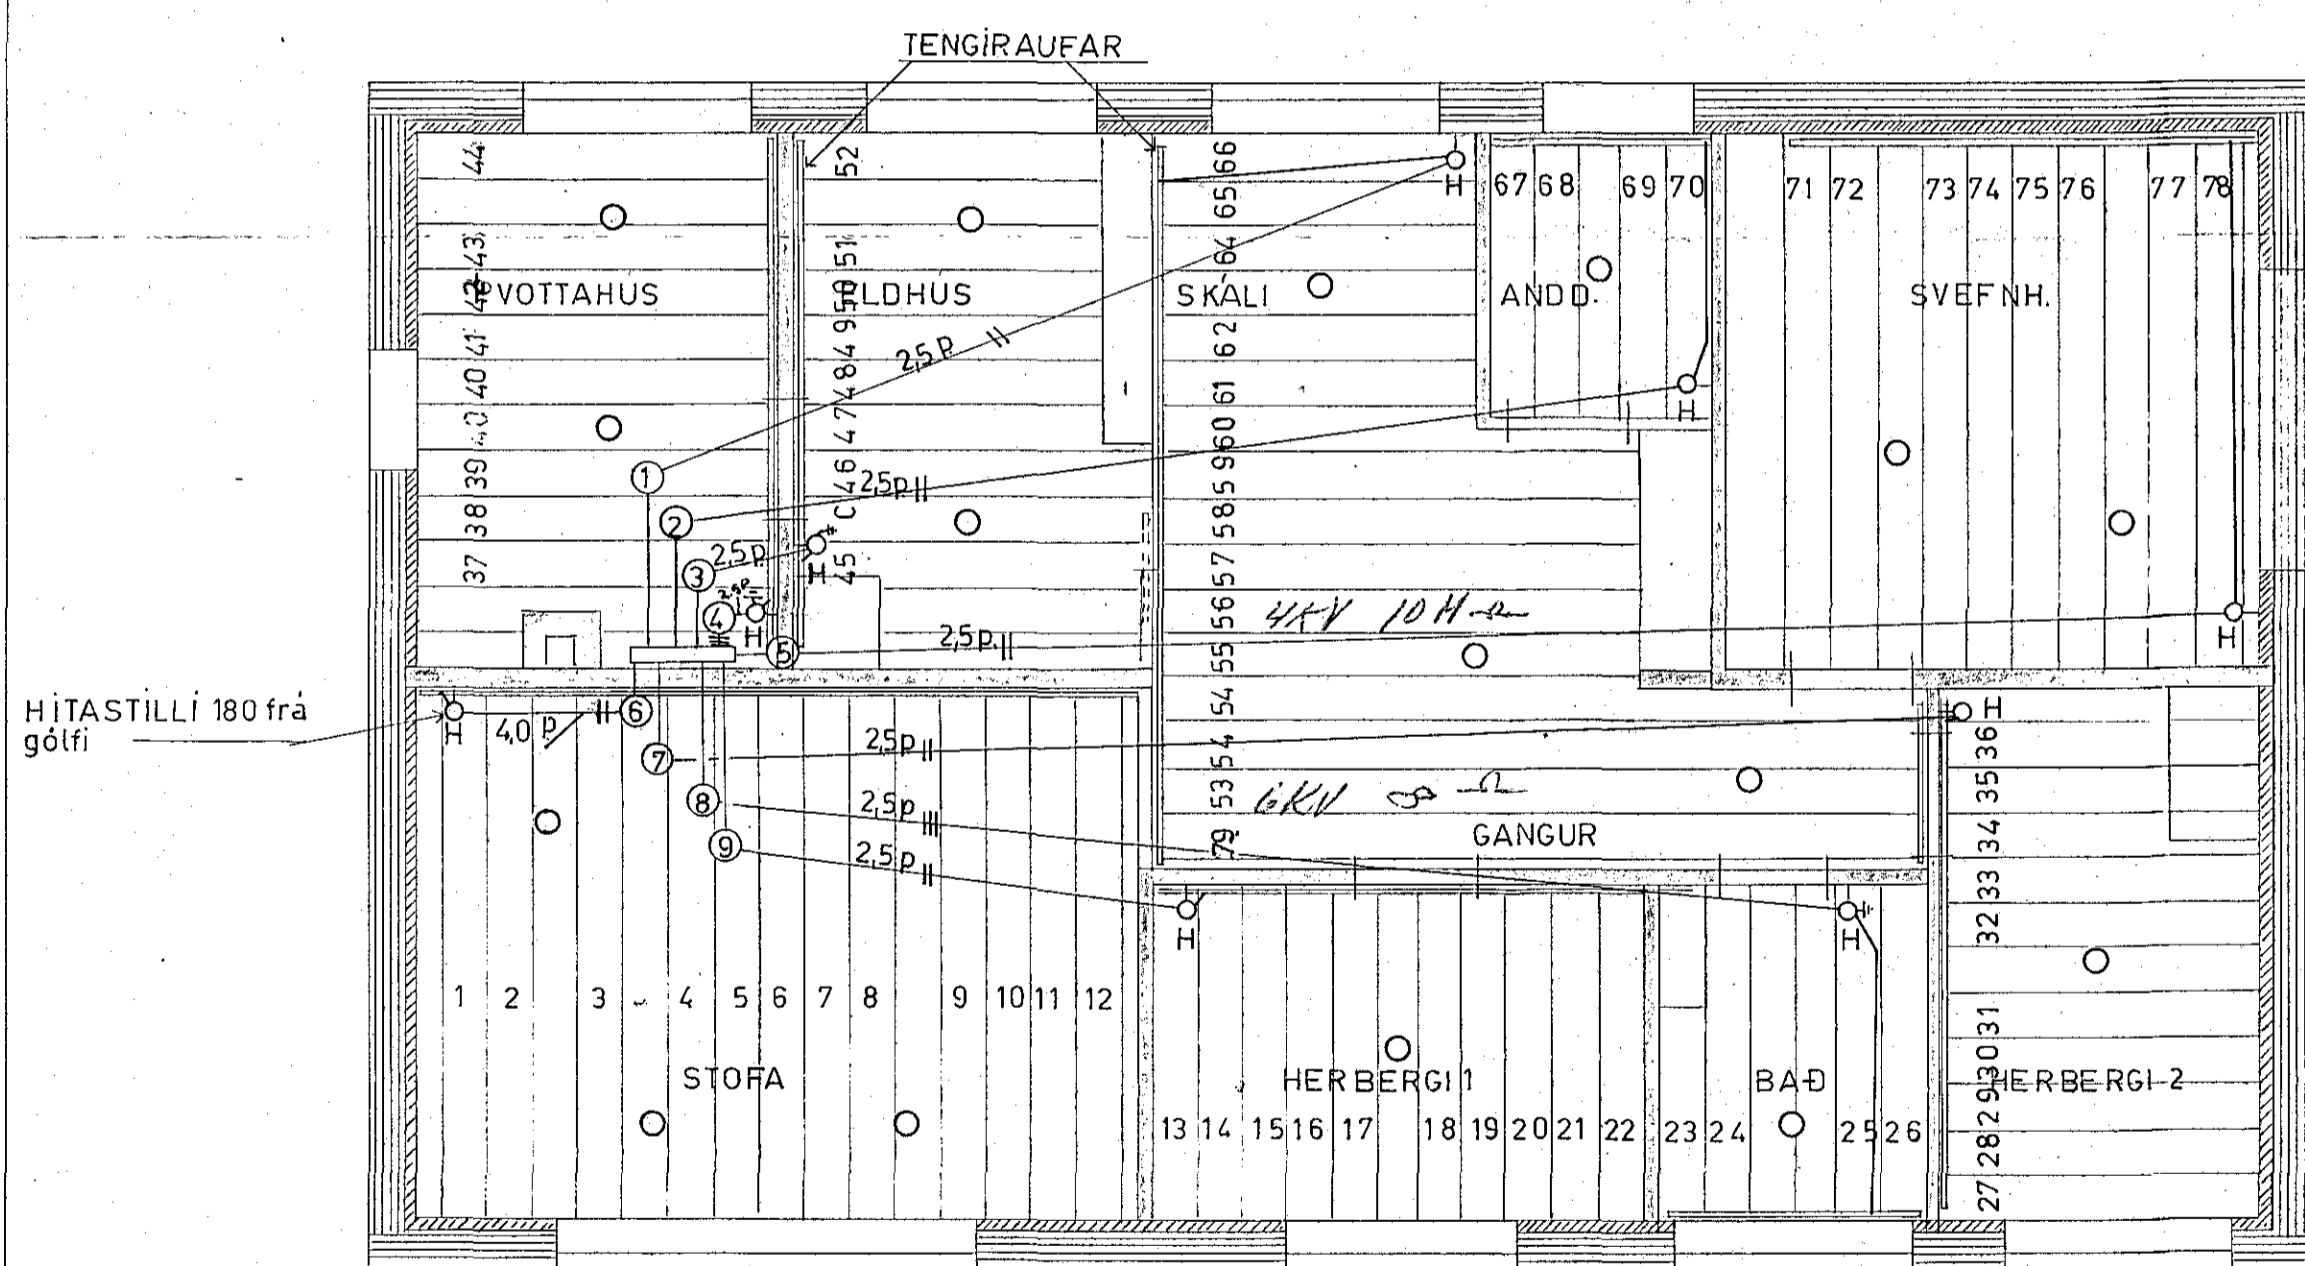


RAFI HÍTAPLÖTÜR

5 KV. 8M²
~~3 KV. 8M²~~
 4KV
 3KV 2,5M²
 4KV 1,8M²
 3KV 2M²

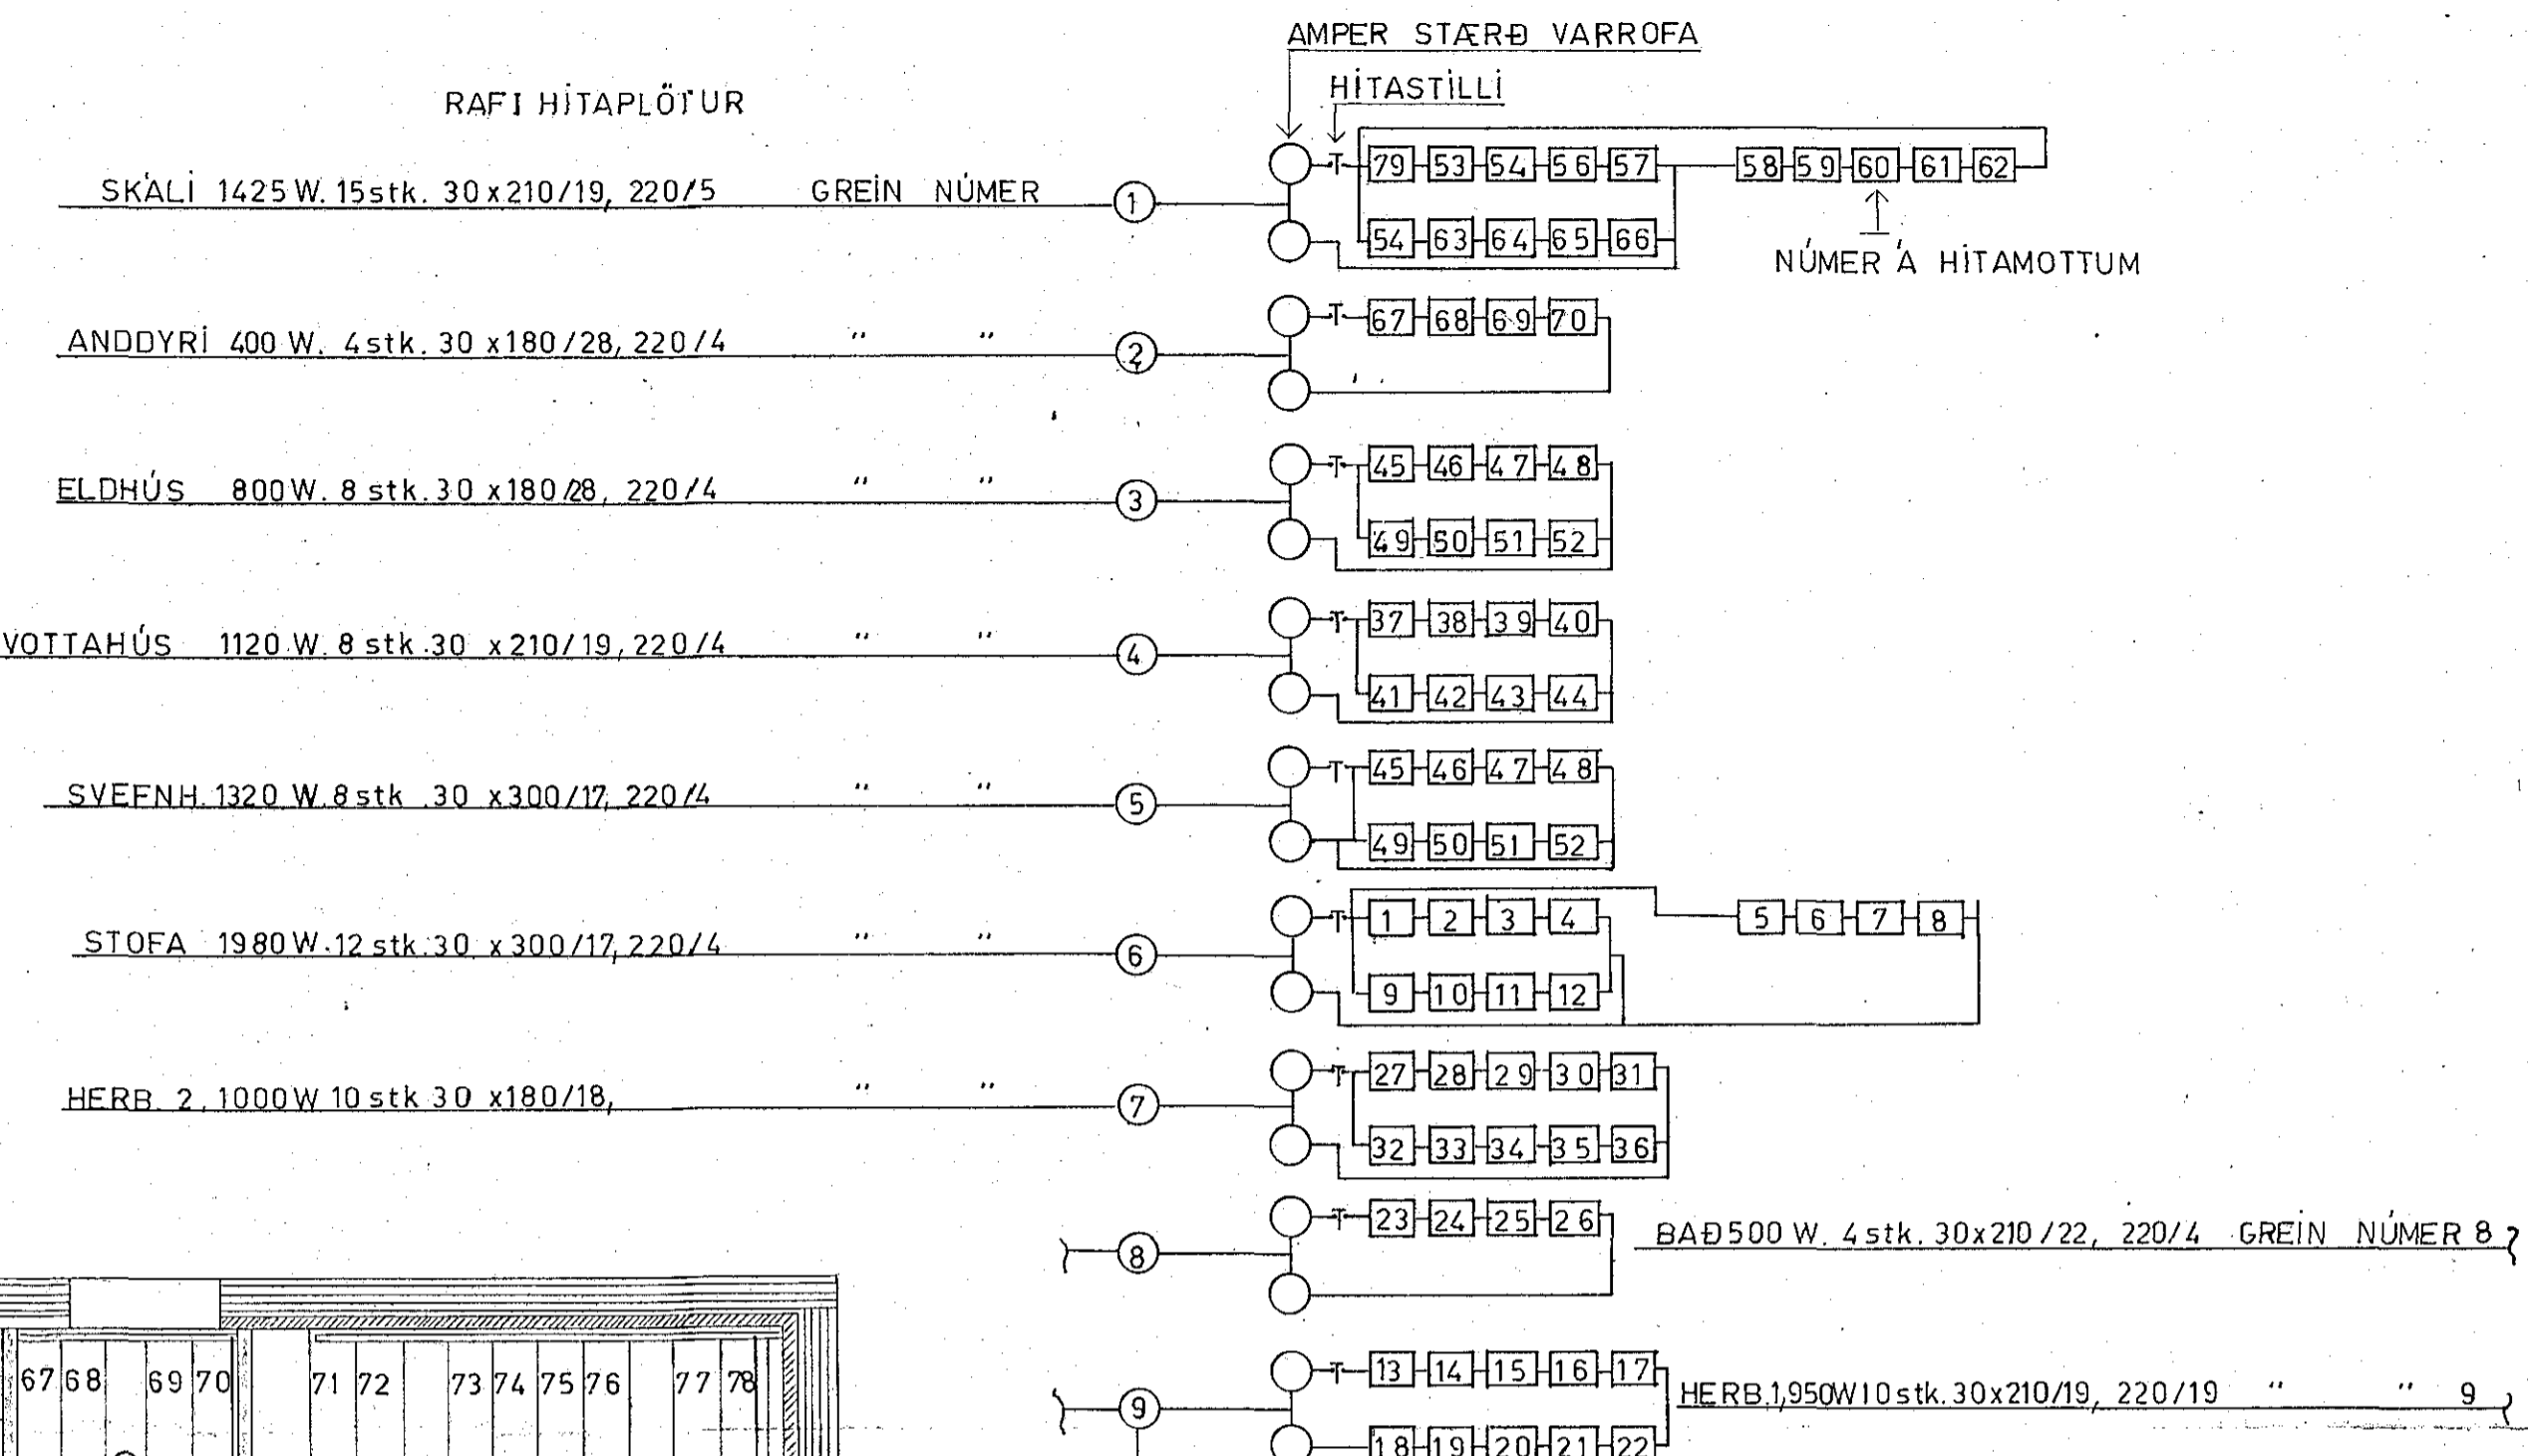

GRUNNMYND

TEIKNISTOFAN VÍÐIHVAMMI 36 KÓPAVK. sími 10175		
RAFLAGNATEIKNING Nr. 77 MÁL 1:50		
HÁABARÐ 14 HAFNARFIRÐI		
HÍTAKERFI fyrir RAFGEISLAHITUN		
teg. RAFI LOFTLÖGN	<i>Pálmi Þógnaldsson</i>	2. júlí 1963