

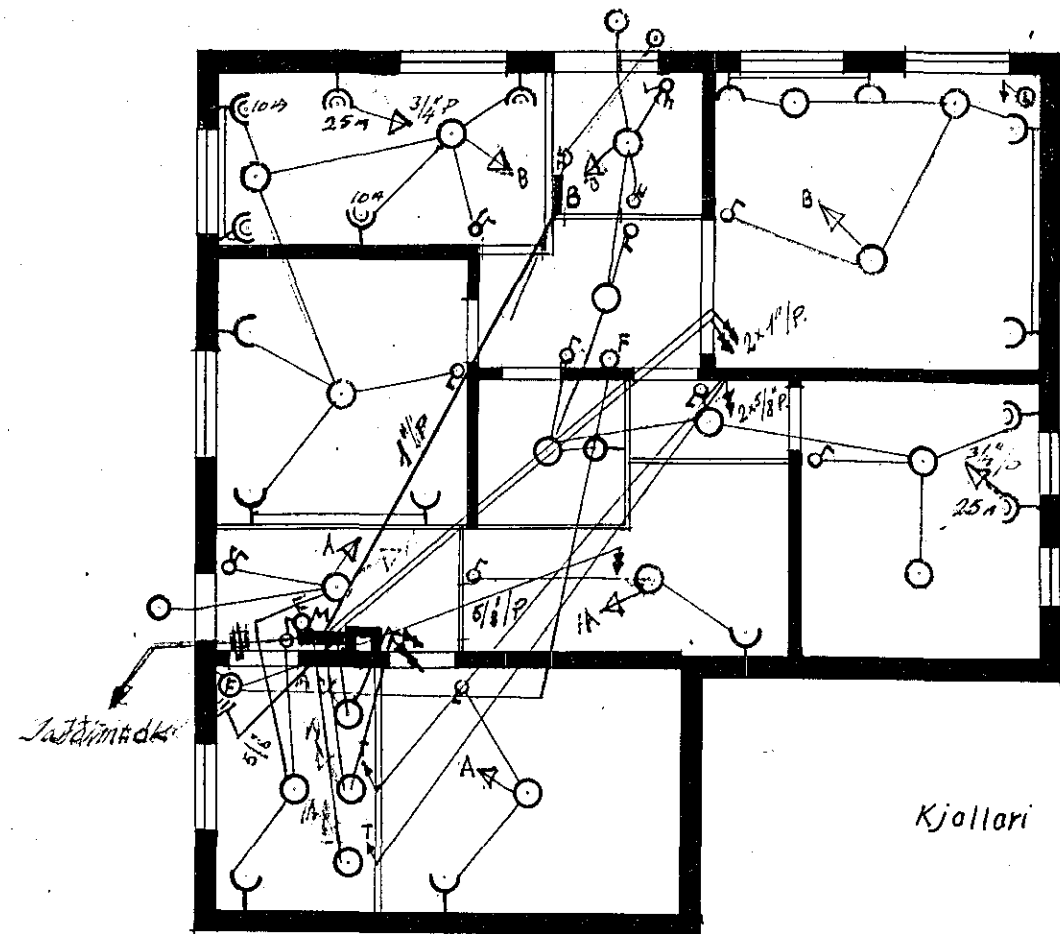
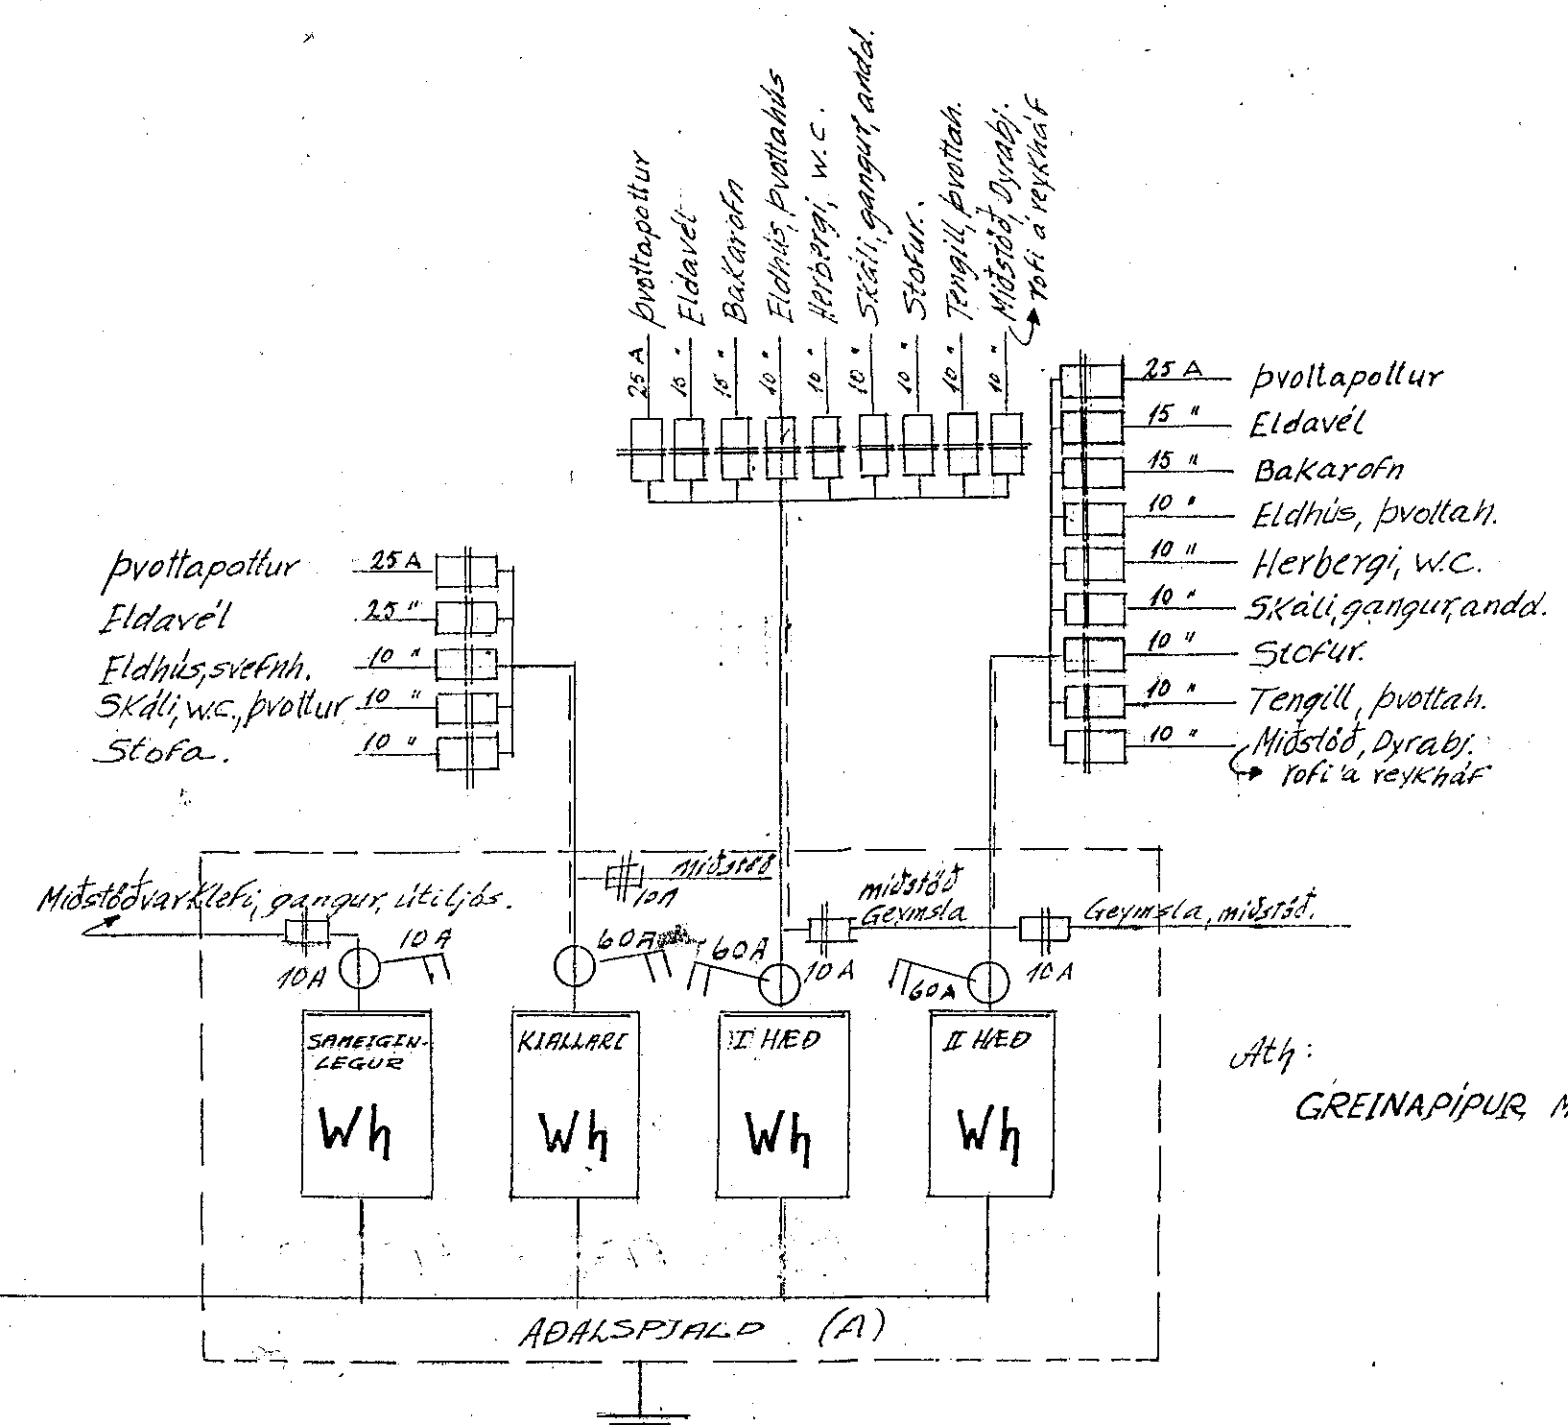


Rafflögnin er samþykkt fyrir
EINFASA TÆKI


Inntök samþykkt 31.10.1963
 f.h. RAUFVEITU HAFNARJARDAR
 Verkstjóri
 Stefnir & Guðmundsson

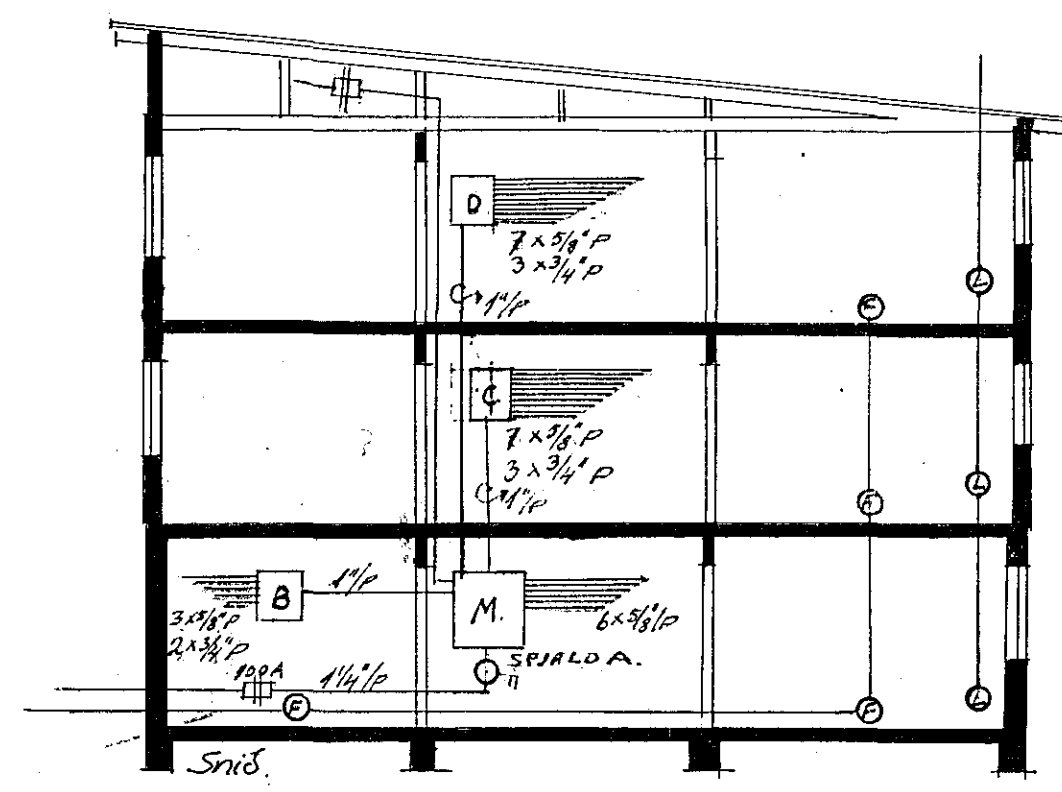


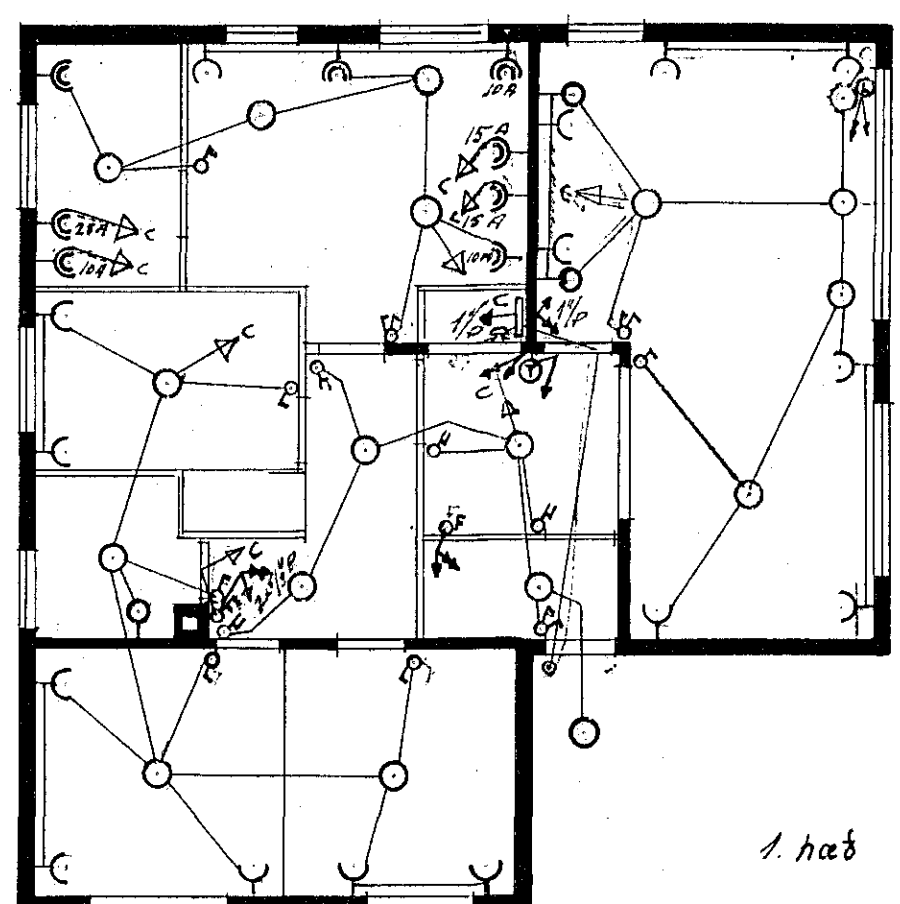

1. hæð

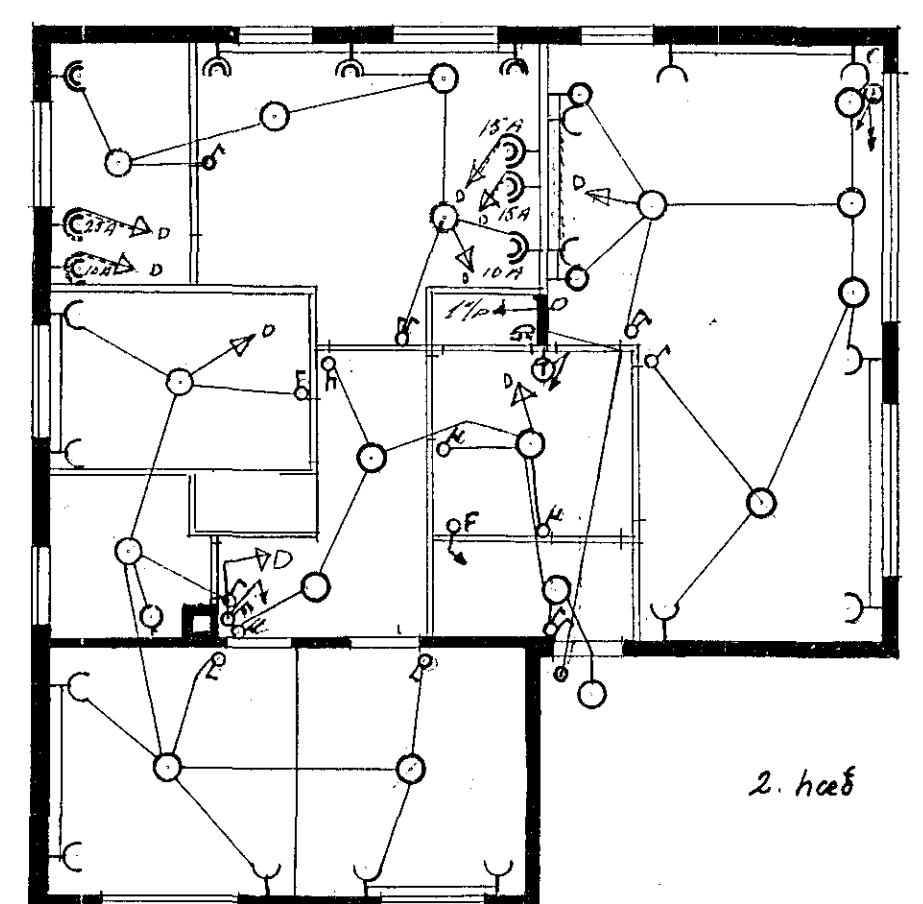

2. hæð

Atth: GREINAPIPUR MERKTAR MED = ↗

906-