
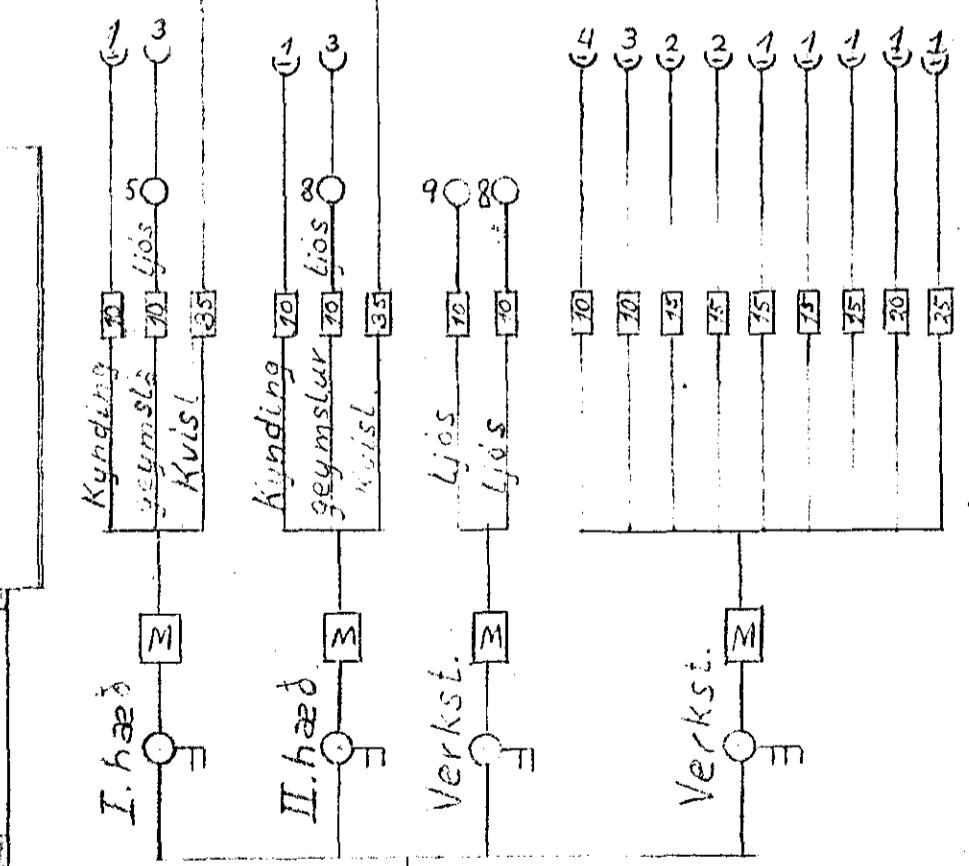
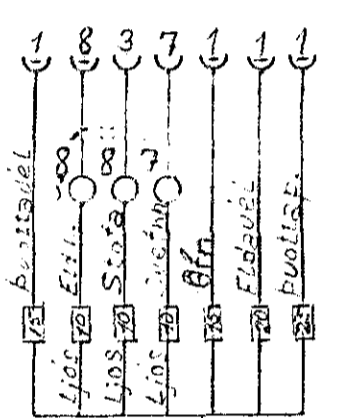
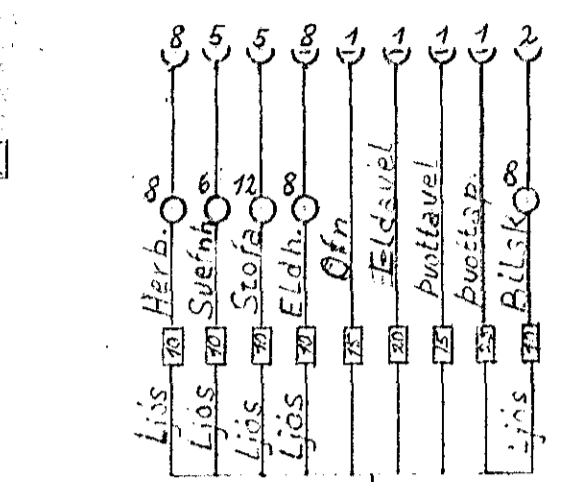
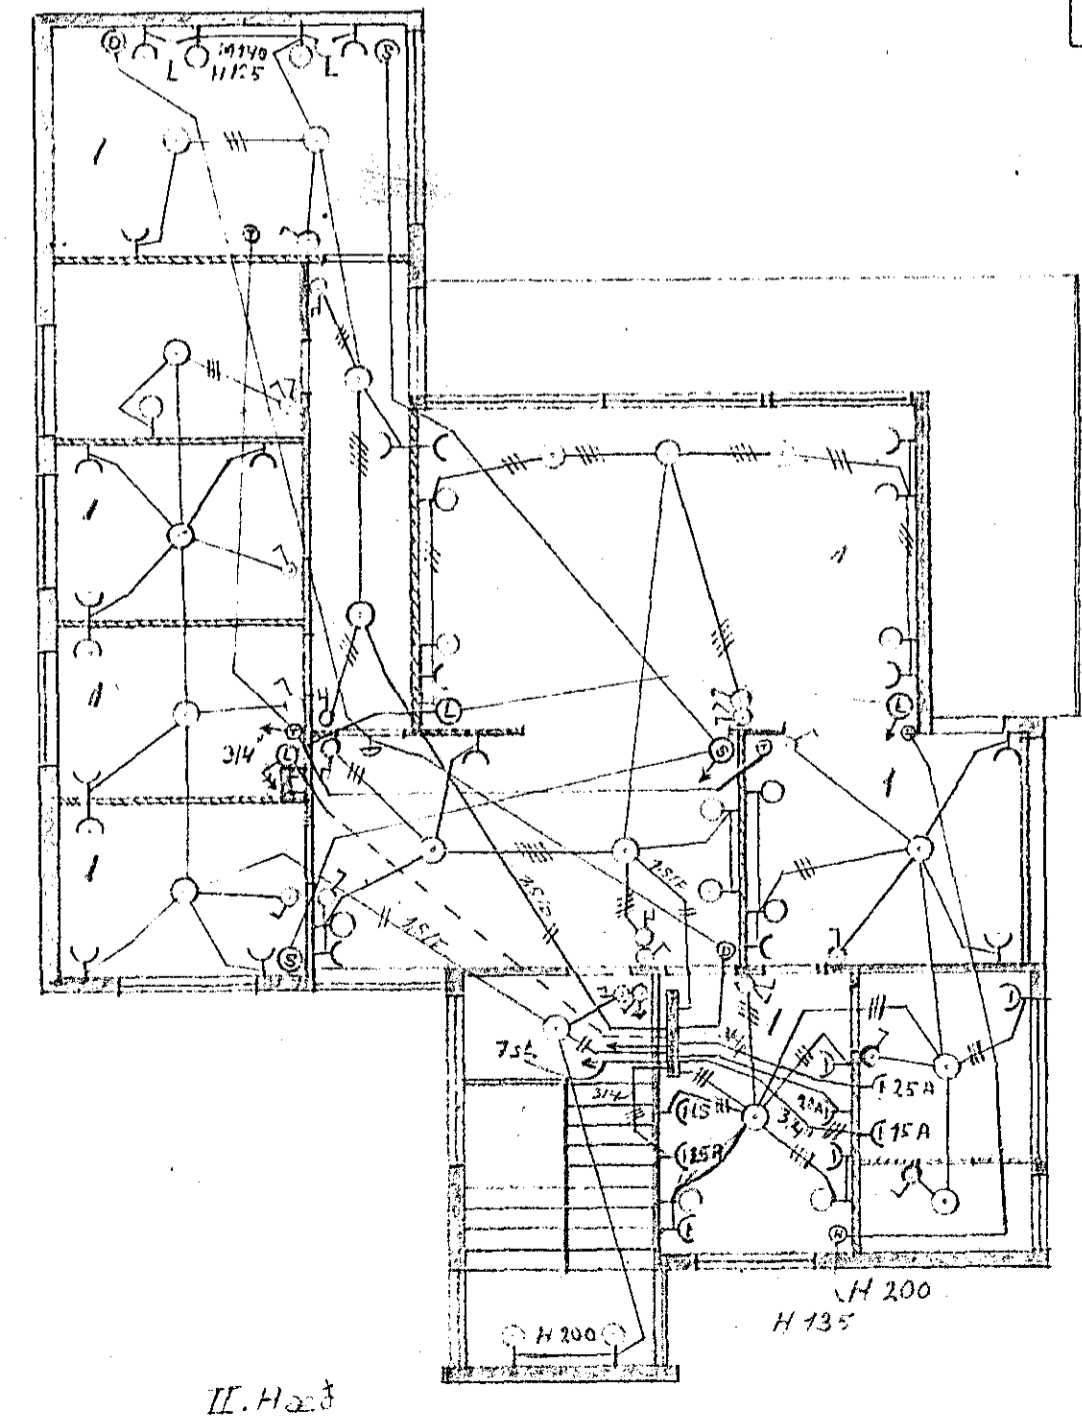
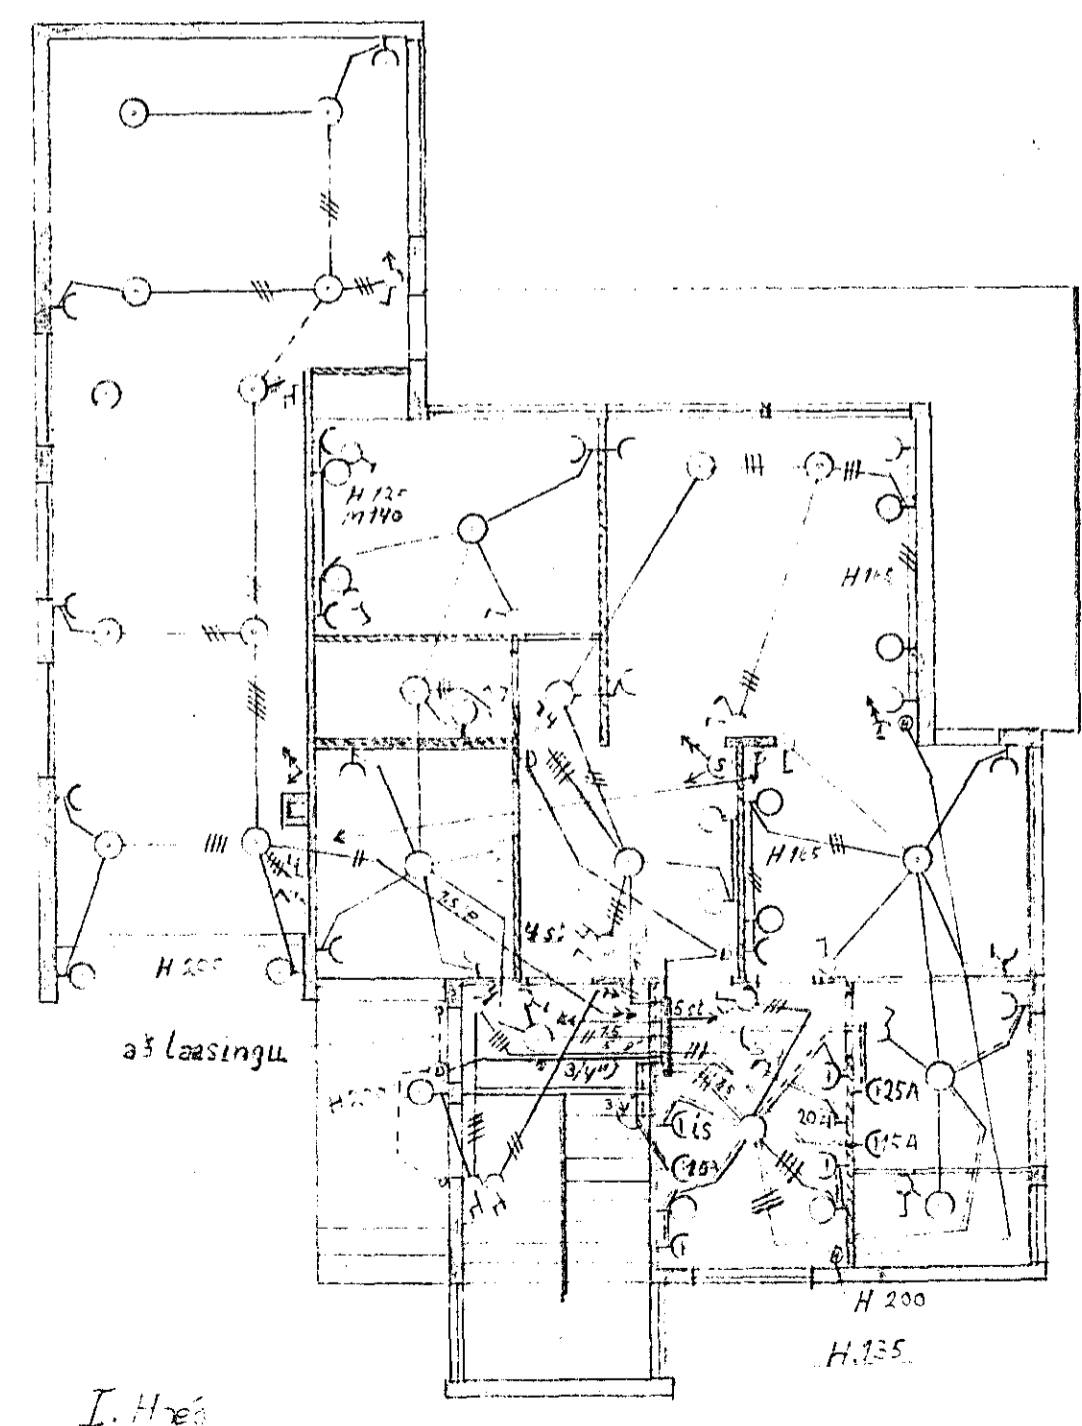
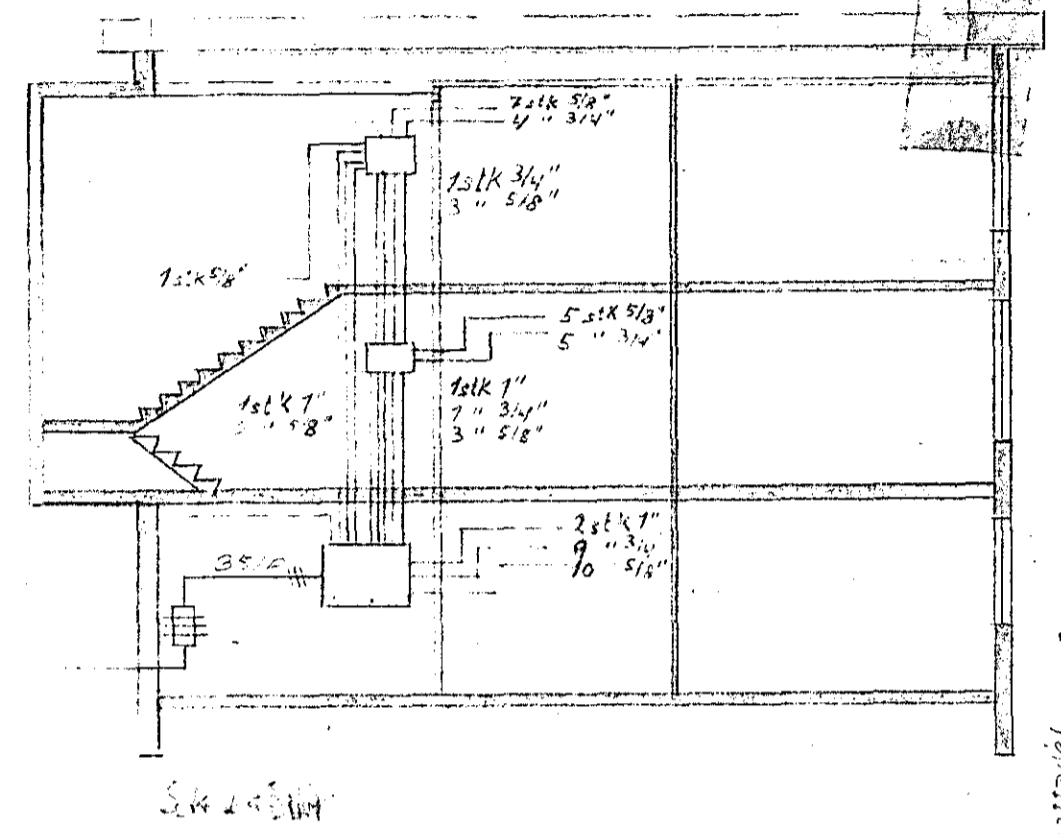


E.h. RAEVEITU HAFNARFJARÐAR
 Stefan Þ. Þorsteinsson
 Eftirlitamaður rafhlagna

- a) 3. útljós kveikna saman 2 l.h.; og 1 við aðeld.
- b) veggj. í stofum og göngum h 165
- c) " " í baði og útljós h 200
- d) dyrastími h 140
- e) hitastillir h 150

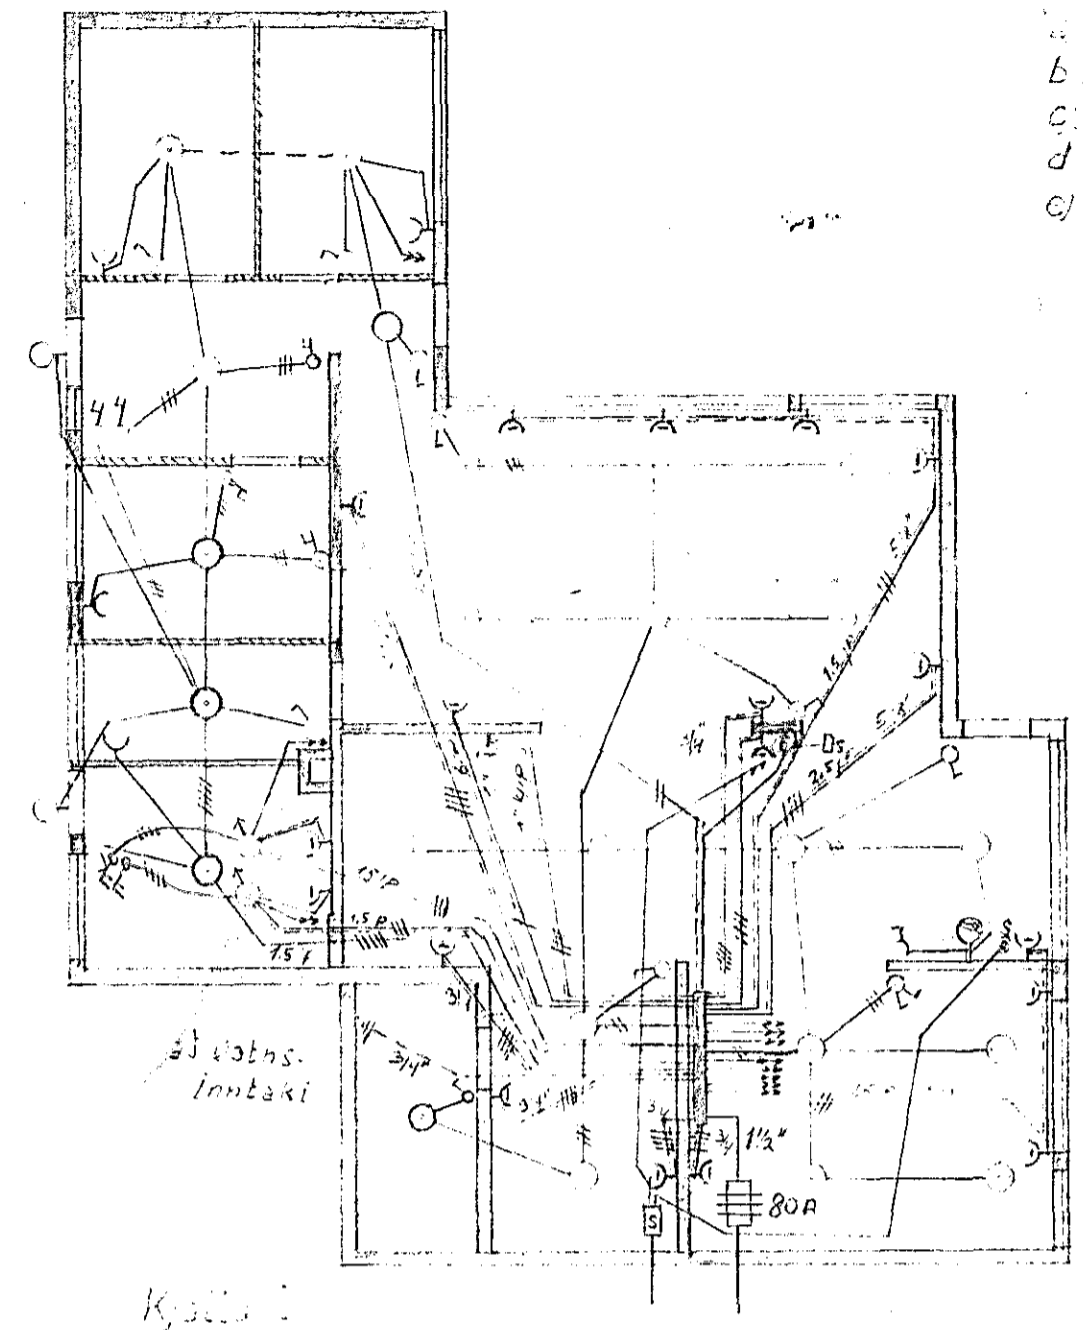

Inntök samþykkt 5.18. 1963
 E.h. RAEVEITU HAFNARFJARÐAR
 Stefan Þ. Þorsteinsson

872.-