


Í BÚÐARHÆÐ

- SKÝRINGAR
1. RÓFAR: 110 cm FRÁ GÓLF
 2. TENGLAR: 20 cm — NEMA
 3. — YFIRELDHÚSBORÐI OG Í
 4. — Í KJALLARA: 110 cm FRÁ GÓLF
 5. — VÍÐRÚM: 60 cm —
 6. VEGGHÓS: 165 cm — NEMA
 7. — Í BADI: 200 cm —
 8. — Í HJÁRÚMUM Í SVEFNH.: 130 cm.
 9. — Í ELDHÚSI: ATH. INNRETTINGU.

10. HITALÍÐI: T: 150 cm FRÁ GÓLF
11. SÍMI: 20 cm — F:
12. FX: INNAHÚSSÍMI FYRIR SÍMA EÐA HÁTALARA.
13. LOFTNET-L: 20 cm —
14. PÍPUR MERKTAR 'M' OG N KEGGIST AÐ LOFTLINUINNÞÖRUM EF JARÐSTRENGIR ERU ERKI LAGÐIR STRAX.
15. RÓFAR OG TENGLAR AF TICINO GERÐ EÐA SAMSVARANDI BFM.

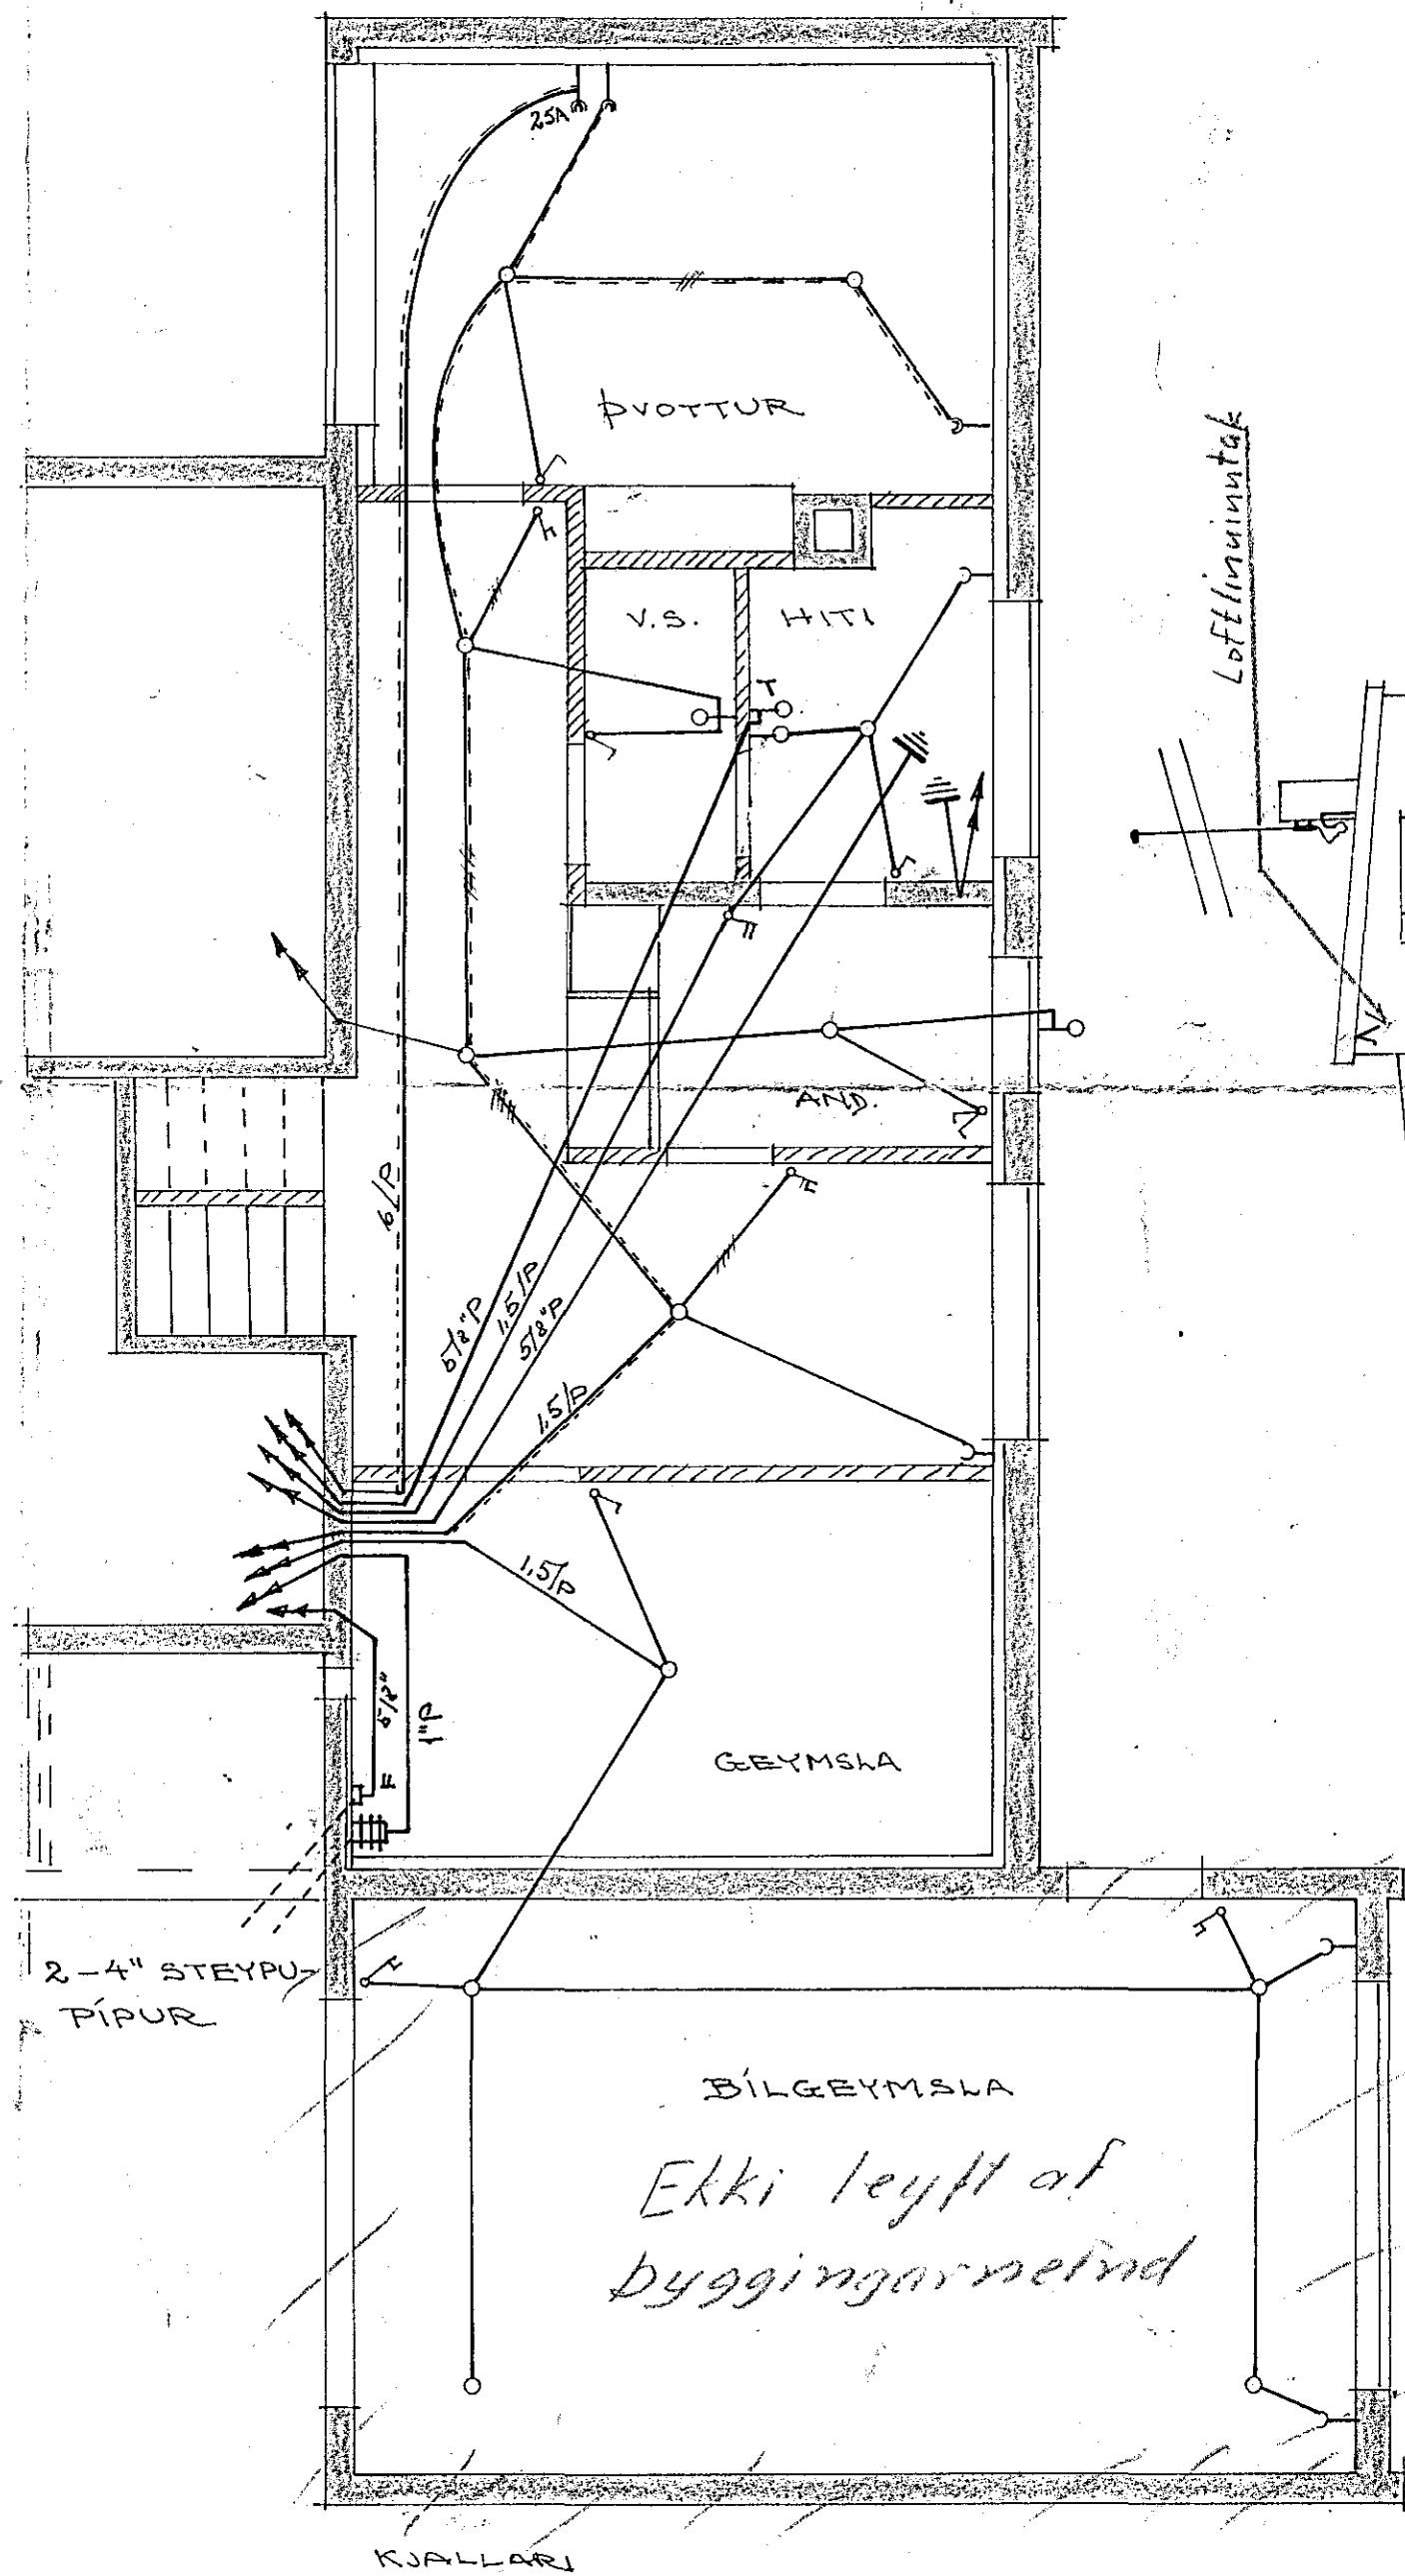

2-4\"/>

BILGEYMSLA
 Ekki leyft af byggingarnefnd

Uppgöfing skilf. þegar veit. f. h. 1963
 5mm
 1:100

Inntök samþykkt 13/3 1963
 f.h. RA. VEITU HAFAARFJARÐAR
 Verktjóri
 Tómasson Tómasson

Móaband 23
 855-

ÓLAFUR TÓMASSON verktj.	
EINBÝLISHÚS VERK H.R. NR 40	
RAFLÖGN	M: 1:50
	BLAÐLAFL.
MÁÍ 1960	NR. 171/1.