


Fjöldi nipplo á hverjum lampo og staðsetning þeirra

Lampar merktir A eru innfelldir

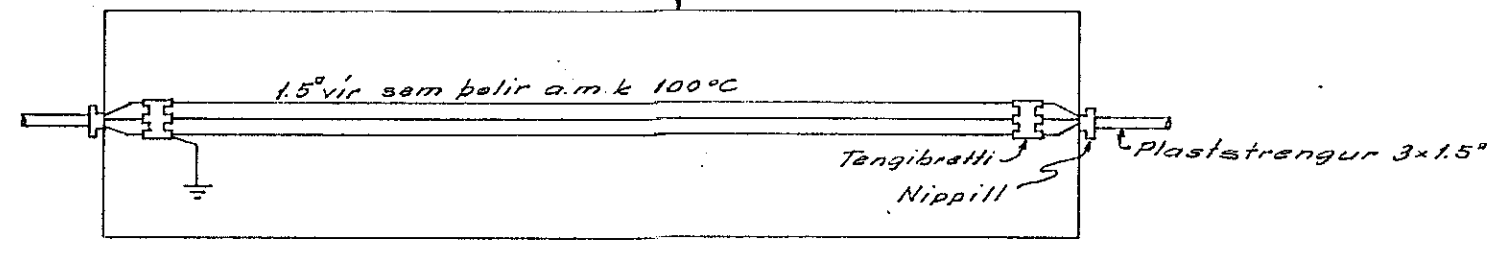

Þreytt í okt.

RAFTEIKNING S F ÁLFTAMÝRI 9 Sími 83240

Iðnskóli Hafnarfjarðar
 Reykjavíkurvegur 74

Lampar 2. hæð

R. G./V.B.	T. V.B.	S.
M.	1:50	
Telkn.nr. 421 bl. 2 af 6		
Dags. júní 1971		
Guðm. Jónsson		