


Ídráttur er miðaður við 380/220 volta kerfi R, S, T niðurljónun á fasa
Allar lagnir að og á milli krossa eru plaststrengjalagnir

- Loftdósir í innsteyptri pípuögn
- ⊗ Lampastæði frá loftdós í innsteyptri plötu
- × Lampastæði
- Tengidós fyrir plaststrengjalögn
- ⊙ Þrýstirofi

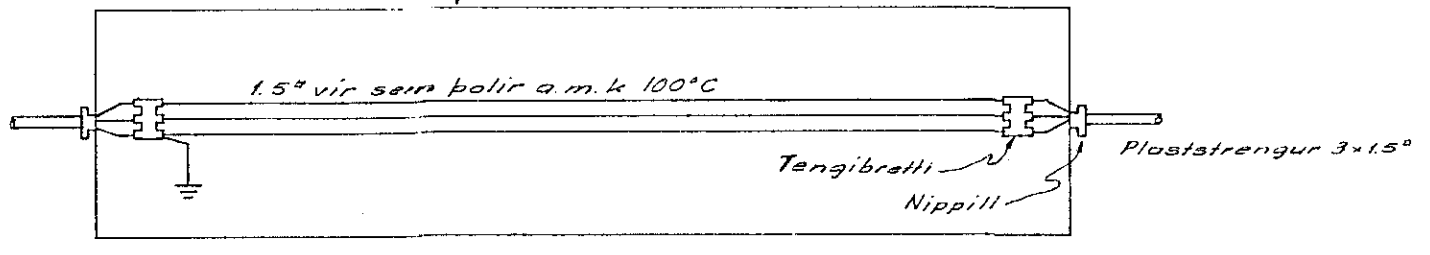

Frágangur í lampa

Breytt í október 1971 S.E.J.

RAFTEIKNING ^S F ALFTAMÝRI 9 SÍMI 83240		
R. G. / V. B.	T. V. B.	S.
Íðnskóli Hafnarfjarðar Reykjavíkurveg 74		
M. 1:50		
Teikn. nr. L 20 bl. 1 af 6		
Dags. júní 1971		
Guðm. Jónsson.		

845