


P.4.5.70
 BREYTT 4.12.8.64.3.5.65.13.1.70

OLAFUR GÍSLASON RAFF. HOFTAIG 22 RVK
 ÍBRÓTTAÐS Í HAENARFIRÐI
 VEIKSTRAUMSLAGNIR Í KJALLARA
 SÍMA- KLUKKU- HATALARA OG VARALÝSINGAR-
 RAÐJÖGN Í KJALLARA
 FELAGSHEIMILISALMA P.24.7.61
 EÖGN
 NR.364-5

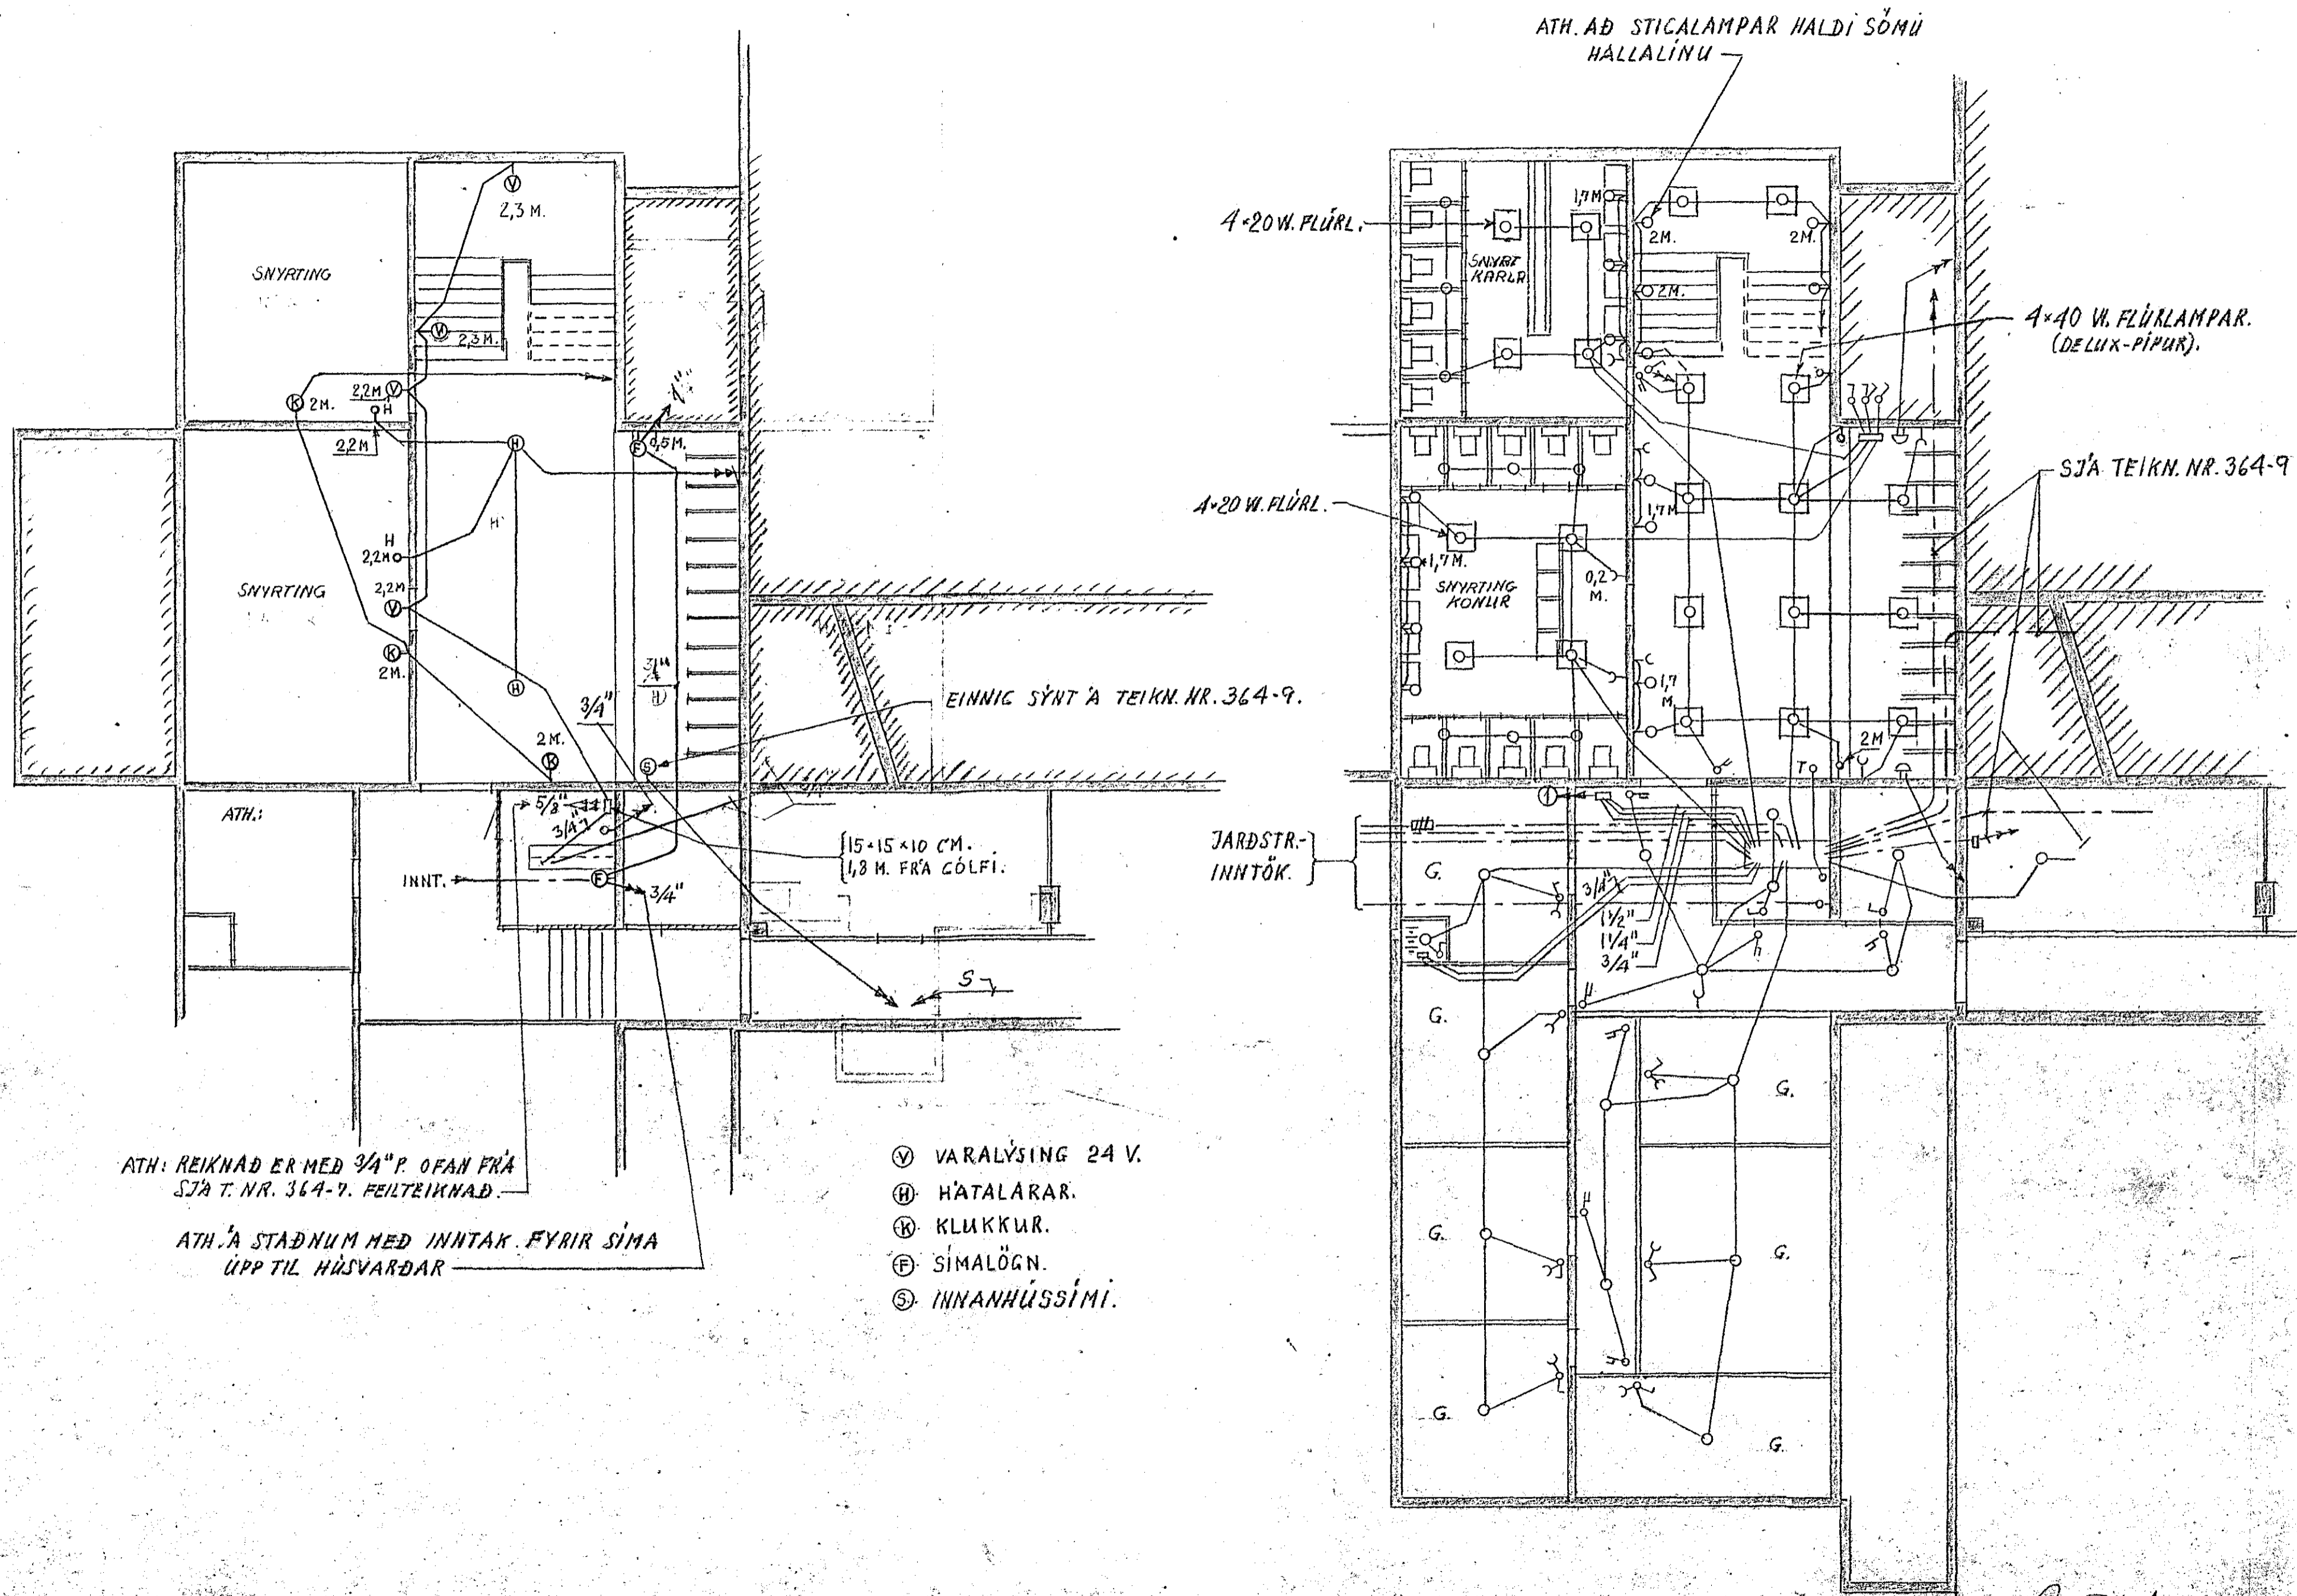

ATH: REIKNAD ER MED 3/4" P. OFAN FRÁ SJÁ T. NR. 364-9. FEILTEIKNAD.

ATH. Á STADNUM MED INNTAK FYRIR SÍMA ÚPP TIL HÚSVARÐAR

- Ⓧ VARALÝSING 24 V.
- Ⓜ HATALARAR.
- Ⓚ KLUKKUR.
- Ⓧ SÍMALÖGN.
- Ⓢ INNHÁSSÍMI.

854