


INNFEIÐIR LAMPAR 32 CM. P. HÖLKAÐR ÁR JÄRNFLÖTU, GÖGNUM, SKYGGNI, RÍÐVARIÐ.
 BYCCT SÍÐAR.
 RAFSPJALD-KASSI 55x50 CM. 3BP. 1,5 M. FRÁ GÖLFI. SP.2
 2x40 W. FLÚRL.

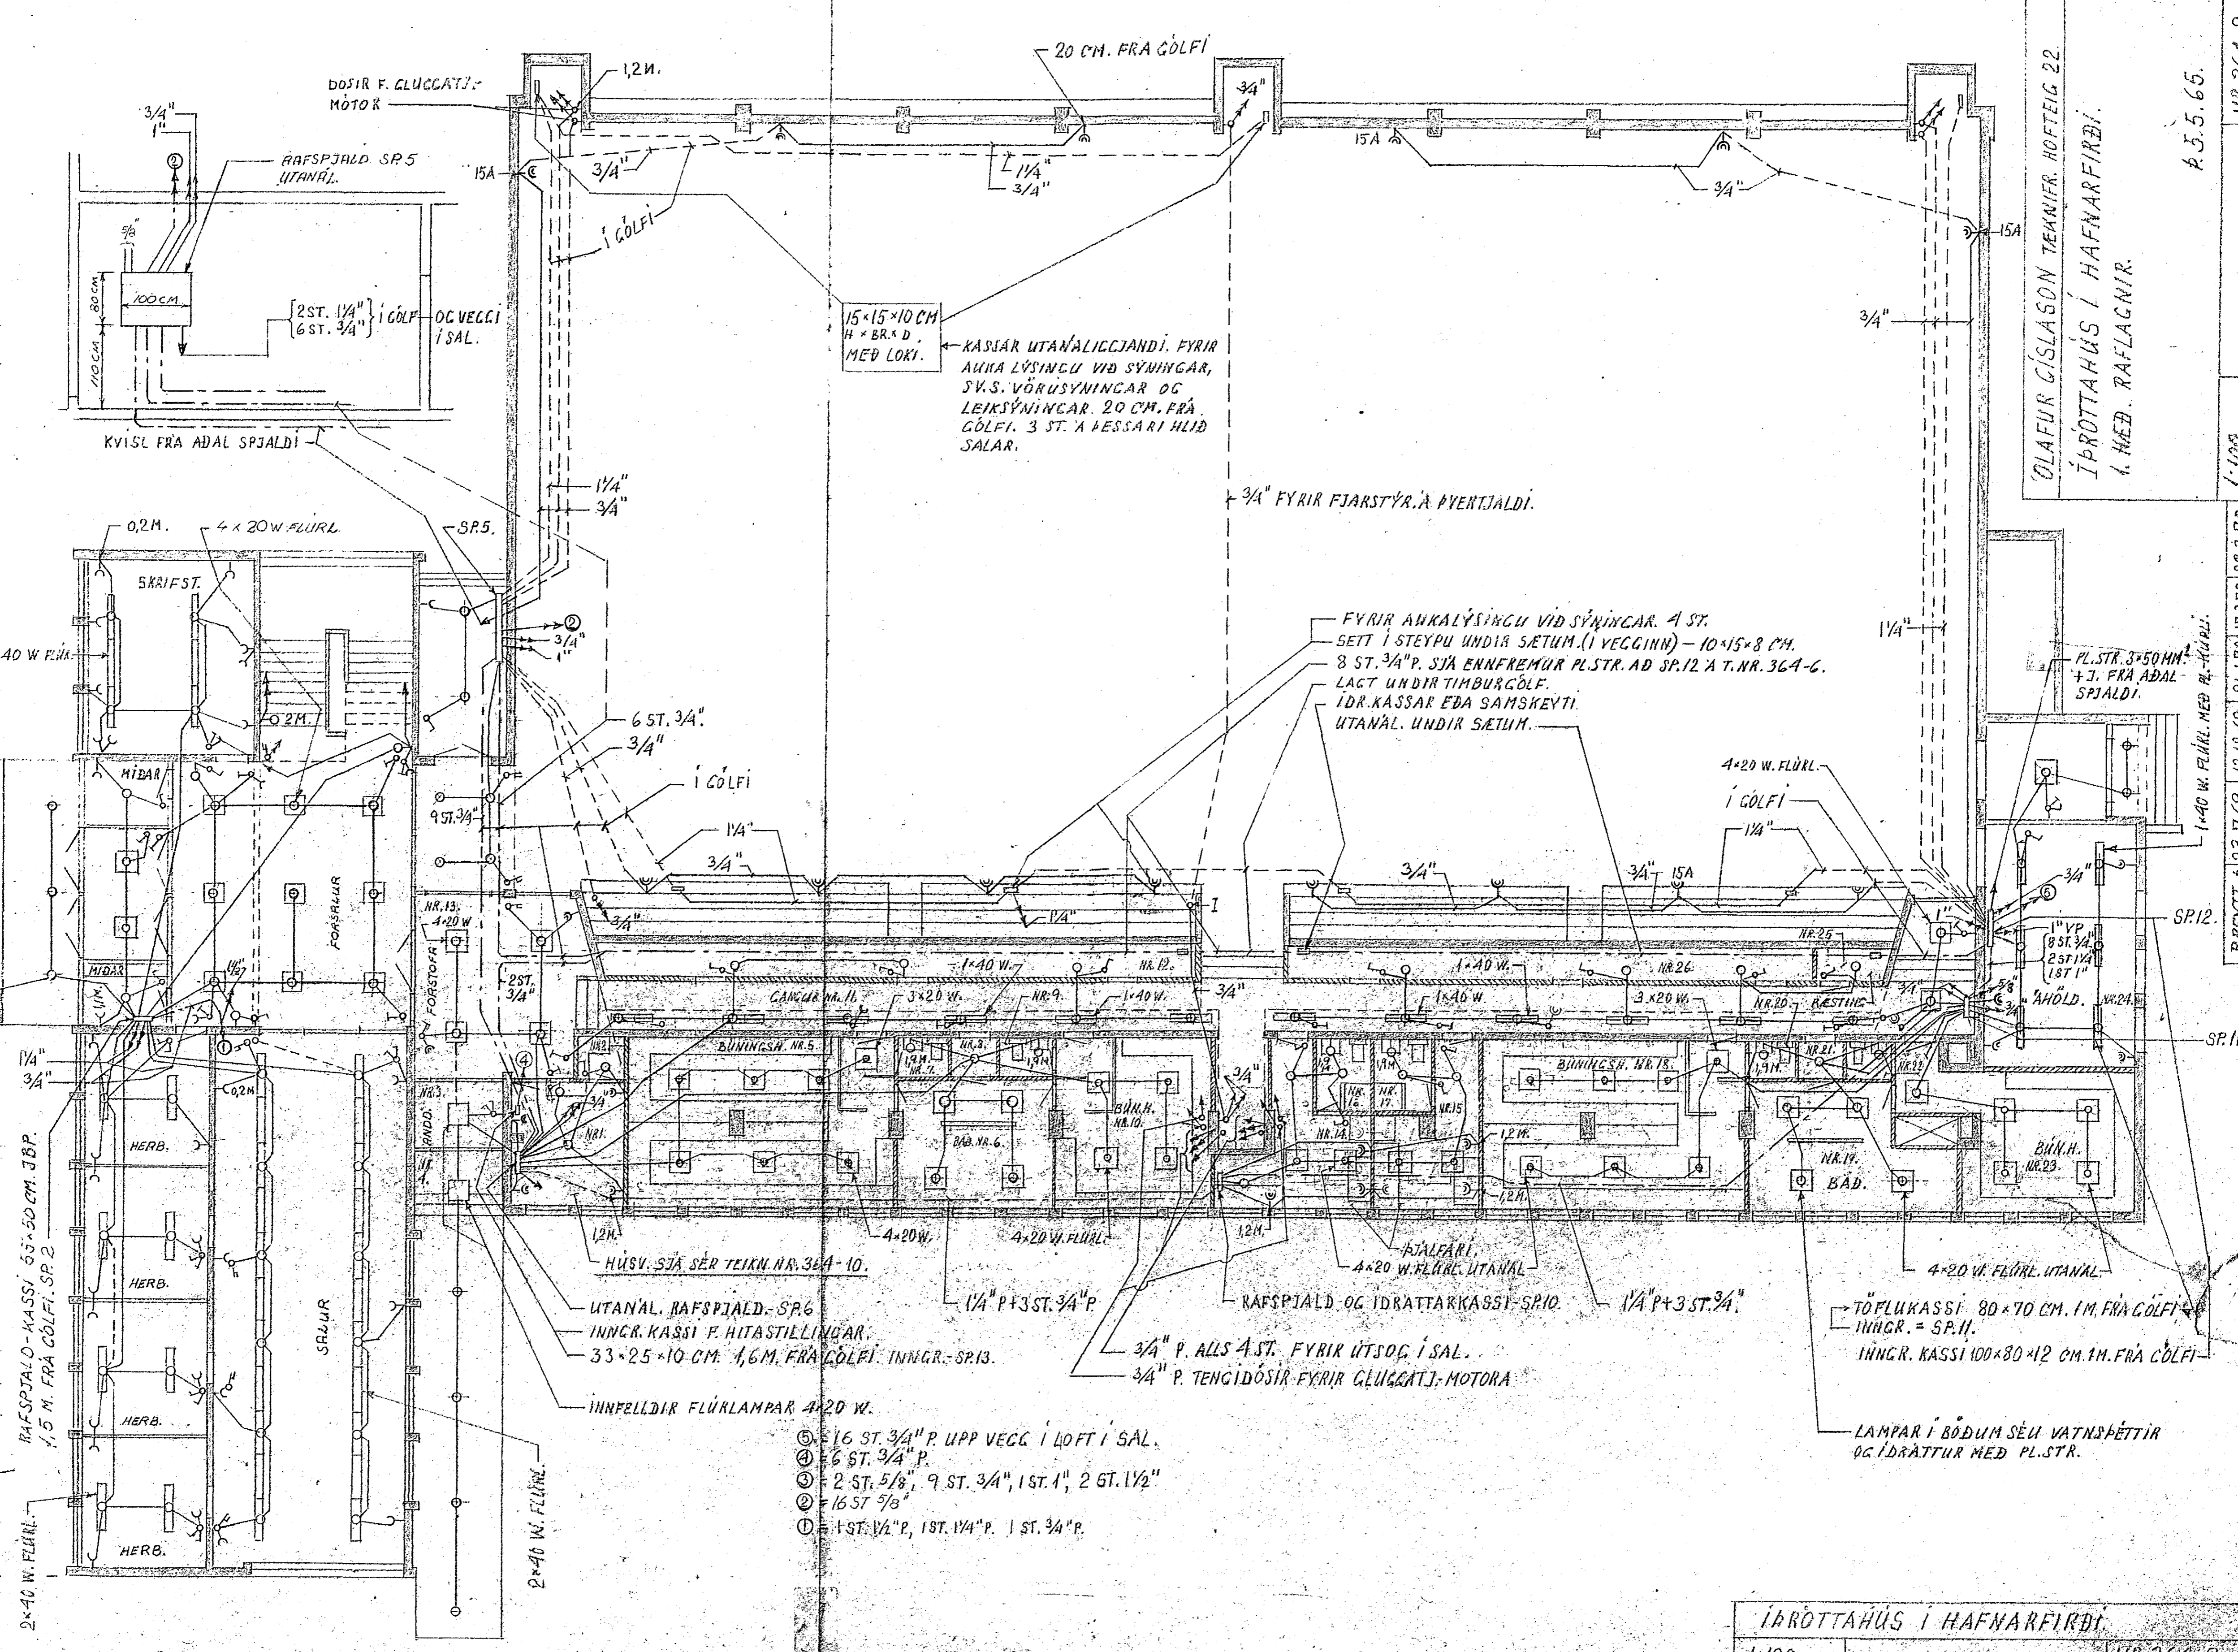

DOSIR F. GLUGGATJ.-MÓTOR

RAFSPJALD SP.5 UTANÁL.

{2 ST. 1/4" i GÖLF
6 ST. 3/4" i SAL.

15x15x10 CM H x BR x D, MEÐ LOKI.

KASSAR UTANÁLIGGJANDI, FYRIR AUKA LYSINGU VÍÐ SÝNINGAR, SV.S. VÖRUSÝNINGAR OG LEIKSÝNINGAR. 20 CM. FRÁ GÖLFI. 3 ST. Á ÞESSARI HLÍÐ SALAR.

3/4" FYRIR FJARSTÝR. Á ÞYENTJALDI.

FYRIR ANKALÝSINGU VÍÐ SÝNINGAR. 4 ST. SETT Í STEYPU UNDIR SÆTUM. (1 VEGGINN) - 10x15x8 CM. 8 ST. 3/4" P. SJÁ ENNFREMUR PL.STR. AD SP.12 Á T.NR. 364-G. LAGT UNDIR TIMBURGÖLF. Í DR.KASSAR EÐA SAMSKYFTI. UTANÁL. UNDIR SÆTUM.

OLAFUR GÍSLASON TEKNIFR. HÖFTEIG 22.
 ÍÞRÓTTAÐÚS Í HAFNARFIRÐI.
 I. HEB. RAFLAGNIR.

2.5.65.

NR.364-2.

1:100.

BREYTT Á 23.7.69. 13.12.69. 21.1.70. 17.3.70. 28.3.70.

SP.12.

SP.11.

UTANÁL. RAFSPJALD-SP.6
 INNGR. KASSI F. HITASTILLINGAR.
 33x25x10 CM. 1,6M. FRÁ GÖLFI. INNGR.-SP.13.

INNFEIÐIR FLÚRLAMPAR 4x20 W.

- ⑤ 16 ST. 3/4" P. UPP VEGG Í LOFT Í SAL.
- ④ 6 ST. 3/4" P.
- ③ 2 ST. 5/8", 9 ST. 3/4", 1 ST. 1", 2 ST. 1 1/2"
- ② 16 ST. 5/8"
- ① 1 ST. 1/2" P., 1 ST. 1/4" P., 1 ST. 3/4" P.

TÖFLUKASSI 80x70 CM. 1M. FRÁ GÖLFI
 INNGR. = SP.11.
 INNGR. KASSI 100x80x12 CM. 1M. FRÁ GÖLFI

LAMPAR Í BÖÐUM SÆU VATNSPÉTTIR OG Í DRÁTTUR MEÐ PL.STR.

ÍÞRÓTTAÐÚS Í HAFNARFIRÐI

1:100.

NR.364-2