


Rafteignin er samþykkt fyrir  
 EINFASA TÆKI

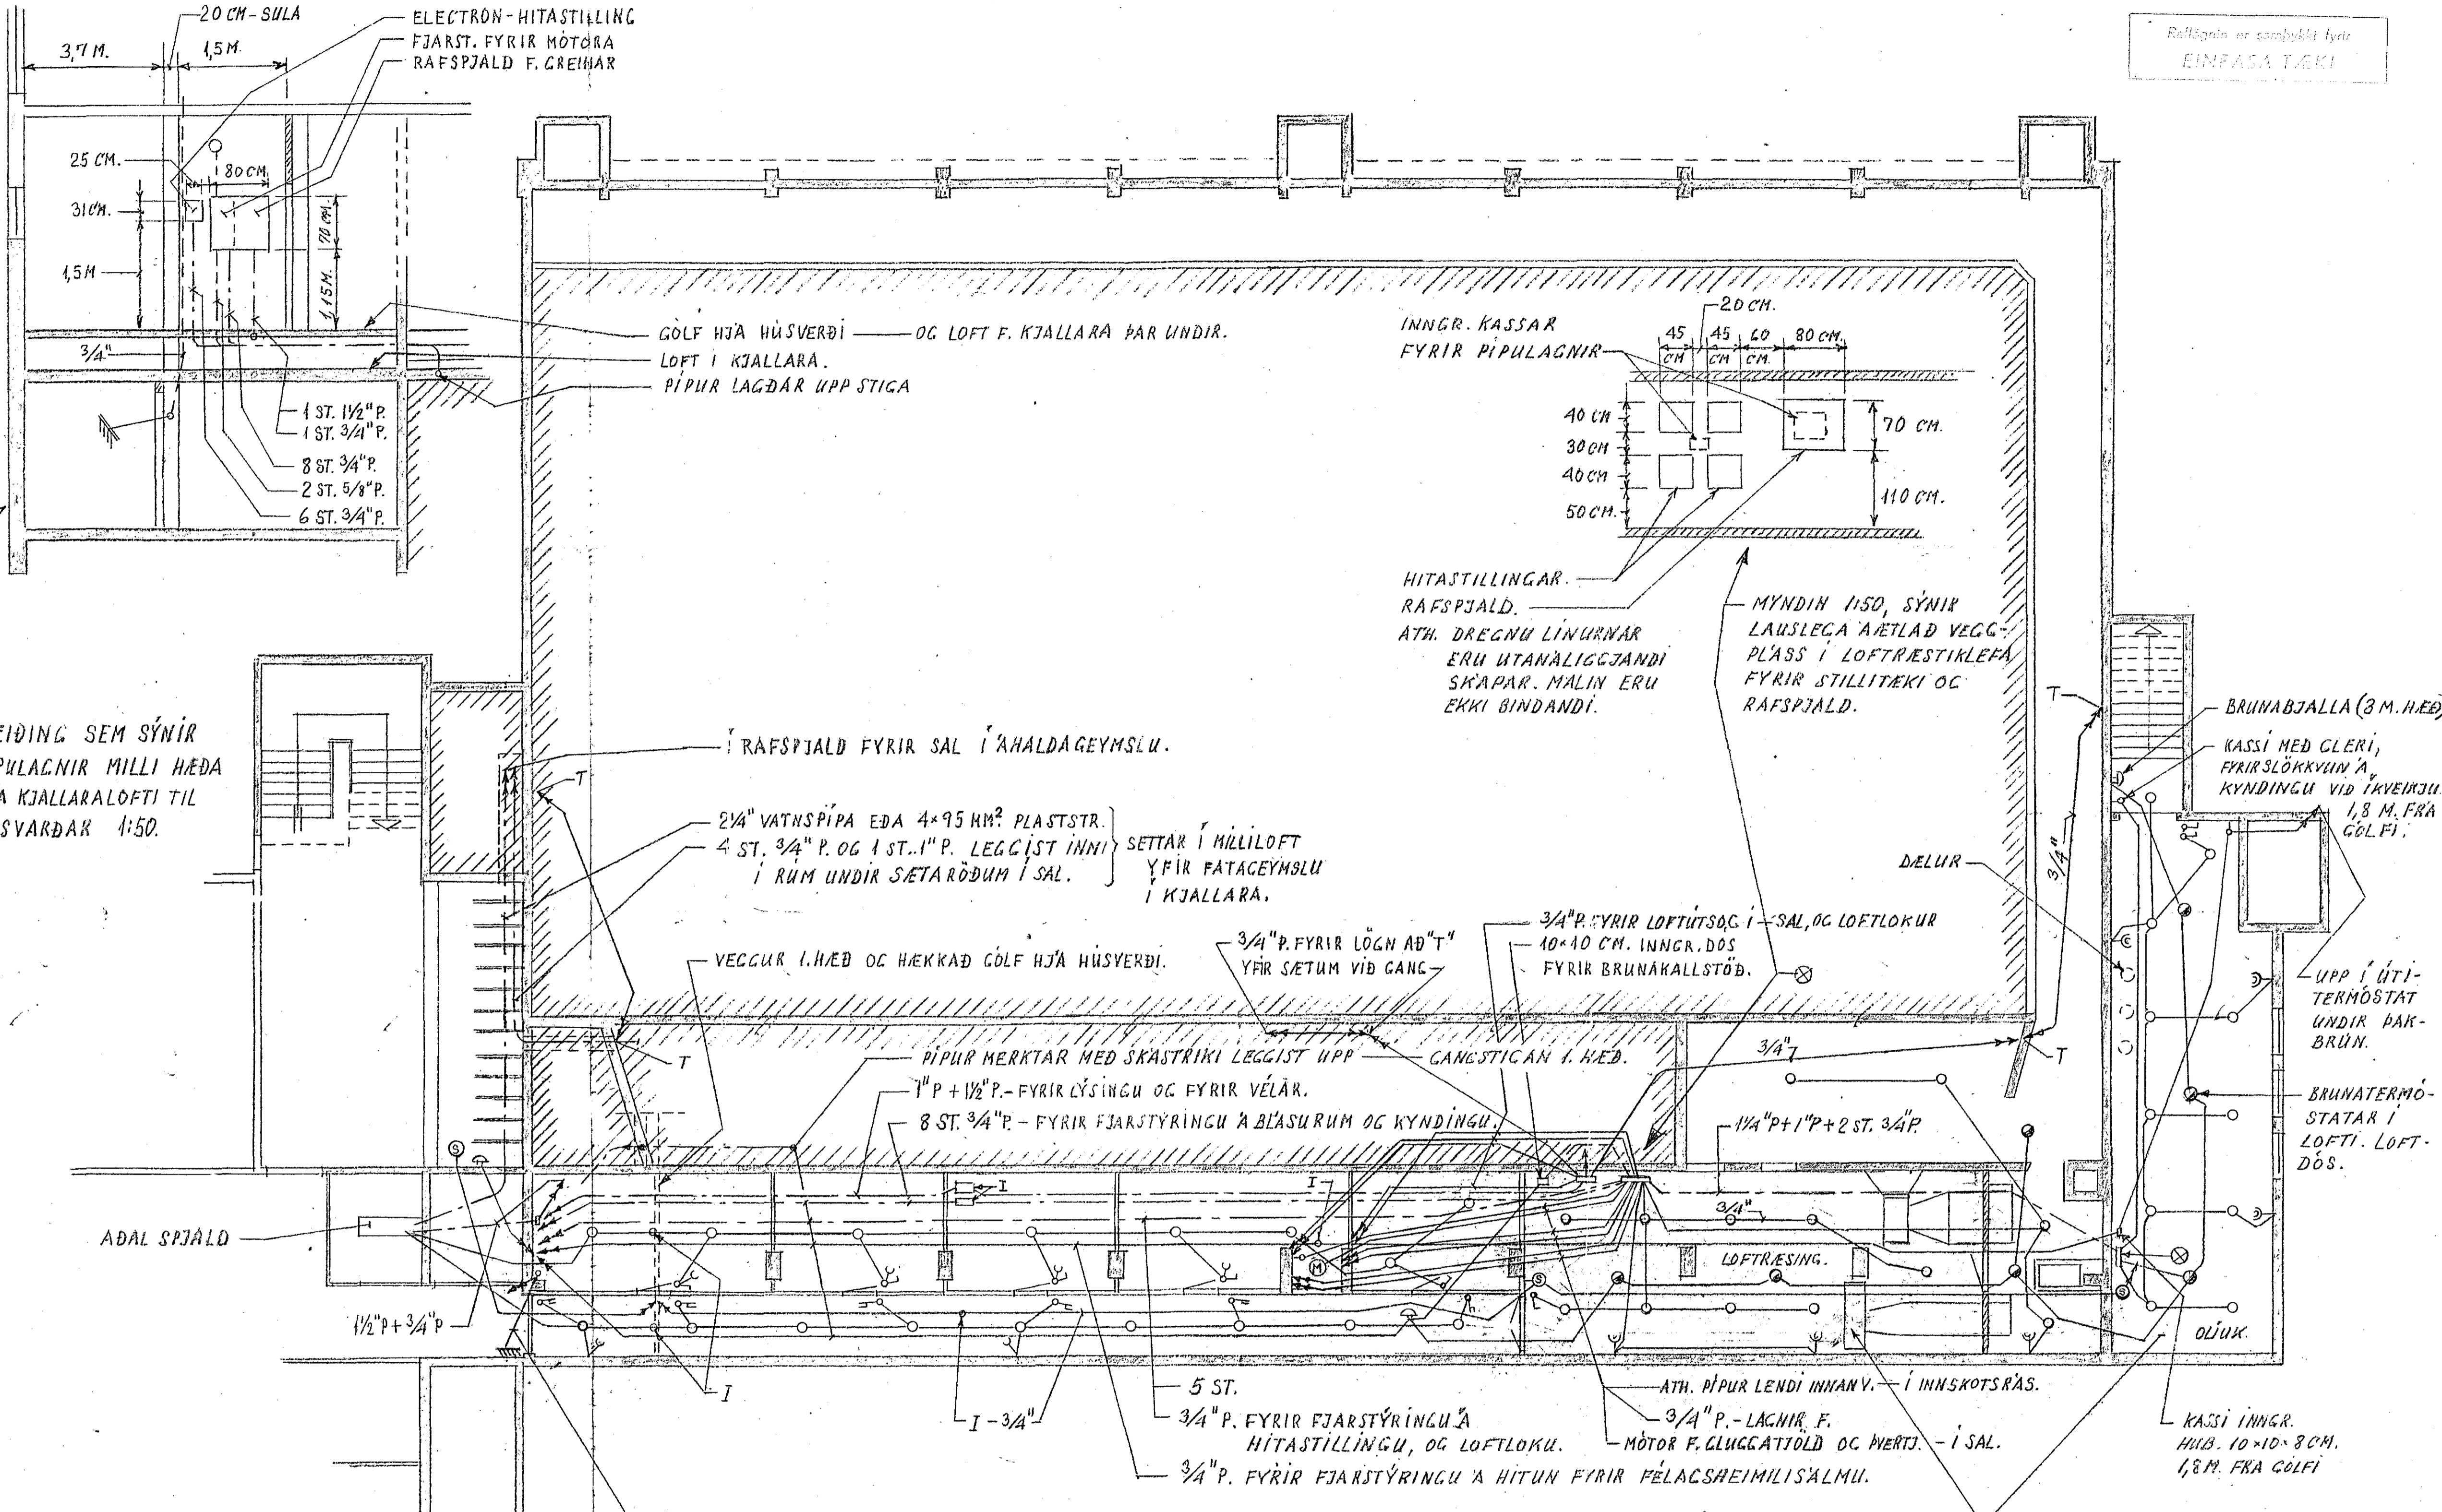

SNEIÐING SEM SÝNIR  
 PÍPULAGNIR MILLI HÆÐA  
 FRÁ KJALLARALOFTI TIL  
 HÚSVARÐAR 1:50.

SJA TEIKN. YFIR ÞENNA HLUTA =

- T = TERMÓSTATLAGNIR.
- I = ÍDRÁTTARKASSAR OG DÖSIR.
- ⊙ = DÖSIR FYRIR INNHÁSSÍMA 1,5M. FRÁ GÖLF.
- ⊗ ATH: GERT RAÐ FYRIR UTANLIGGJANDI RAÐSPJÖLDUM OG LÖGNUM AD TEKJUM Í LOFTRÆSTIKLEFA OG HITUN. STÆRD KASSA AKVEÐST ÞÁ AF FJÖLDA PÍPNA, SEM LIGGJA Í STEYPU. NOTIÐ STALPÍPUR OG FÍBO-NDKA.

ARKITEKT: TEIKNISTOFA GÍSLA HLLDÓRSSONAR  
 RAFL. TEIKN.: ÓLAFUR GÍSLASON RAFFR. HOFTIC 22. RVK  
 Í ÞRÖTTANÚS Í HAFNARFIRÐI.  
 RAFLACNATEIKNING. KJALLARI

BREYTT Á 7. 65.

1:100.

32620 NR. 364-9.

Þ. 9. 8. 64.