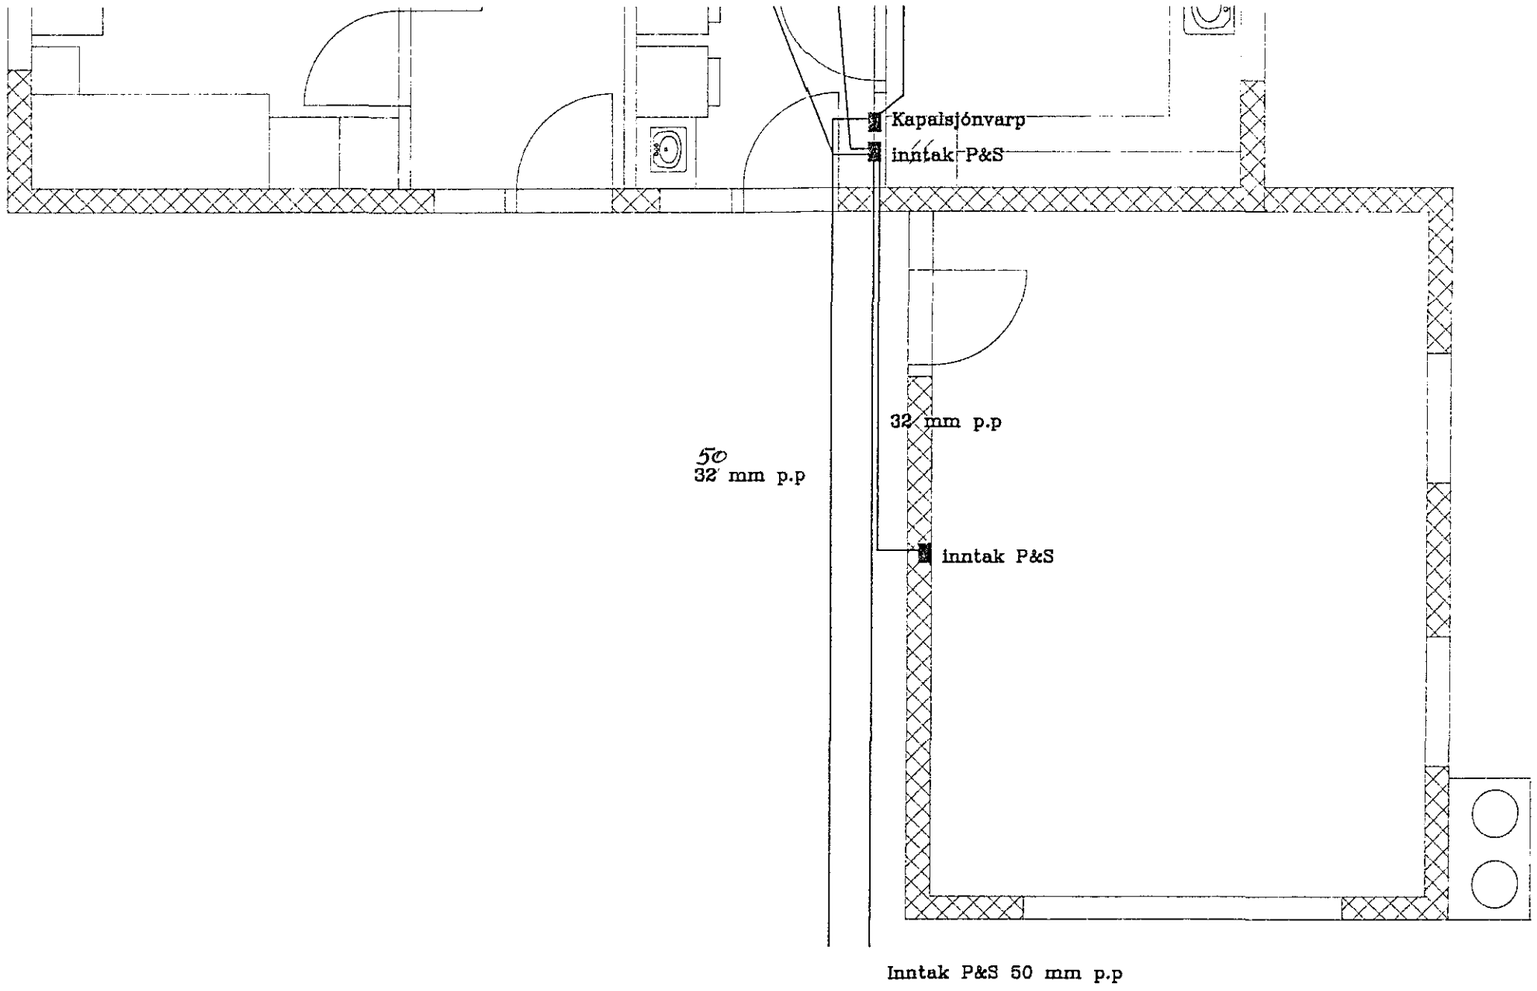

Br	Dag.	Breyting		

Örgjafinn h.f
Pósthólf 3368 123 Reykjavík

Núnatak h.f Hörgsholt 33 Hafnafirði

Grunnmynd Sími og kakpalk

Teiknað: Áki Sigurðsson

kvarði: 1 : 50 | Dags: Júní "94 | Hannað: Áki Sigurðsson

Ath: | Samþ: | Verk: EINBB | Bls. 7 af 9