
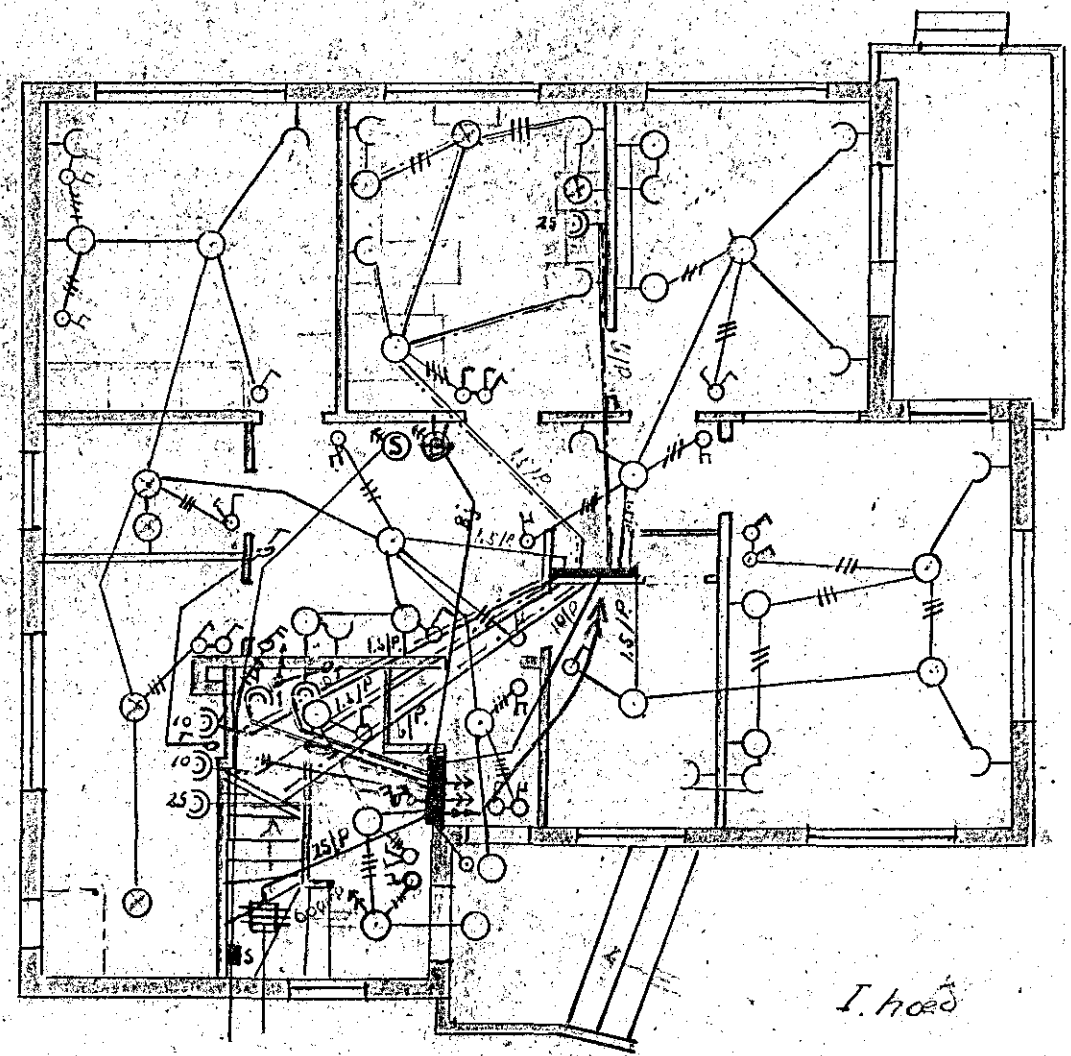


Rístaed


Keldutvammur nr. 2 og 4
 Hafnarfjörð 1:100
 1. júlí 1958 Jóhann Gunnarsson

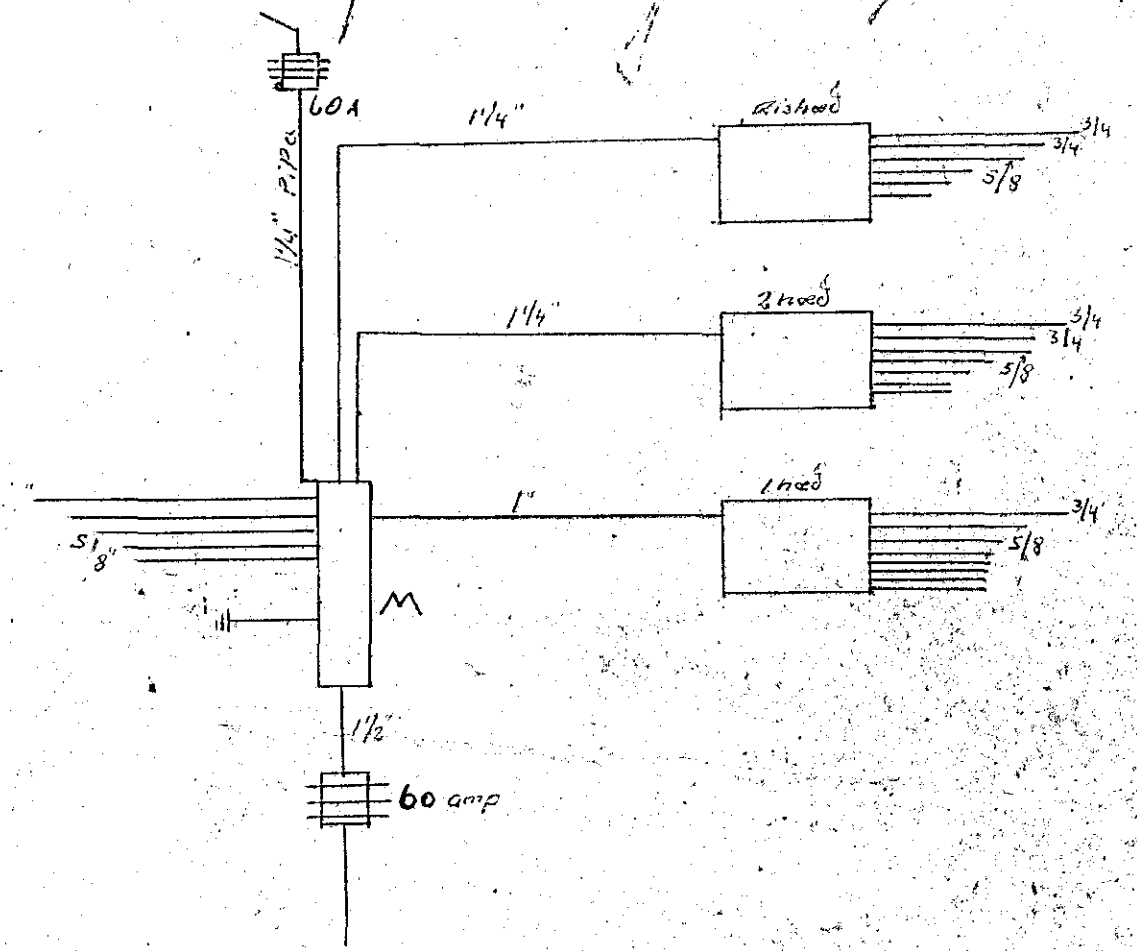

1. hæð

S

Inntök samþykkt 20.10. 1958
 F.h. RAFVEITU HAFNARFJARDAR
 Verkstjórn
Ólafur Þ. Þorsteinsson

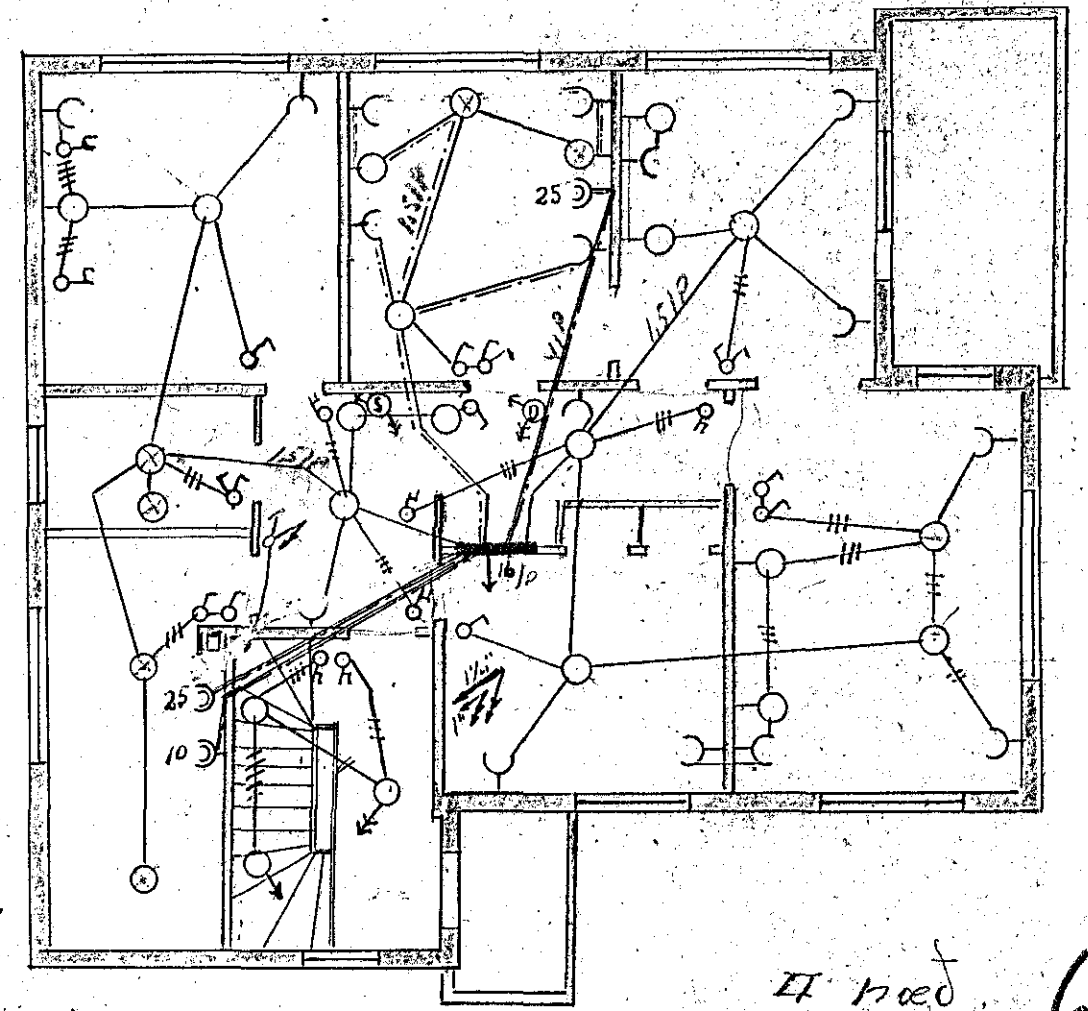

II hæð

669-