




Húsvelta nr. 1474 Teikning nr. 631

Samþykkt þ. 13-2 1958

F.h. RAFVEITU HAFNARFJÁRDAR

*Jóhann Þorsteinsson*  
Umráðgjafi

Atk. ... Gæra skal ráð fyrir loftsmálum  
... þó sjálf sé jarðinntekt, eftir óskum  
Rafv. Hofn. Viri stafni 21 gmm og aldav 4 g  
Sva og þrottaf. Apparstáðar 15 g. Stofnar 14  
Símannt og búdur stafni  
Bjáluspennir í loftu.

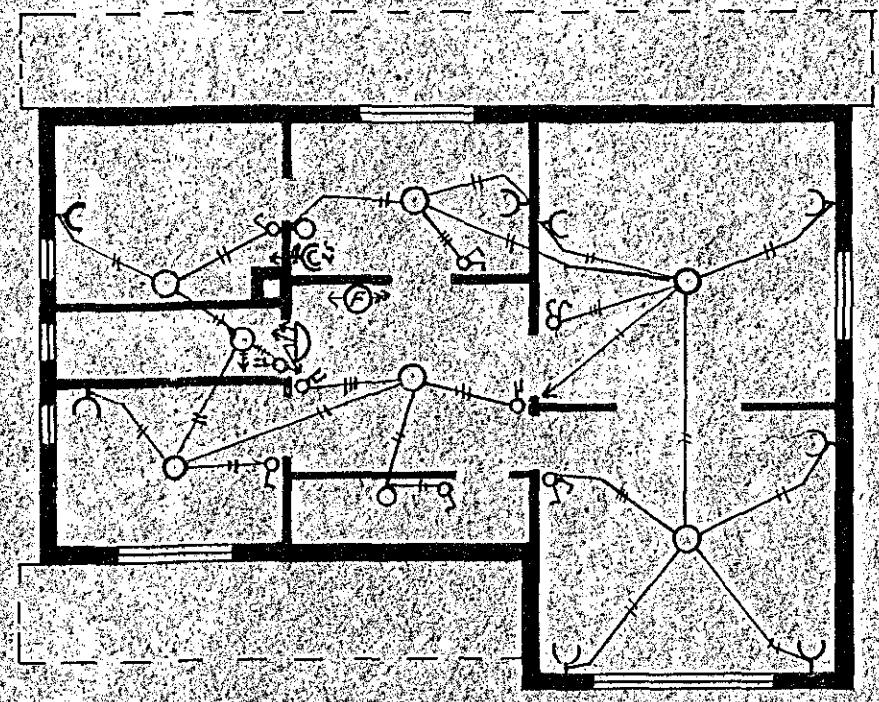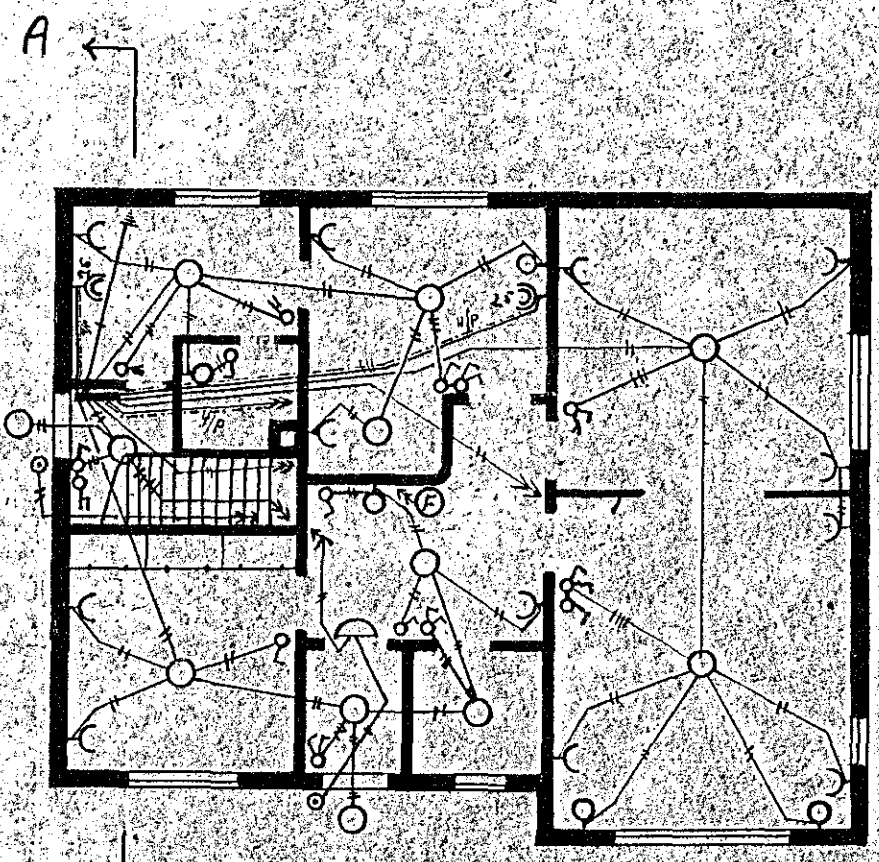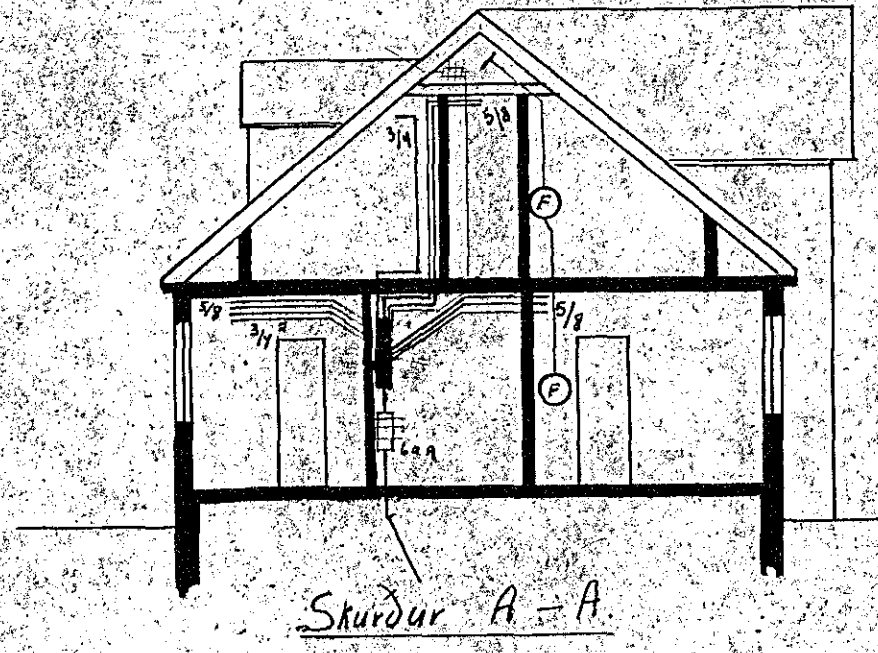

A ←

Höð

Inntök samþykkt 8.11.1958

F.h. RAFVEITU HAFNARFJÁRDAR  
Verkstjórn

*Jóhann Þorsteinsson*

Ris

*631-19*

Rafloagn í hus  
Johannesar Egilssonar við Setberg

MK 1:100

Stora-Berg 5 jan 1958

*Hans Bendtsen*