

Rafnlagn i hús Guðmundar Ragnarssonar

Flóka götu nr. 6 Hafnarfíndi.

Húsnúmer nr. 1652 Teikning nr. 781
Samþykkt þ. 23-6 1961
F.h. RAFVEITU HAFNARFJARÐAR
Umsjónarmaður refllagna




Inntök samþykkt 3.17. 1961

f. h. RAFVEITU HAFNARFJARÐAR

Verkstjórn

Ólafur Rindal

MKV. 1:100

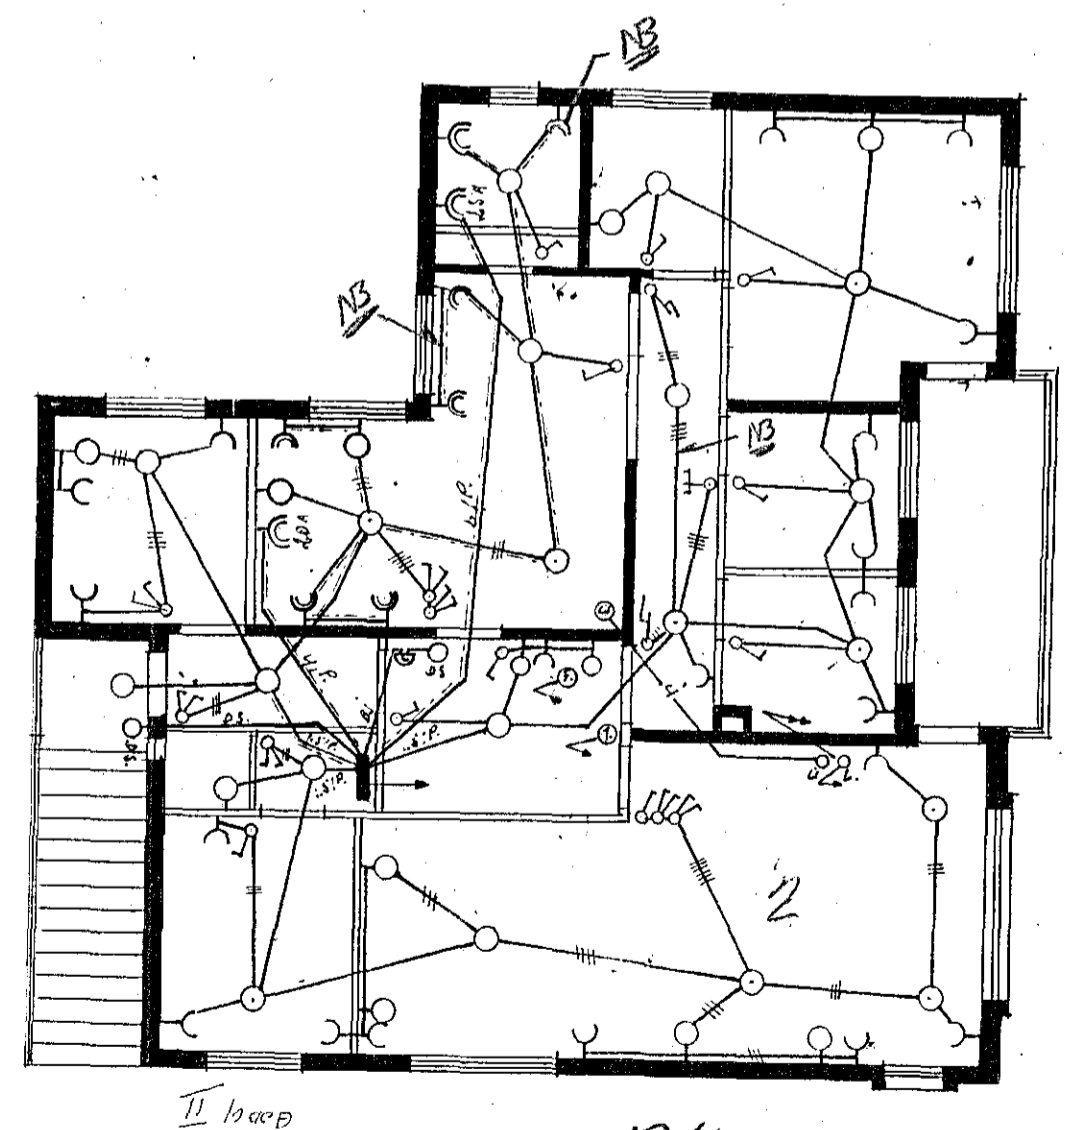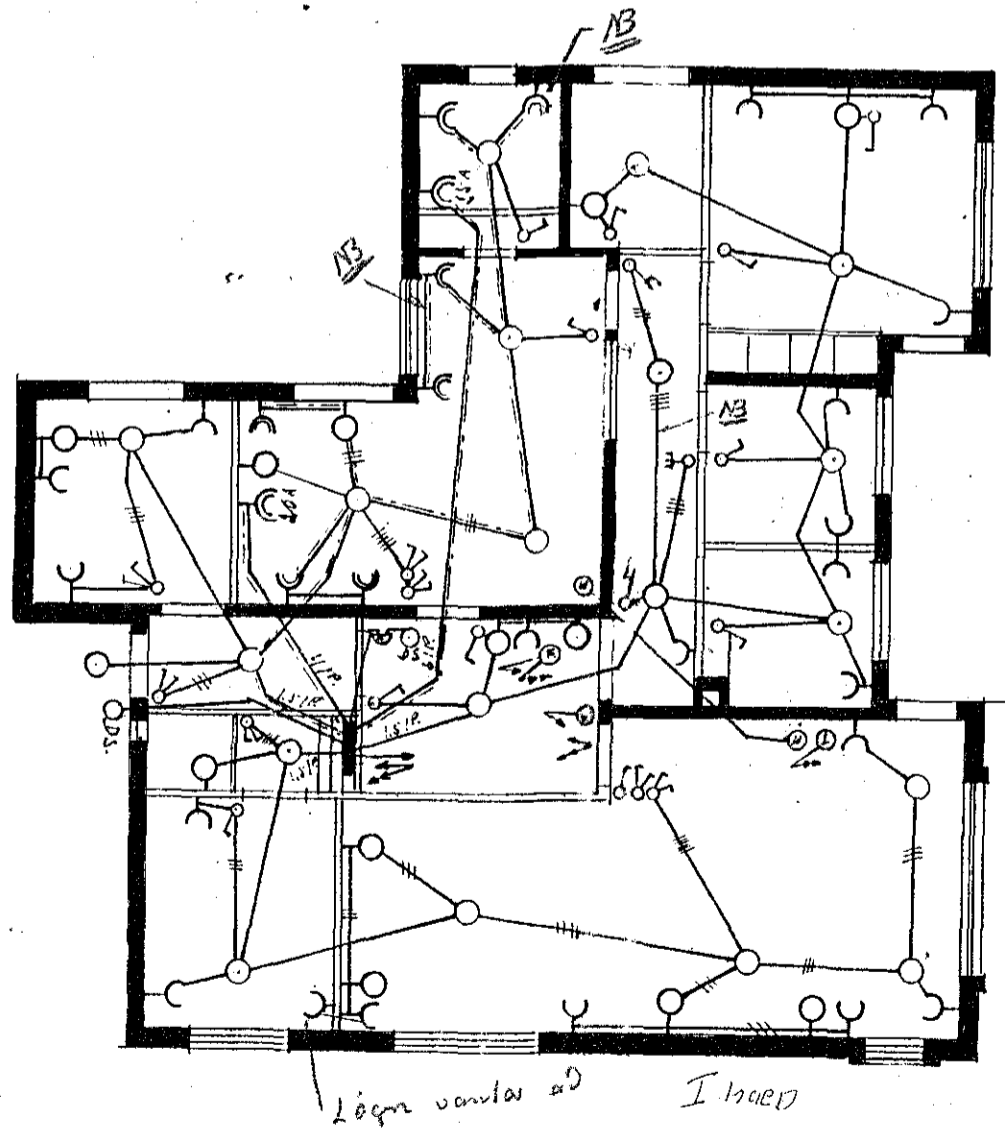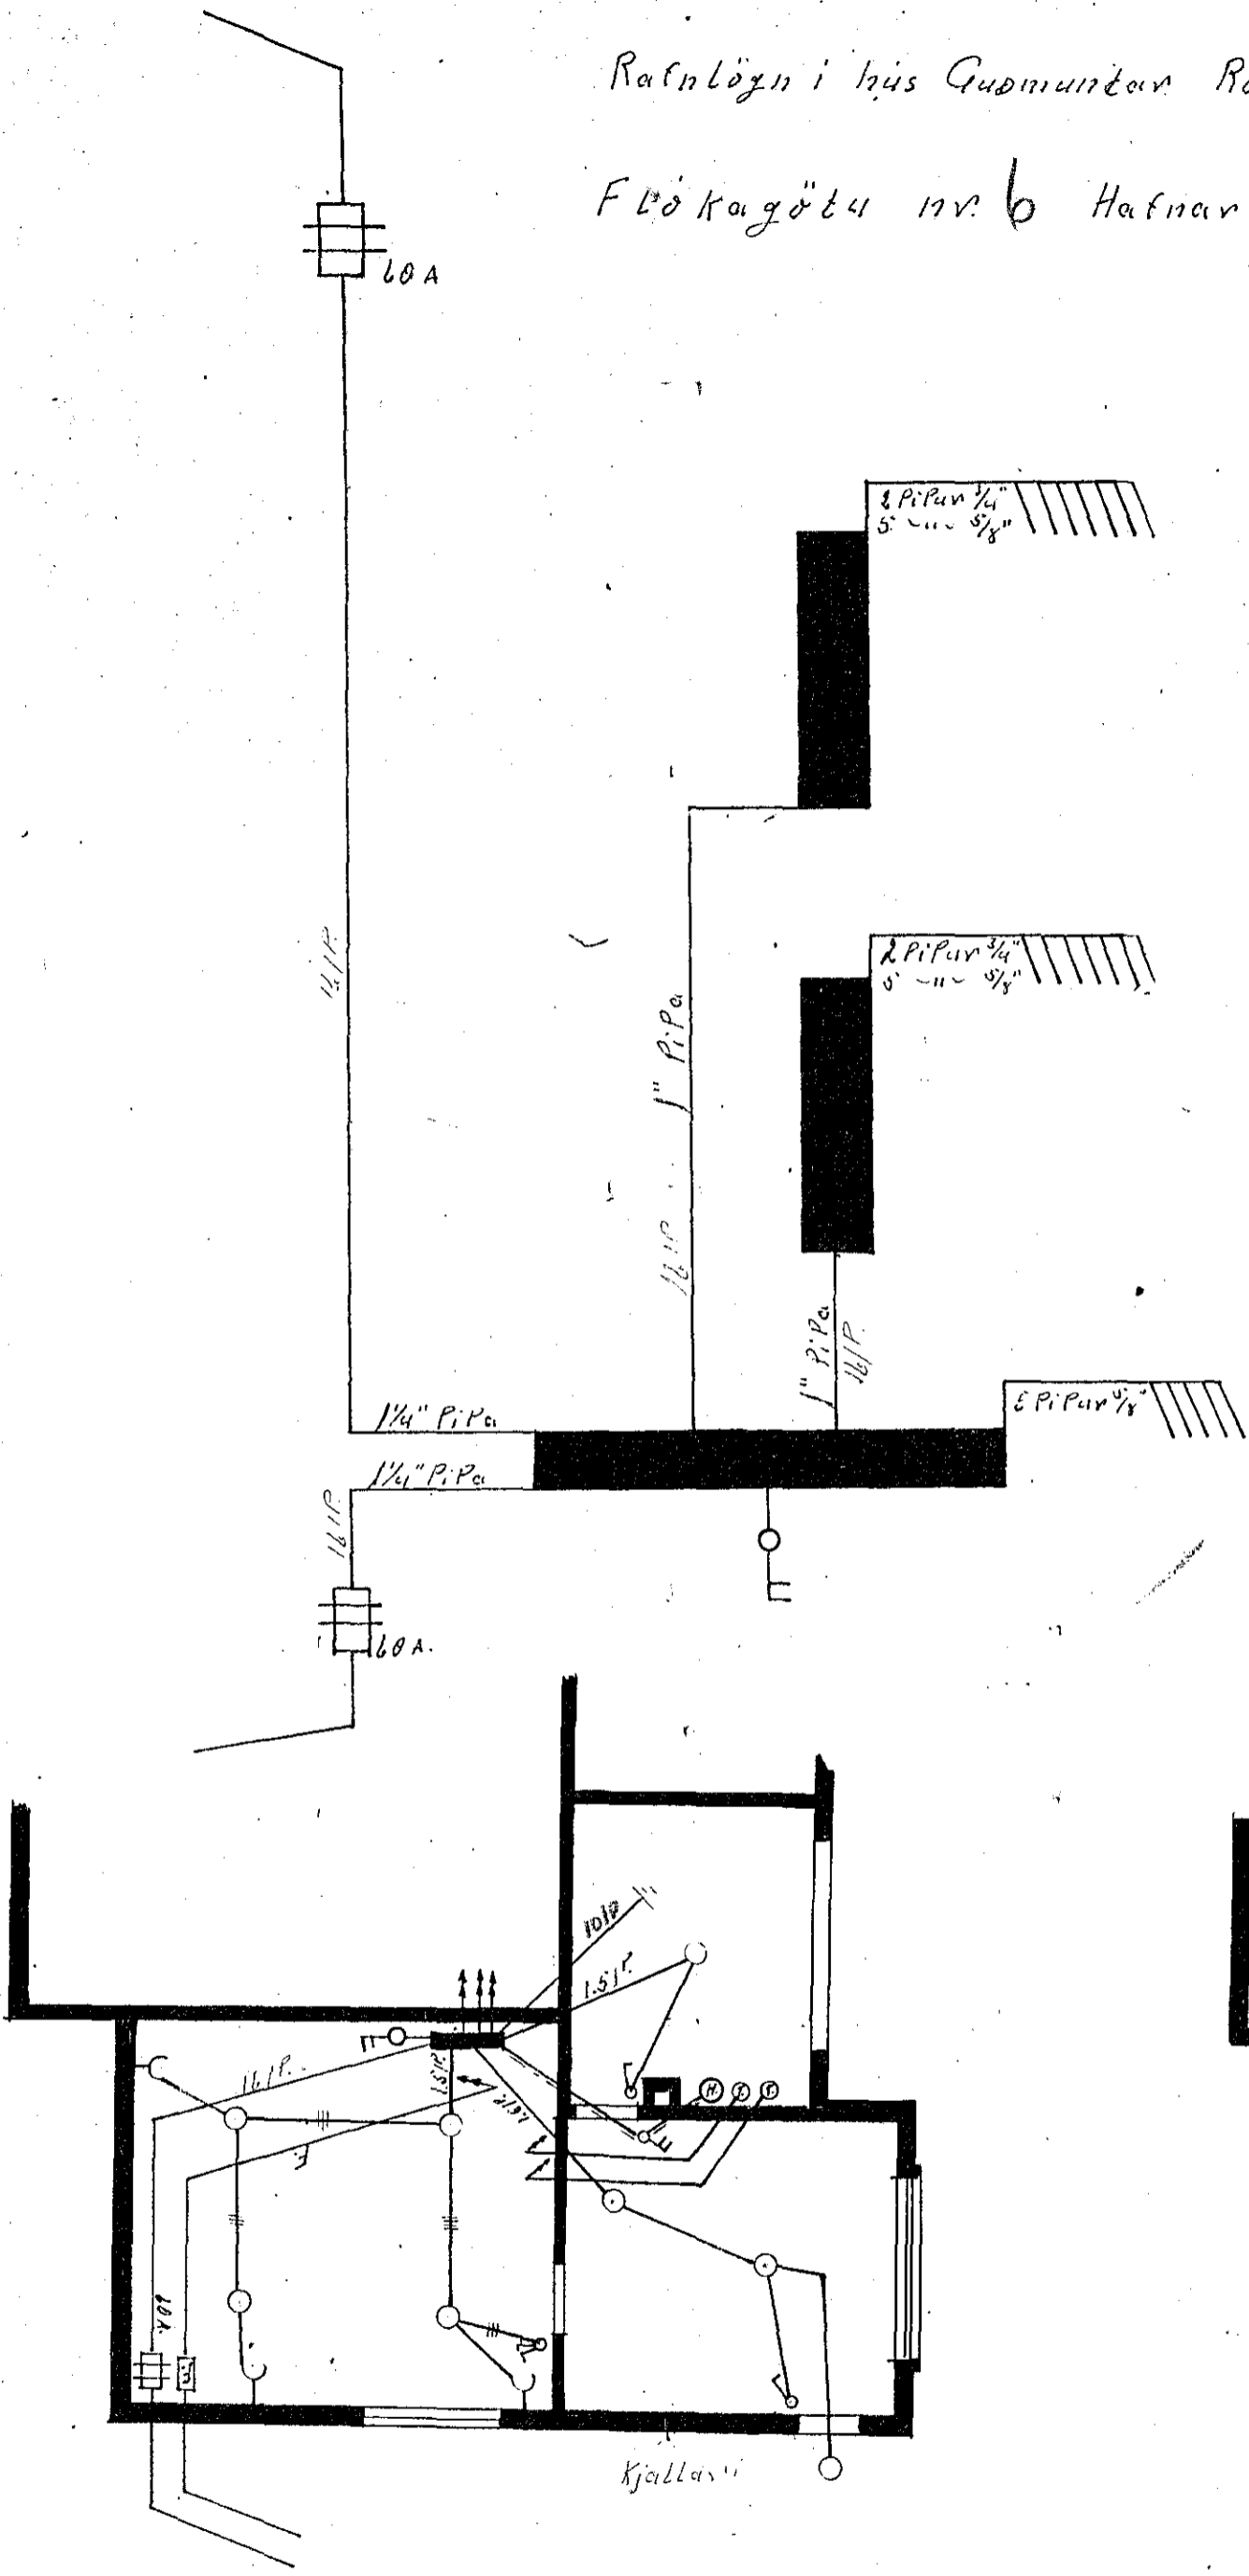

781-
Hafnarfíndi í Júní 1961

Guðmundur Ragnarsson.