

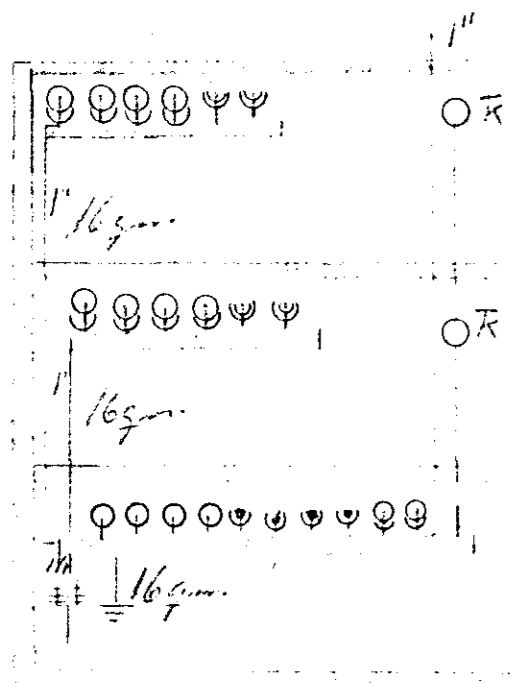
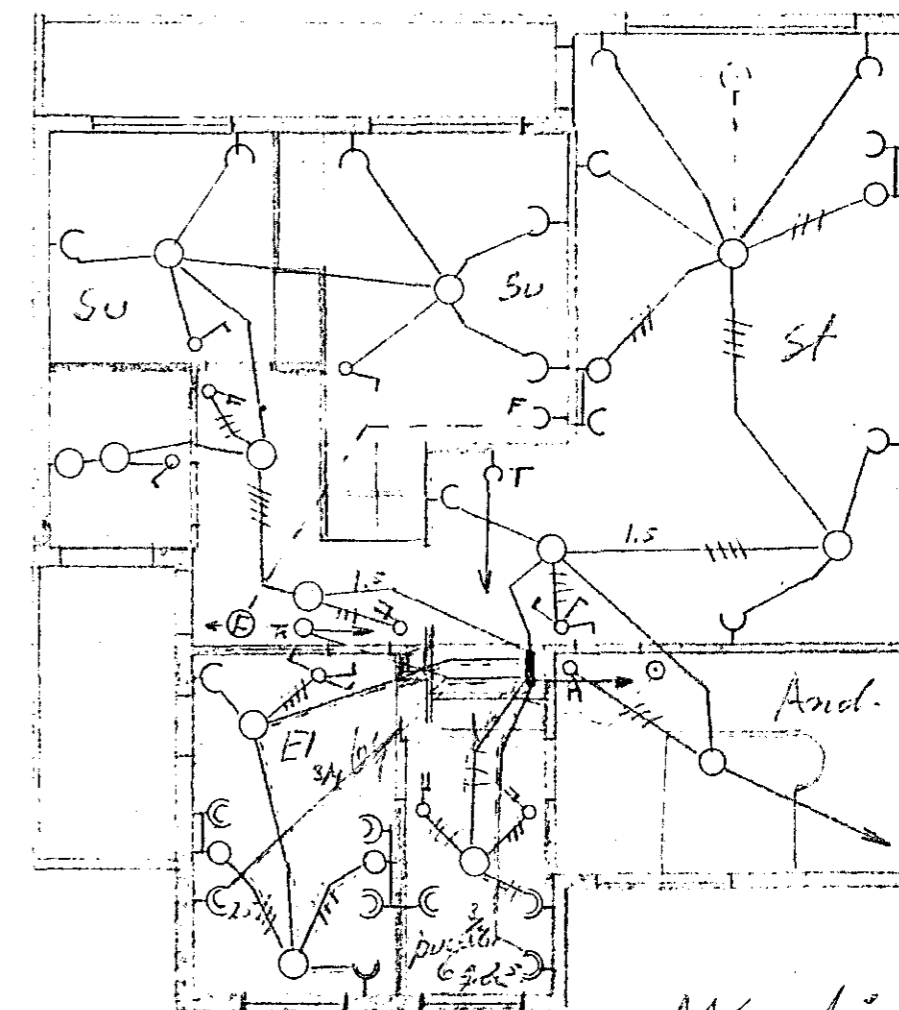


Inntök samþykkt 3. 17. 1961
 f.h. RAFVEITU HAFNARFJARÐAR
 Verkstjófi
Ólafur Þórðarson

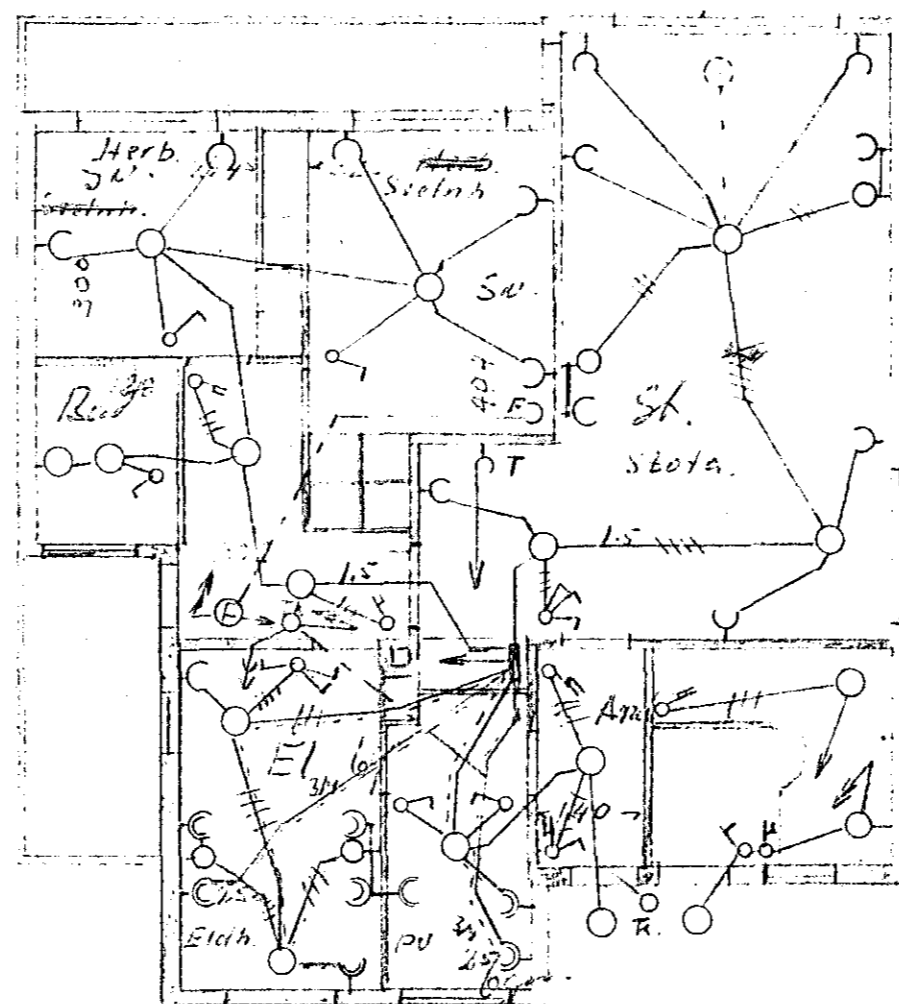

Hringbraut nr. 58 Raflögn

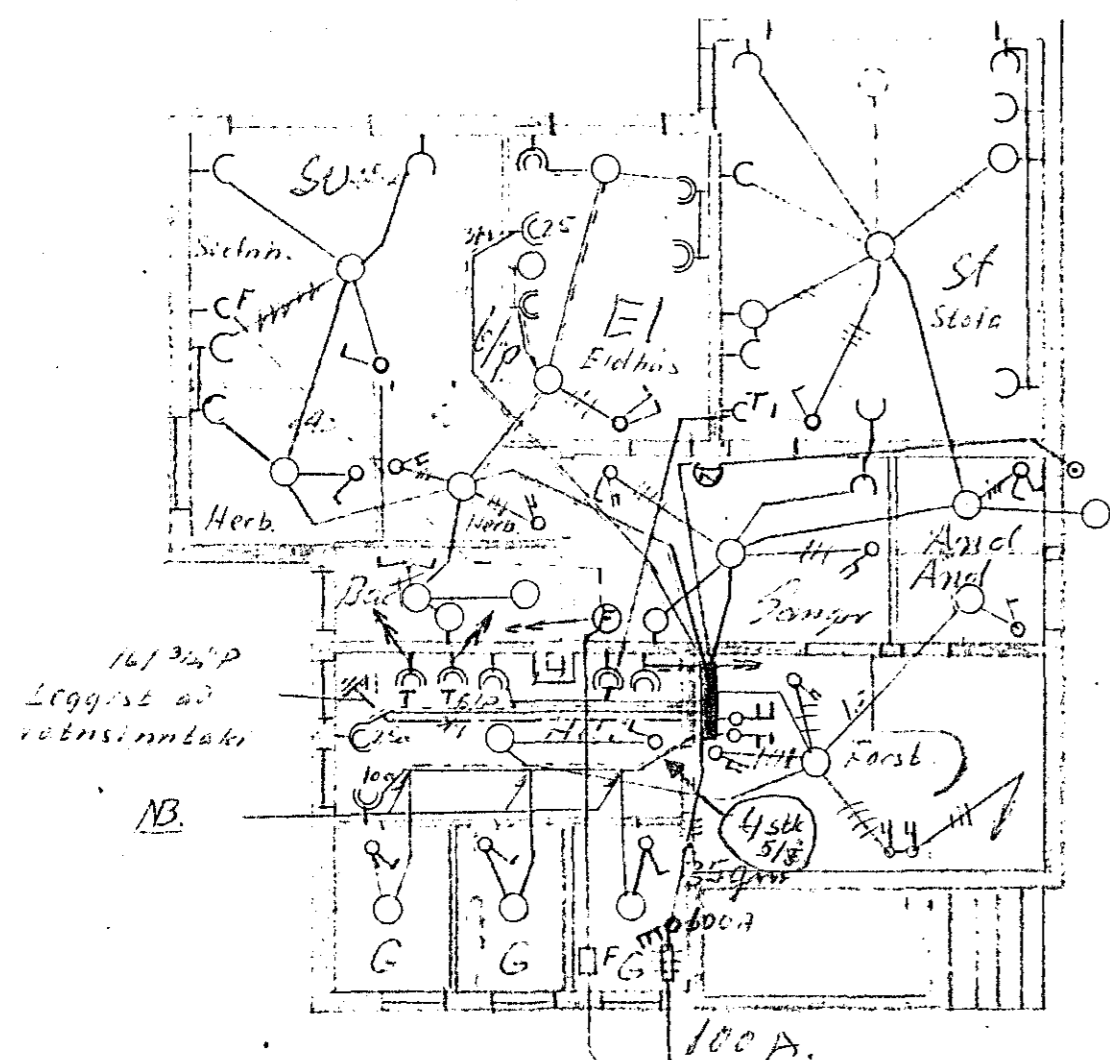

Kl. 1000

Lidréttir og með vanda
 sýna af Rafveitu Hafnarfjarða

1000



2 hnd

MKV 1:100
 Hafnarf. 2. júní '61
 Ólafur Þórðarson

782.