



1. hæð.

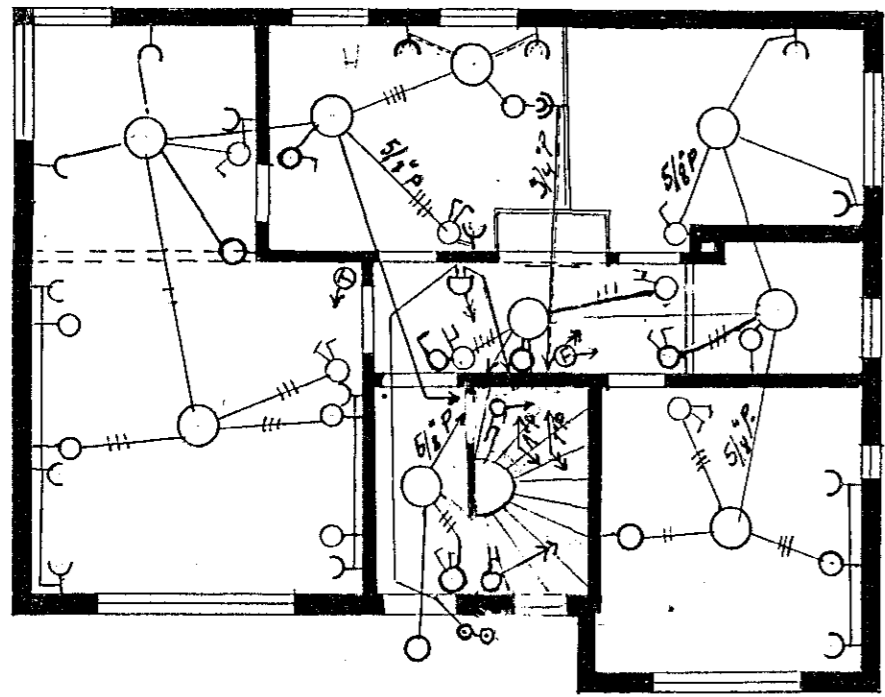


2. hæð.

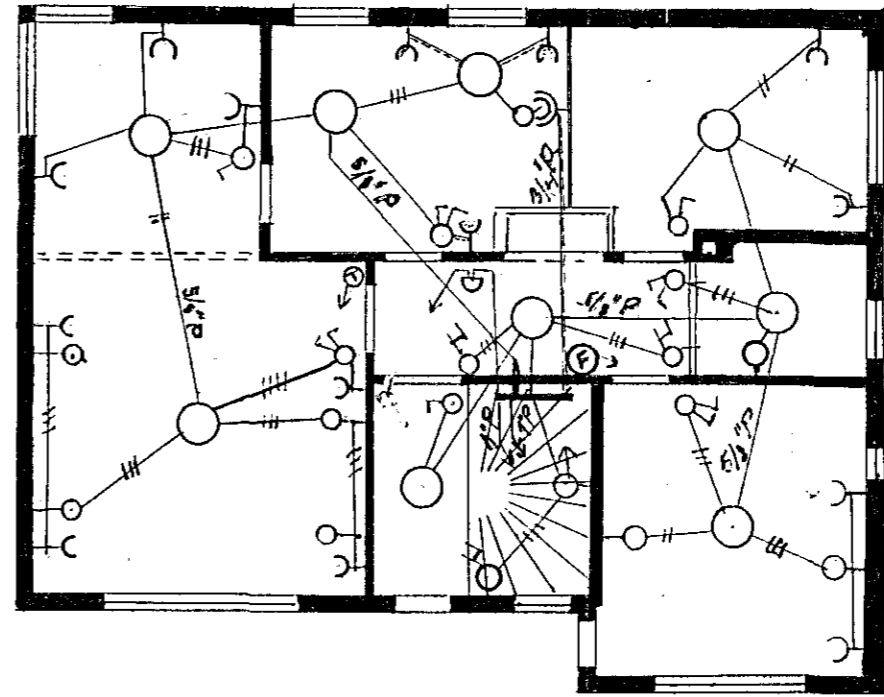


Aths við Leikningu A.G.
 Kjall. 1. Töflu á að snúa um í forslotu, ekki undir strögu.
 2. Örtugáratar fyrir Kyndlingu verðin á loftu.
 I. Hæt. 3. Eldavélatögn leggja í kjallarlofti

Kjallari.

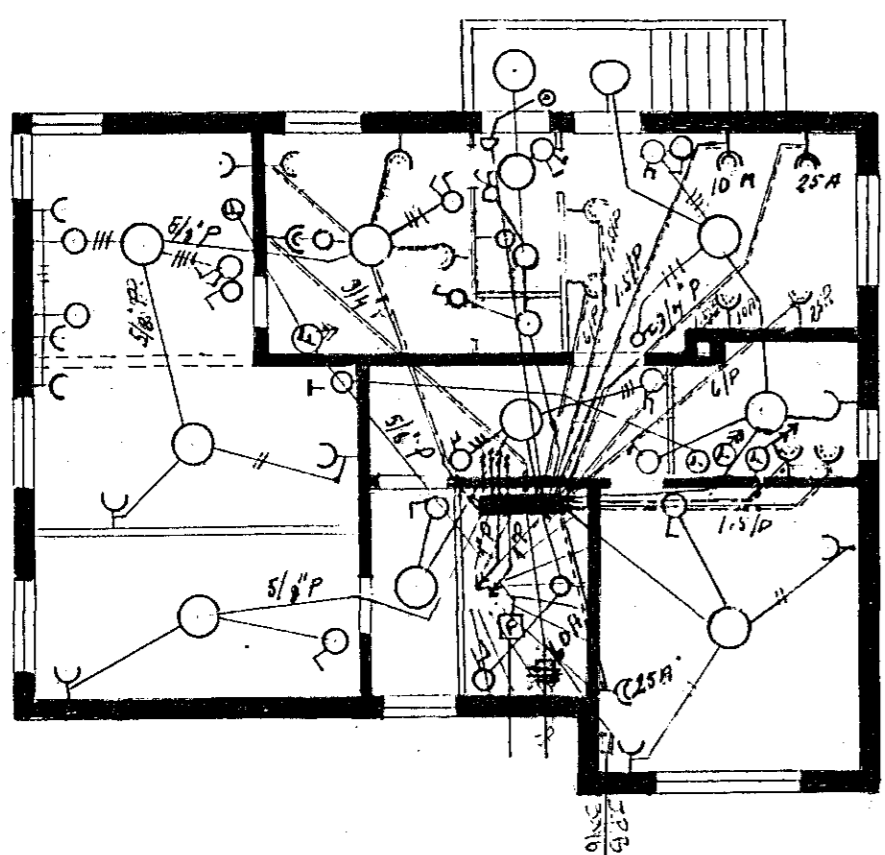

SKURÐUR.

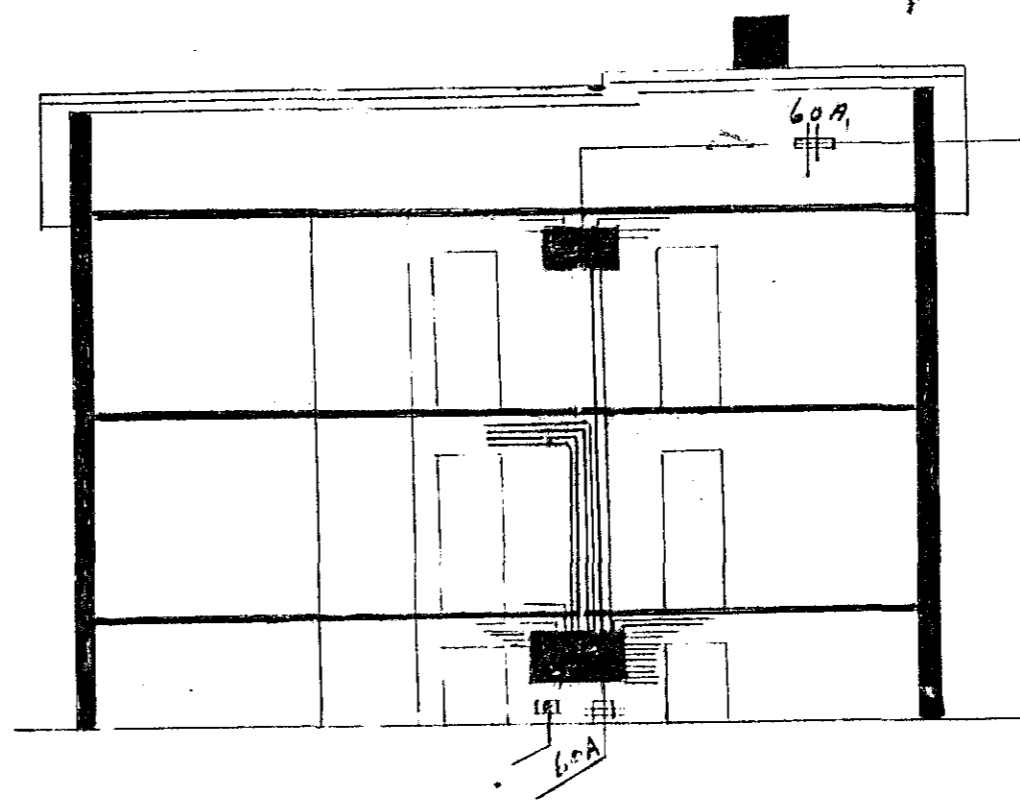

Töflukassi í kjallara 16 Rör $\frac{5}{8}$
 6 -- $\frac{3}{4}$
 2 -- $\frac{1}{2}$
 1 -- $\frac{1}{4}$

Innskik samþ.
 Þlást Þrindars

618.-

RAFLÖGN, Móðgötu 10 Gísl Baldursson	
TEIKNAD 23-9-57.	Gert í Hafnarfirði í september 1957
1:100	Jón P. Guðmundsson