
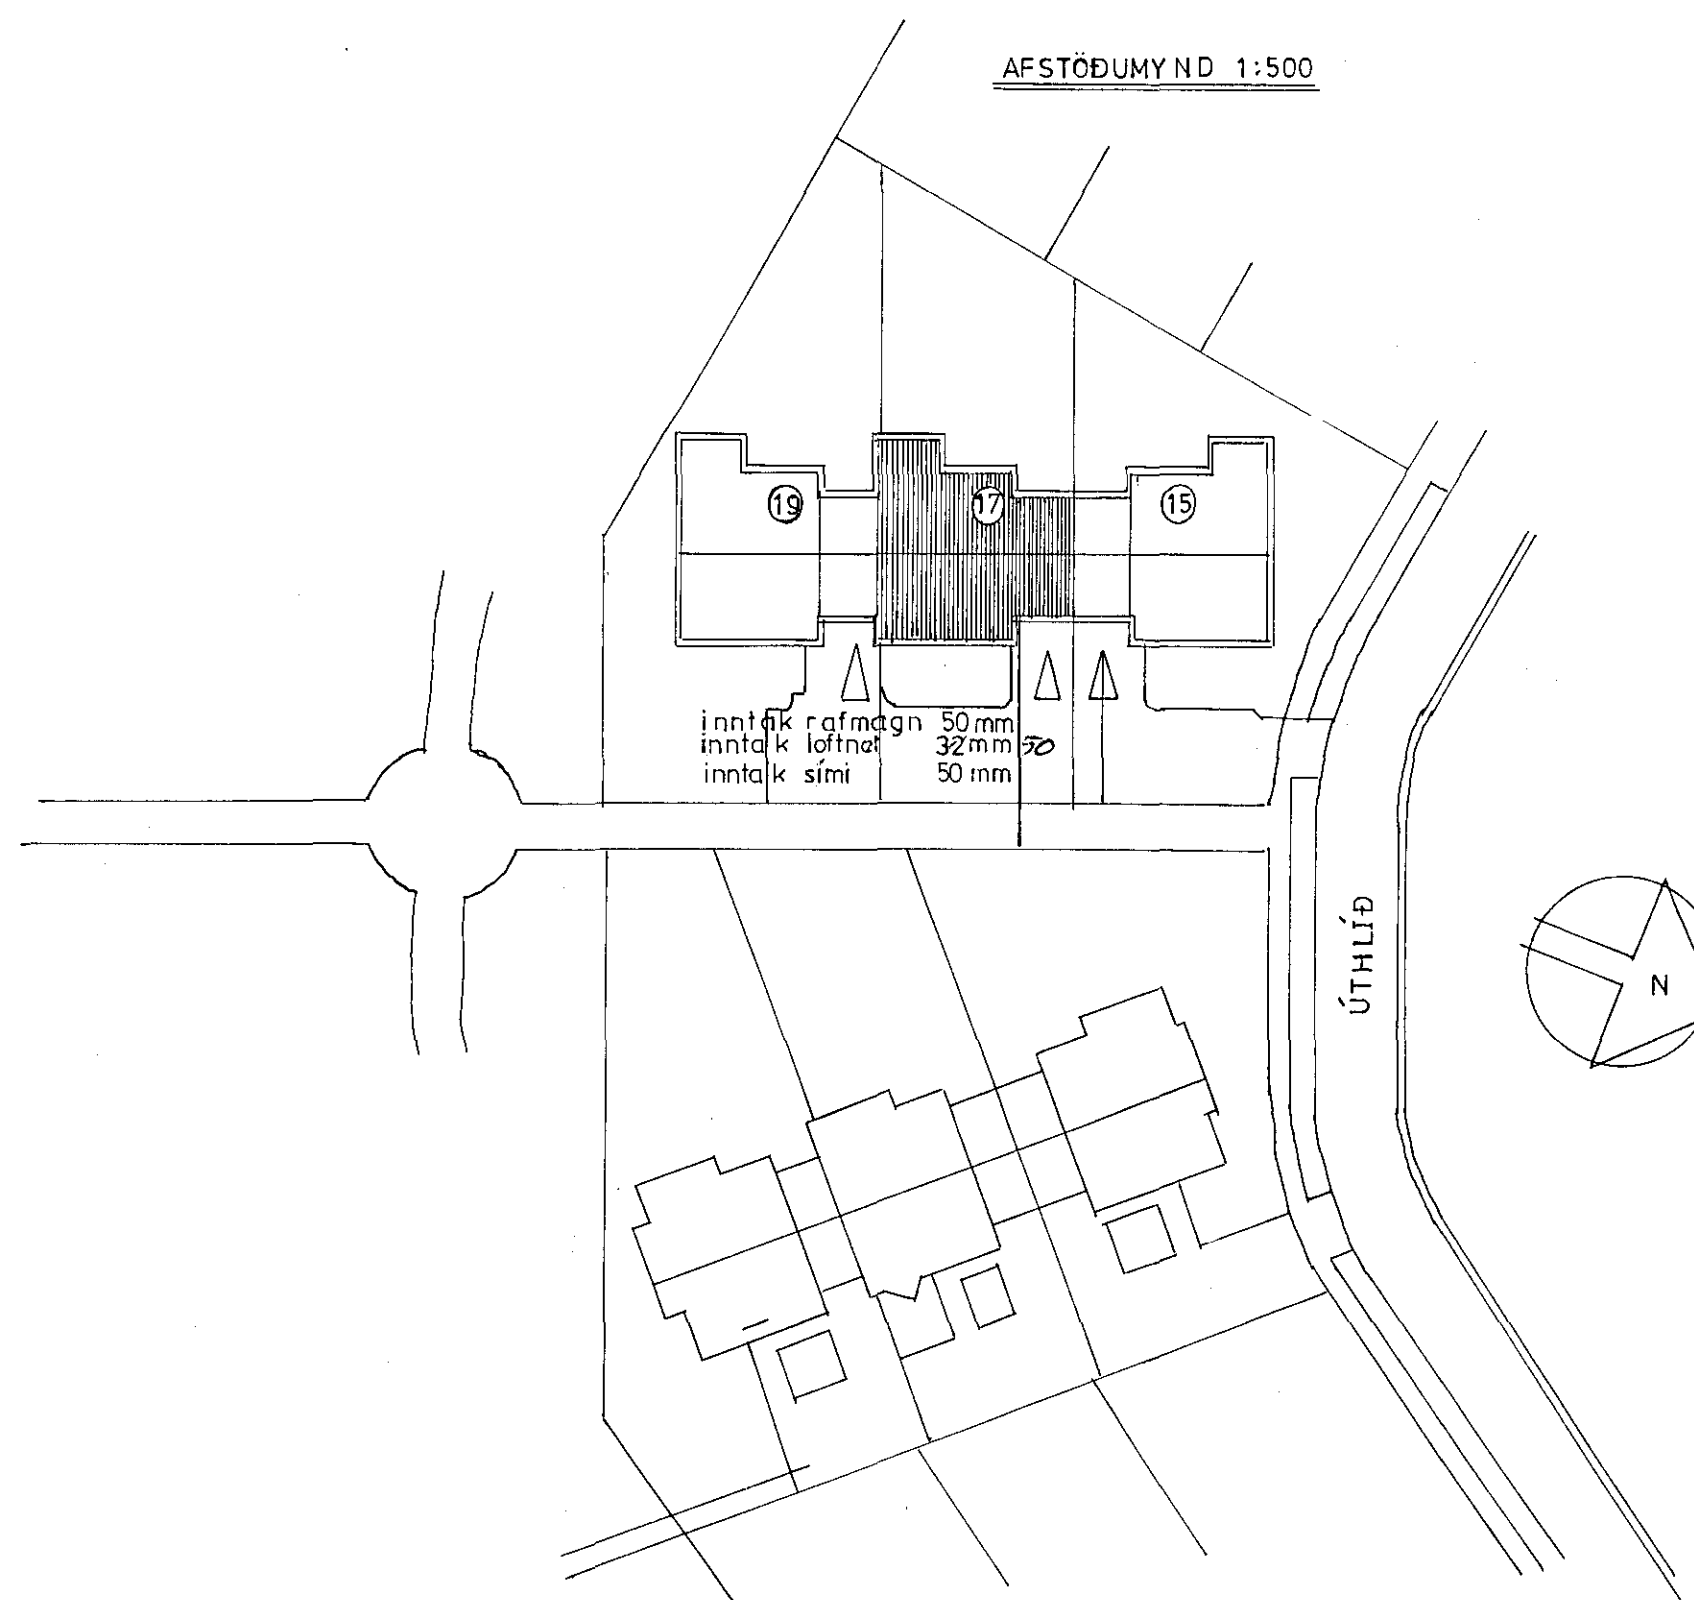
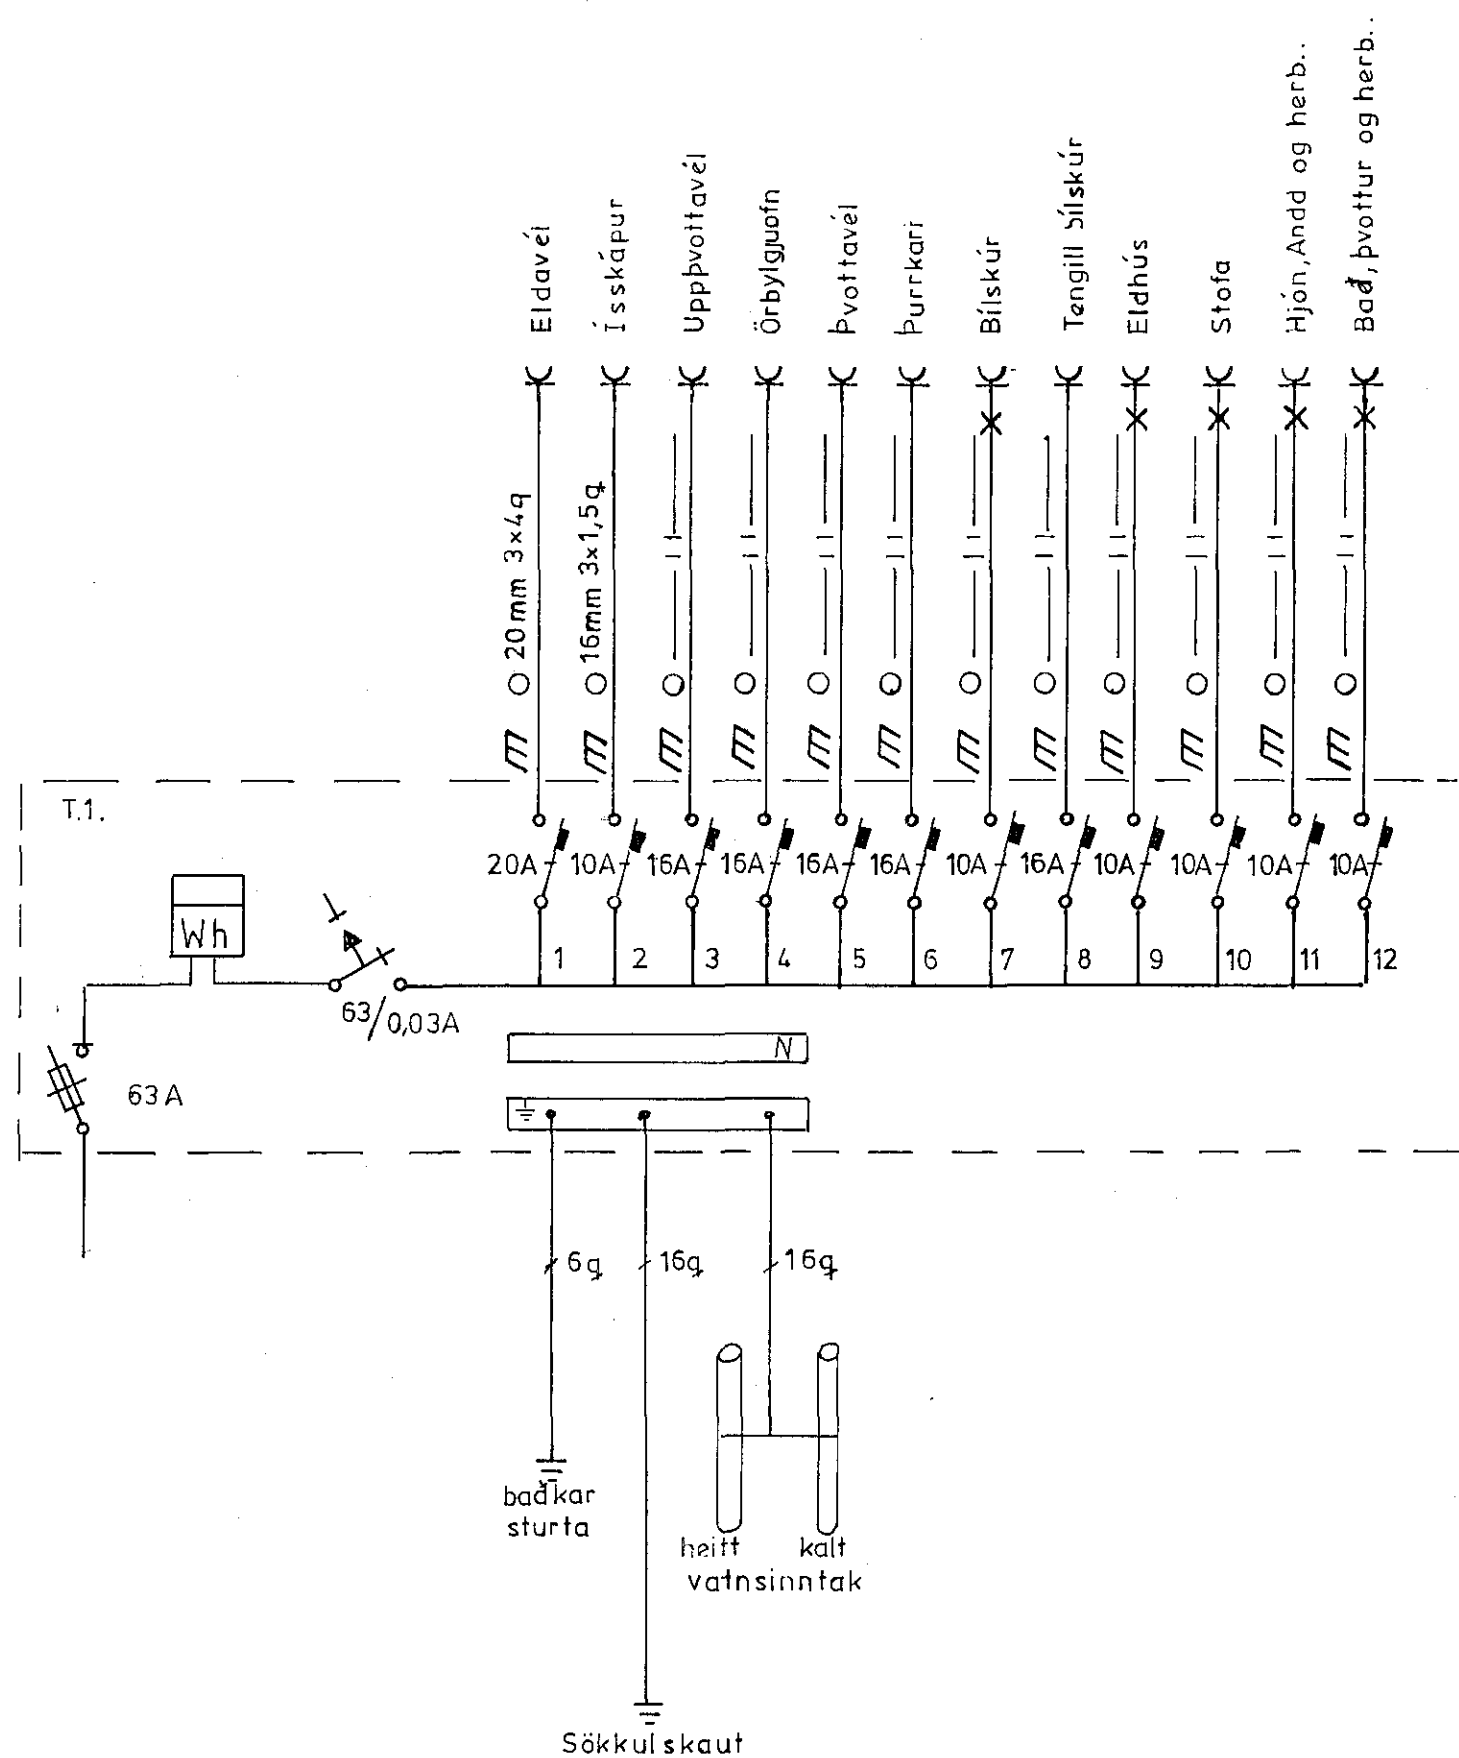


SKÝRINGAR

1. Hæð rofa er 105 cm.
2. Hæð tengla er 20 cm.
3. Hæð tengla við rofa er 105 cm.
4. Hæð tengla og rofa í eldhúsi, baði, þvottarhúsi og bílskúr er 110 cm.
5. Pípur eru 16mm og vír 3 x 1.5q.
6. Málstraumur búnaðar er 10 Amper.
7. Öll mál eru í sentimetrum (cm.) frá fullfrágengnu gólfi í miðja dós.
8. Staðsetningar milliveggja þarf að mæla samkvæmt smíðateikningu.
9. F er sími.
D er dyrasími.
L er loftnet.
10. Nema annars sé getið.

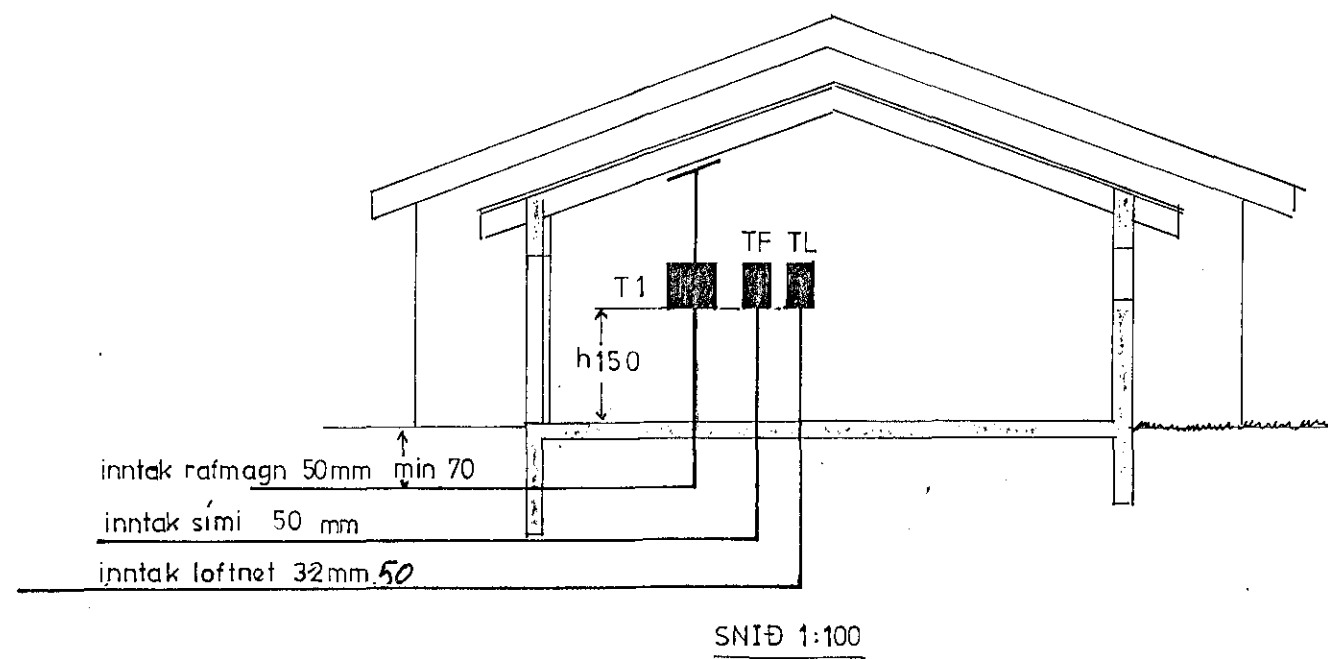

JÓHANNES SKARPHÉÐINSSON

ÚTHLIÐ 17
AFSTÖÐUMYND-SNÍÐ-
TAFLA og SKÝRINGAR

H JS	T JS	Y JS
M 1:100	1:500	
Teikn nr 92003	bl 3 af 3	
Dags	NÓV '92	