


Grunnmynd

Kjallari

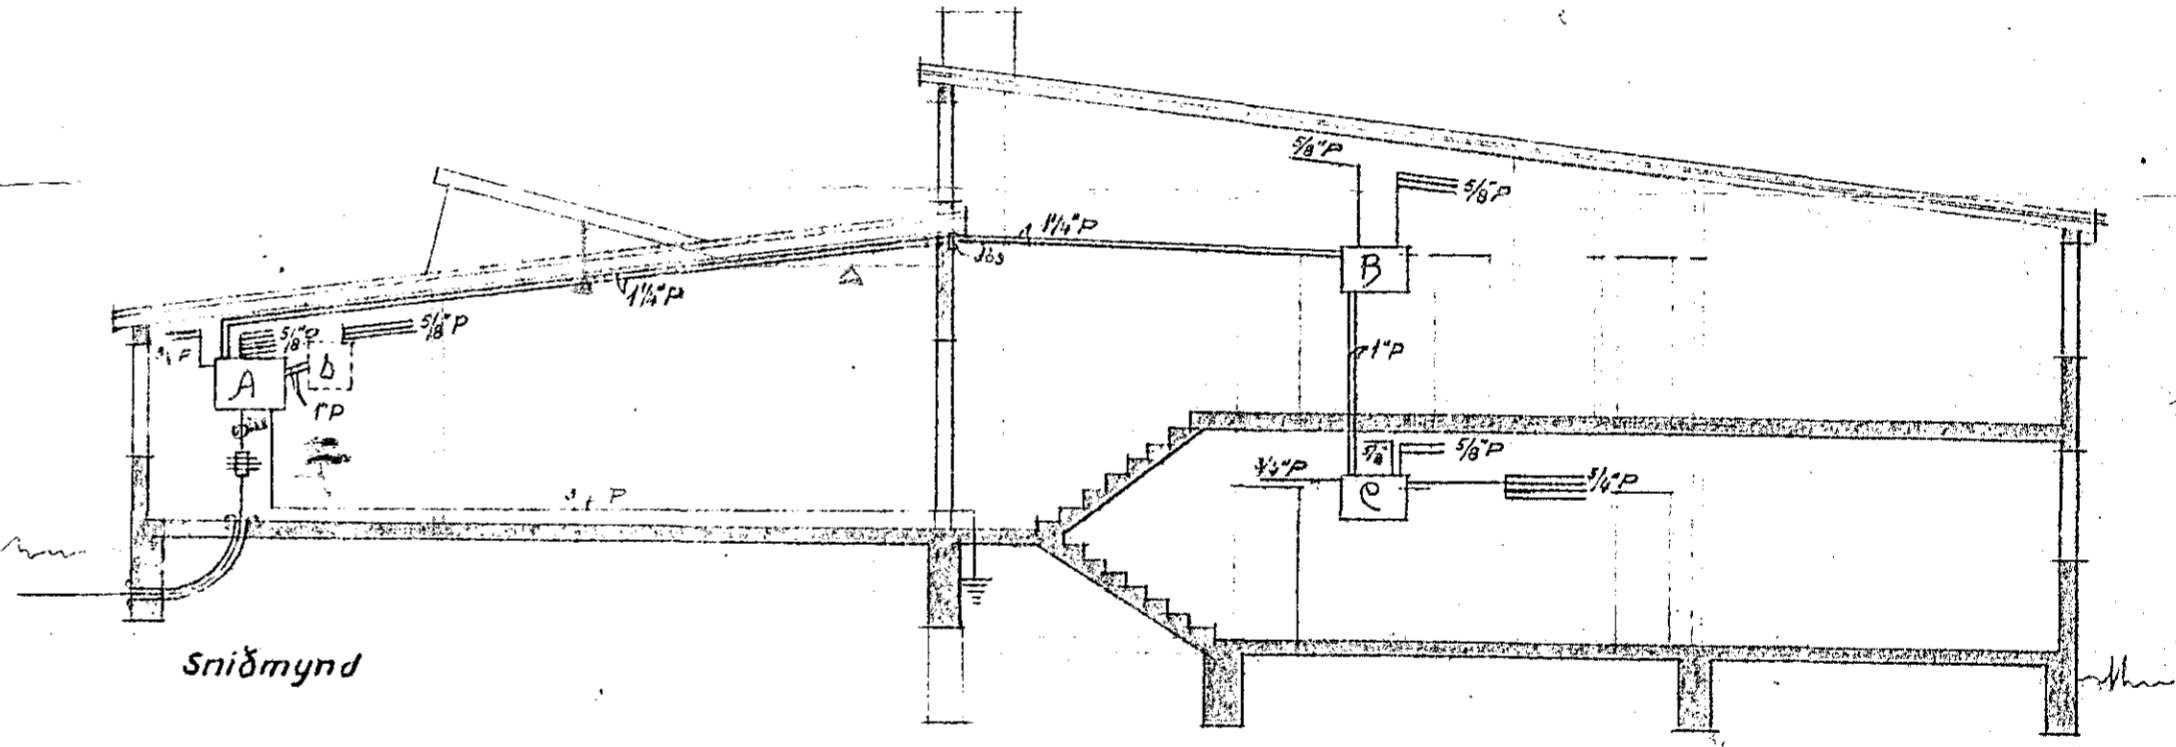


Snidmynd

**TÁKN:**  
 H = hæð yfir gólfi eða tröppupalli í cm.  
 ⊕ = Veggdós fyrir oliukyndingu.  
 ⊙ = " " " " hitastilli.  
 ⊗ = " " " " klukkku.  
 ⊚ = " " " " síma.  
 ∇ = " " " " hátalara- og kallkerfi.  
 Sjá bl. 2, er sýnir síma-, hringingar-, hitastilli- og hátaloralögn.

- SKÝRINGAR:**
- Lögnin grunntengist í vatnsinntak hússins.
  - I þeim hluta byggingarinnar, sem nú er byggður, er 1 aðalmælispjald og auk þess 3 greinispjald.
  - a) Nedri brúinir töflukassa séu 160 cm frá gólfi.  
 b) Spjald séu öll í vönduðum læsanlegum skápum og innfeld í vegg, einsog frekast er umrnt.
  - Pipur í loftum 1.hæðar, skulu allar lagðar innan við þakinnangrun.
  - Allar ómerktar pipur á teikningu eru 5/8".
  - Staðsetning loft- og veggdósa, sé eins í öllum kennslustofum 1.hæðar.
  - Hæðir rofa séu 130 cm frá gólfi.
  - tengla- og símadósa séu 20 cm frá gólfi, nema í kjallara þar 100 cm.
  - veggilampa yfir harðlaugurn eru 190 cm frá gólfi.
- "Öll mál í cm.  
 Sjó blað 2!  
 Samkv. ósk g. A. Bjarnasonar breyttigt slærd pipna á milli tafli A-D. í 1/2" og 1/4" í stað 1"  
 sem er sýnt á teikningu.

Inntök samþykkt 19.15. 1960  
 f.h. RAFVEITU HAFNARFIJARÐAR  
 Verksjórnir  
 Erlingur

743-

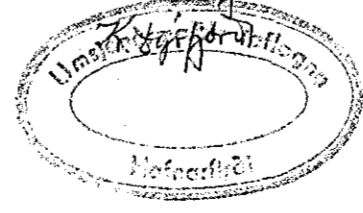

BARNASKÓLI-HAFNARFIJRDÍ.		V. nr.	
RAFLÖGN.		Bl. nr. 1 af 2.	
Jón Á. Bjarnason		M. nr.	Dags. Nafn
1:100		Teikn. dags.	J.Á.B.
		AID	