



181

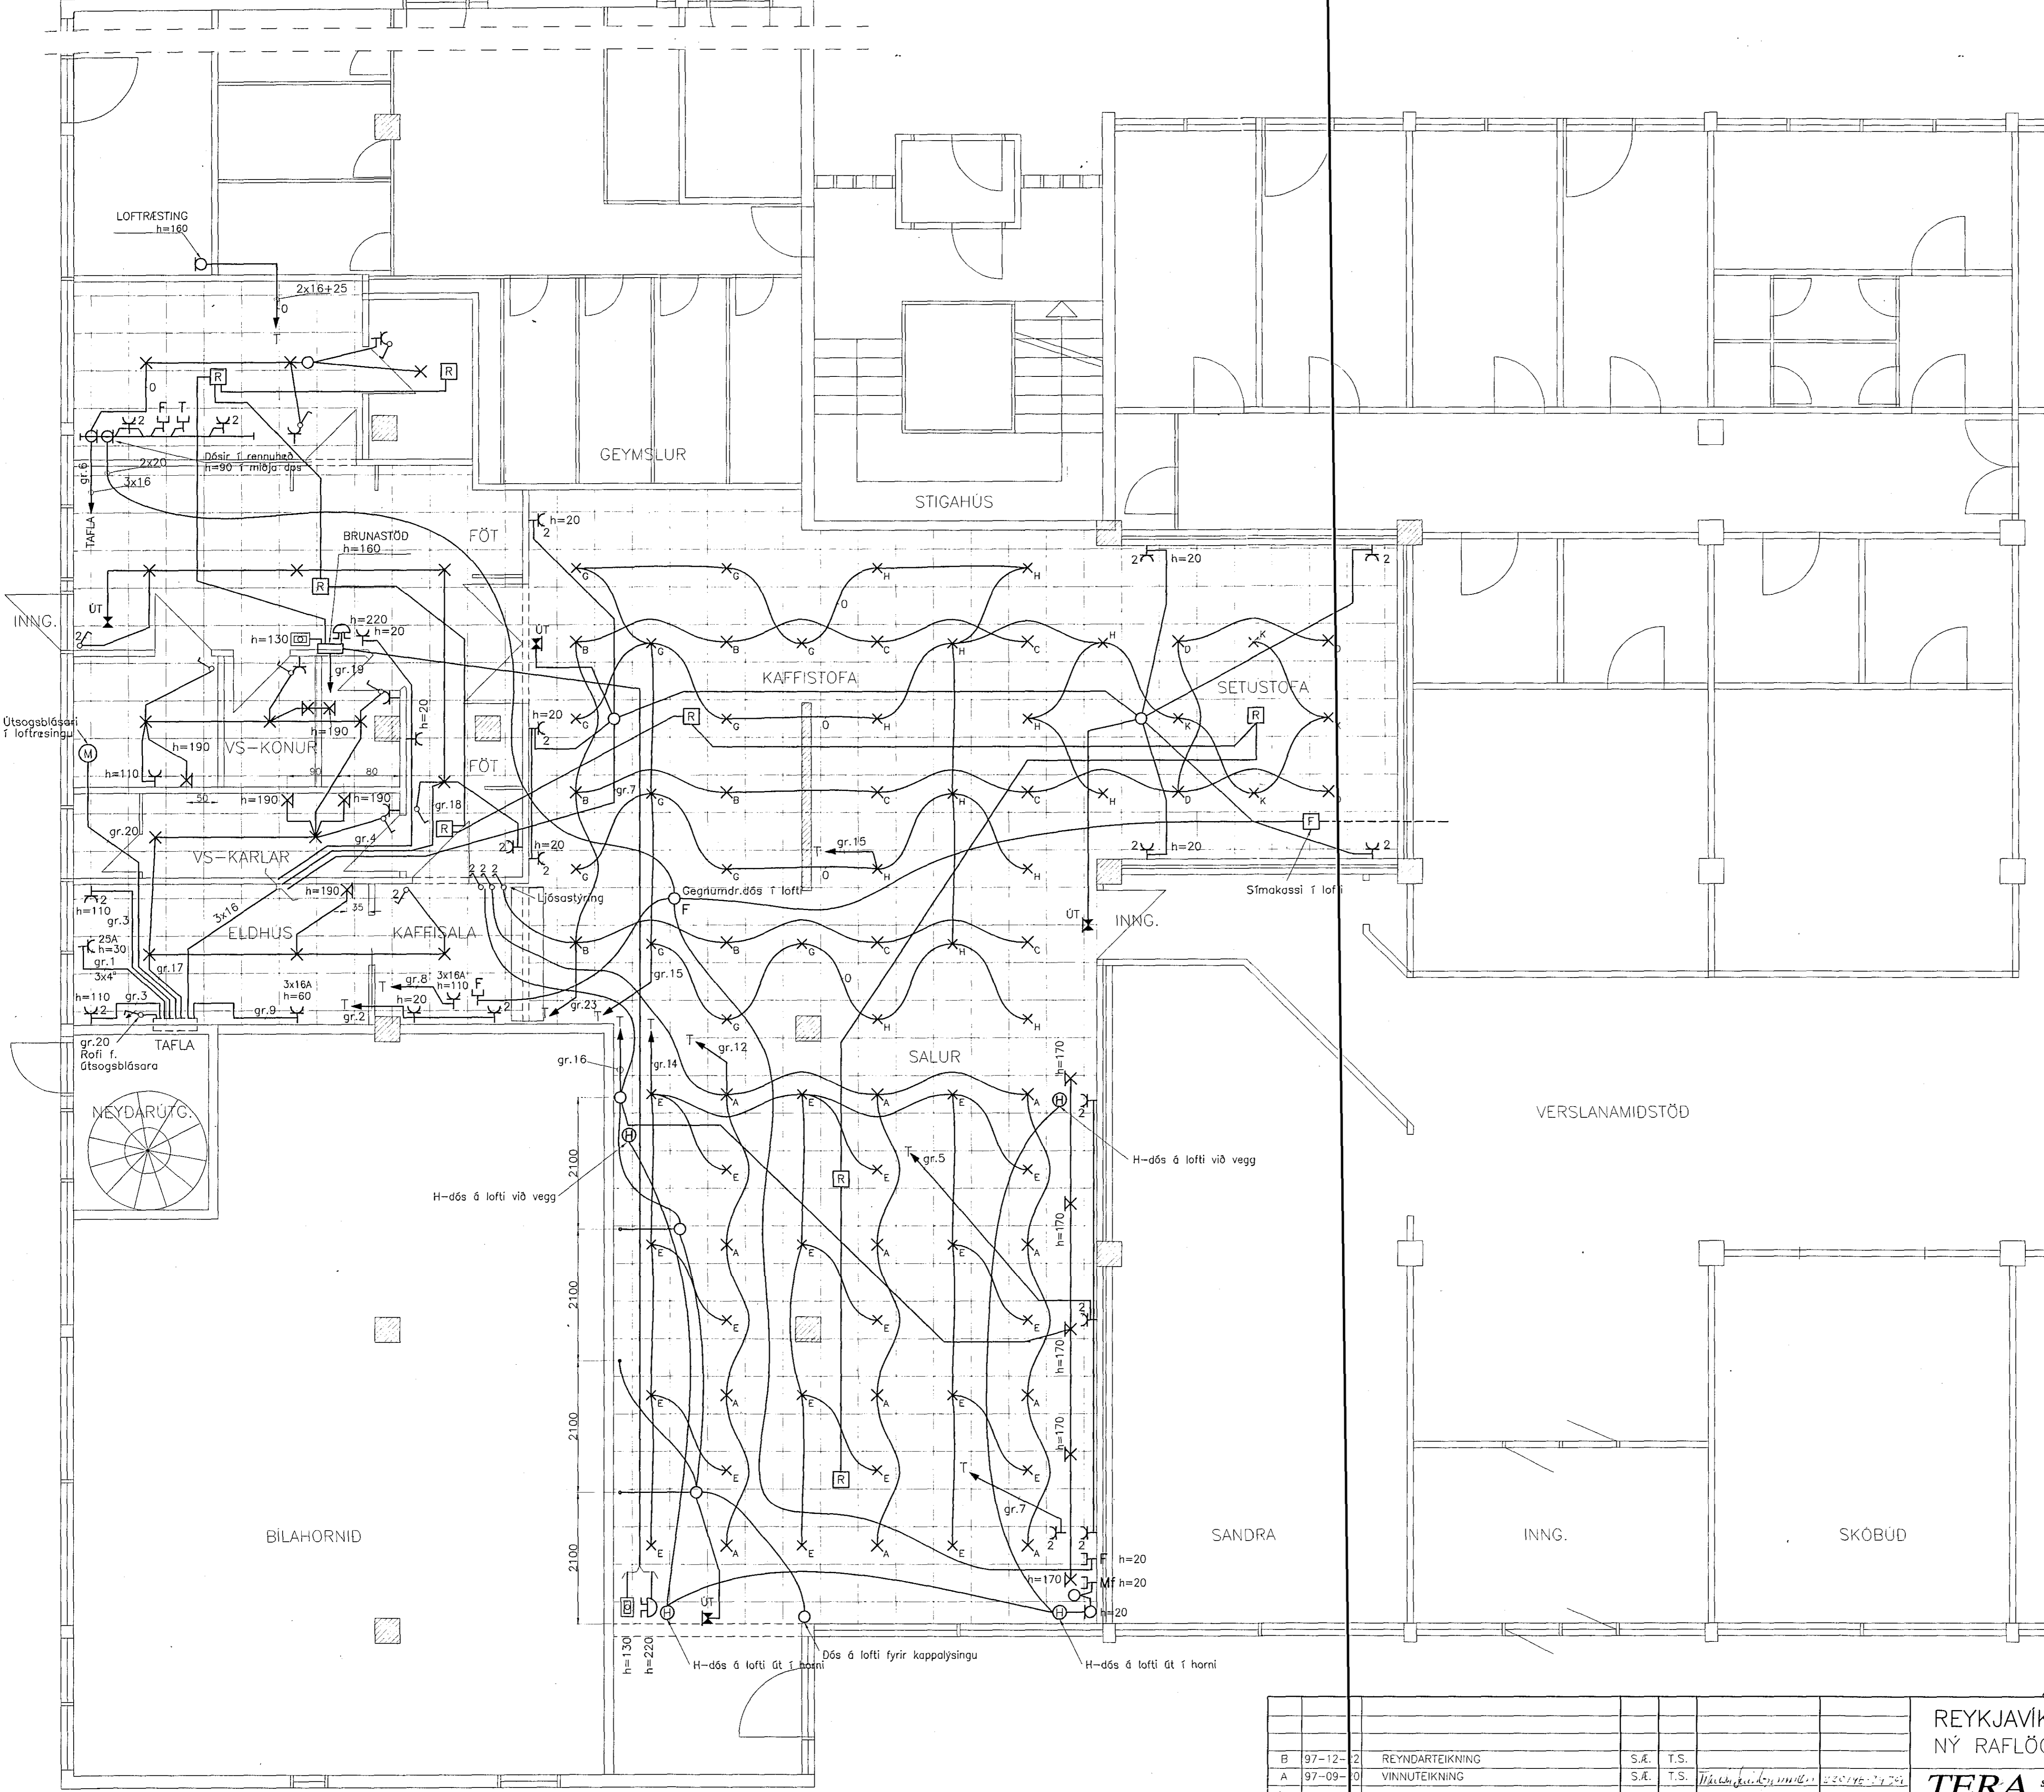

SKÝRINGAR
 LAGNIR ERU HULDAR 16mm PLASTPIPUR OG TAUGAR 3x1,5°.
 HÉÐ Á ROFUM SÉ 105 sm.
 TENGLAR VIÐ ROFA SÉU Í SÖMU HÉÐ OG ROFAR.
 HÉÐ Á TENGLUM SÉ 20sm.
 HÉÐ Á BRUNABJÖLLUM SÉ 220sm.
 HÉÐ Á HANDBRUNABODUM SÉ 130sm.
 MÁLSTRAUMUR ROFA SÉ 10A, EN TENGLA 16A.
 T = TÖLVA, F = BEJARSÍMI, MF = MIKROFÓN
 H = HÁTALARADÓSI Á LOFTI VIÐ VEGG
 NEMA ANNARS SÉ GETIÐ

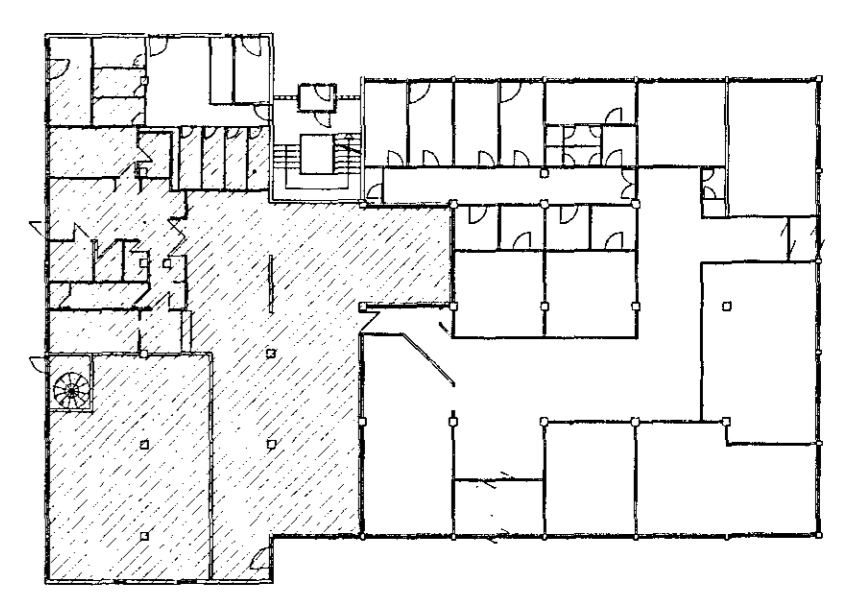

REYKJAVÍKURVEGUR 50, HAFNARF. NÝ RAFLÖGN				SKV.	1
B	97-12-2	REYNDARTEIKNING	S.Á.	T.S.	
A	97-09-10	VINNUTEIKNING	S.Á.	T.S.	
ÖTÖ.	DAGS.		TEIKN.	HANNAÐ.	SAMÞYKKT.
					ÖTÖ B