


- LAMPASKRÁ:
- L1 4x18W FL. m/spegilárlíst
 - L2 4x18W FL. m/prismaplásti
 - L3 1x18W FL. DLO 1/18
 - L4 1x75W Gl. Strokkur Ø18,5sm
 - L5 "ÚT" ljós sílogandi
 - L6 1x36W FL. m/prismaplásti
 - L7 Veggglampar að vali Arkitekts
 - L8 Spegilljós 1x13W Pl. Ø25sm

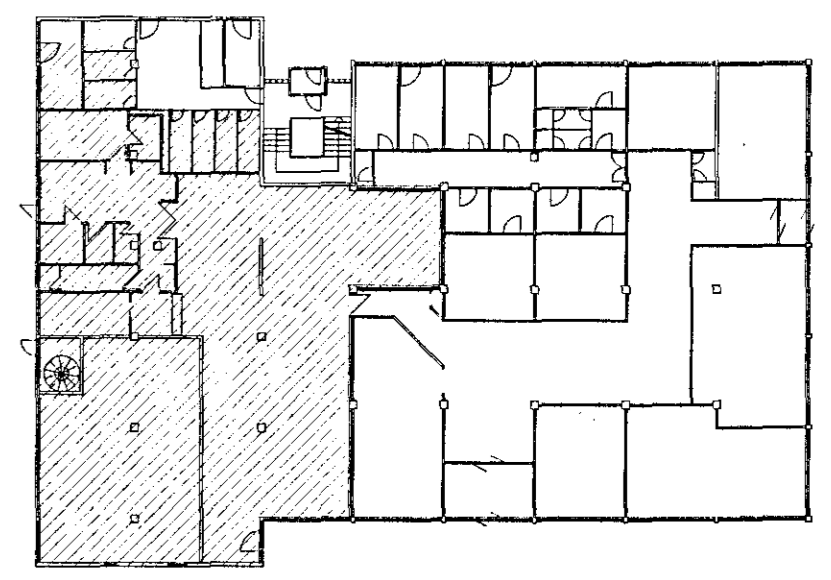

				REYKJAVÍKURVEGUR 50, HAFNARF. NÝTT LAMPAPLAN				GRUNNM MÆV. 1:50	
								TILMÆL. 2	
								SÍÐASTA TÍÐ. 2	
B	97-12-22	REYNDARTEIKNING	S.Á.	T.S.	1. útgáfa		TÍÐ. 2		
A	97-09-30	VINNUTEIKNING	S.Á.	T.S.	1. útgáfa		A.P. 3		
ÚTG.	DAGS.		TEKIN	HANNAÐ	SAMFYRRT	KENNITALA	GUYMELUN. 1-111		
							TERA S/F		
