

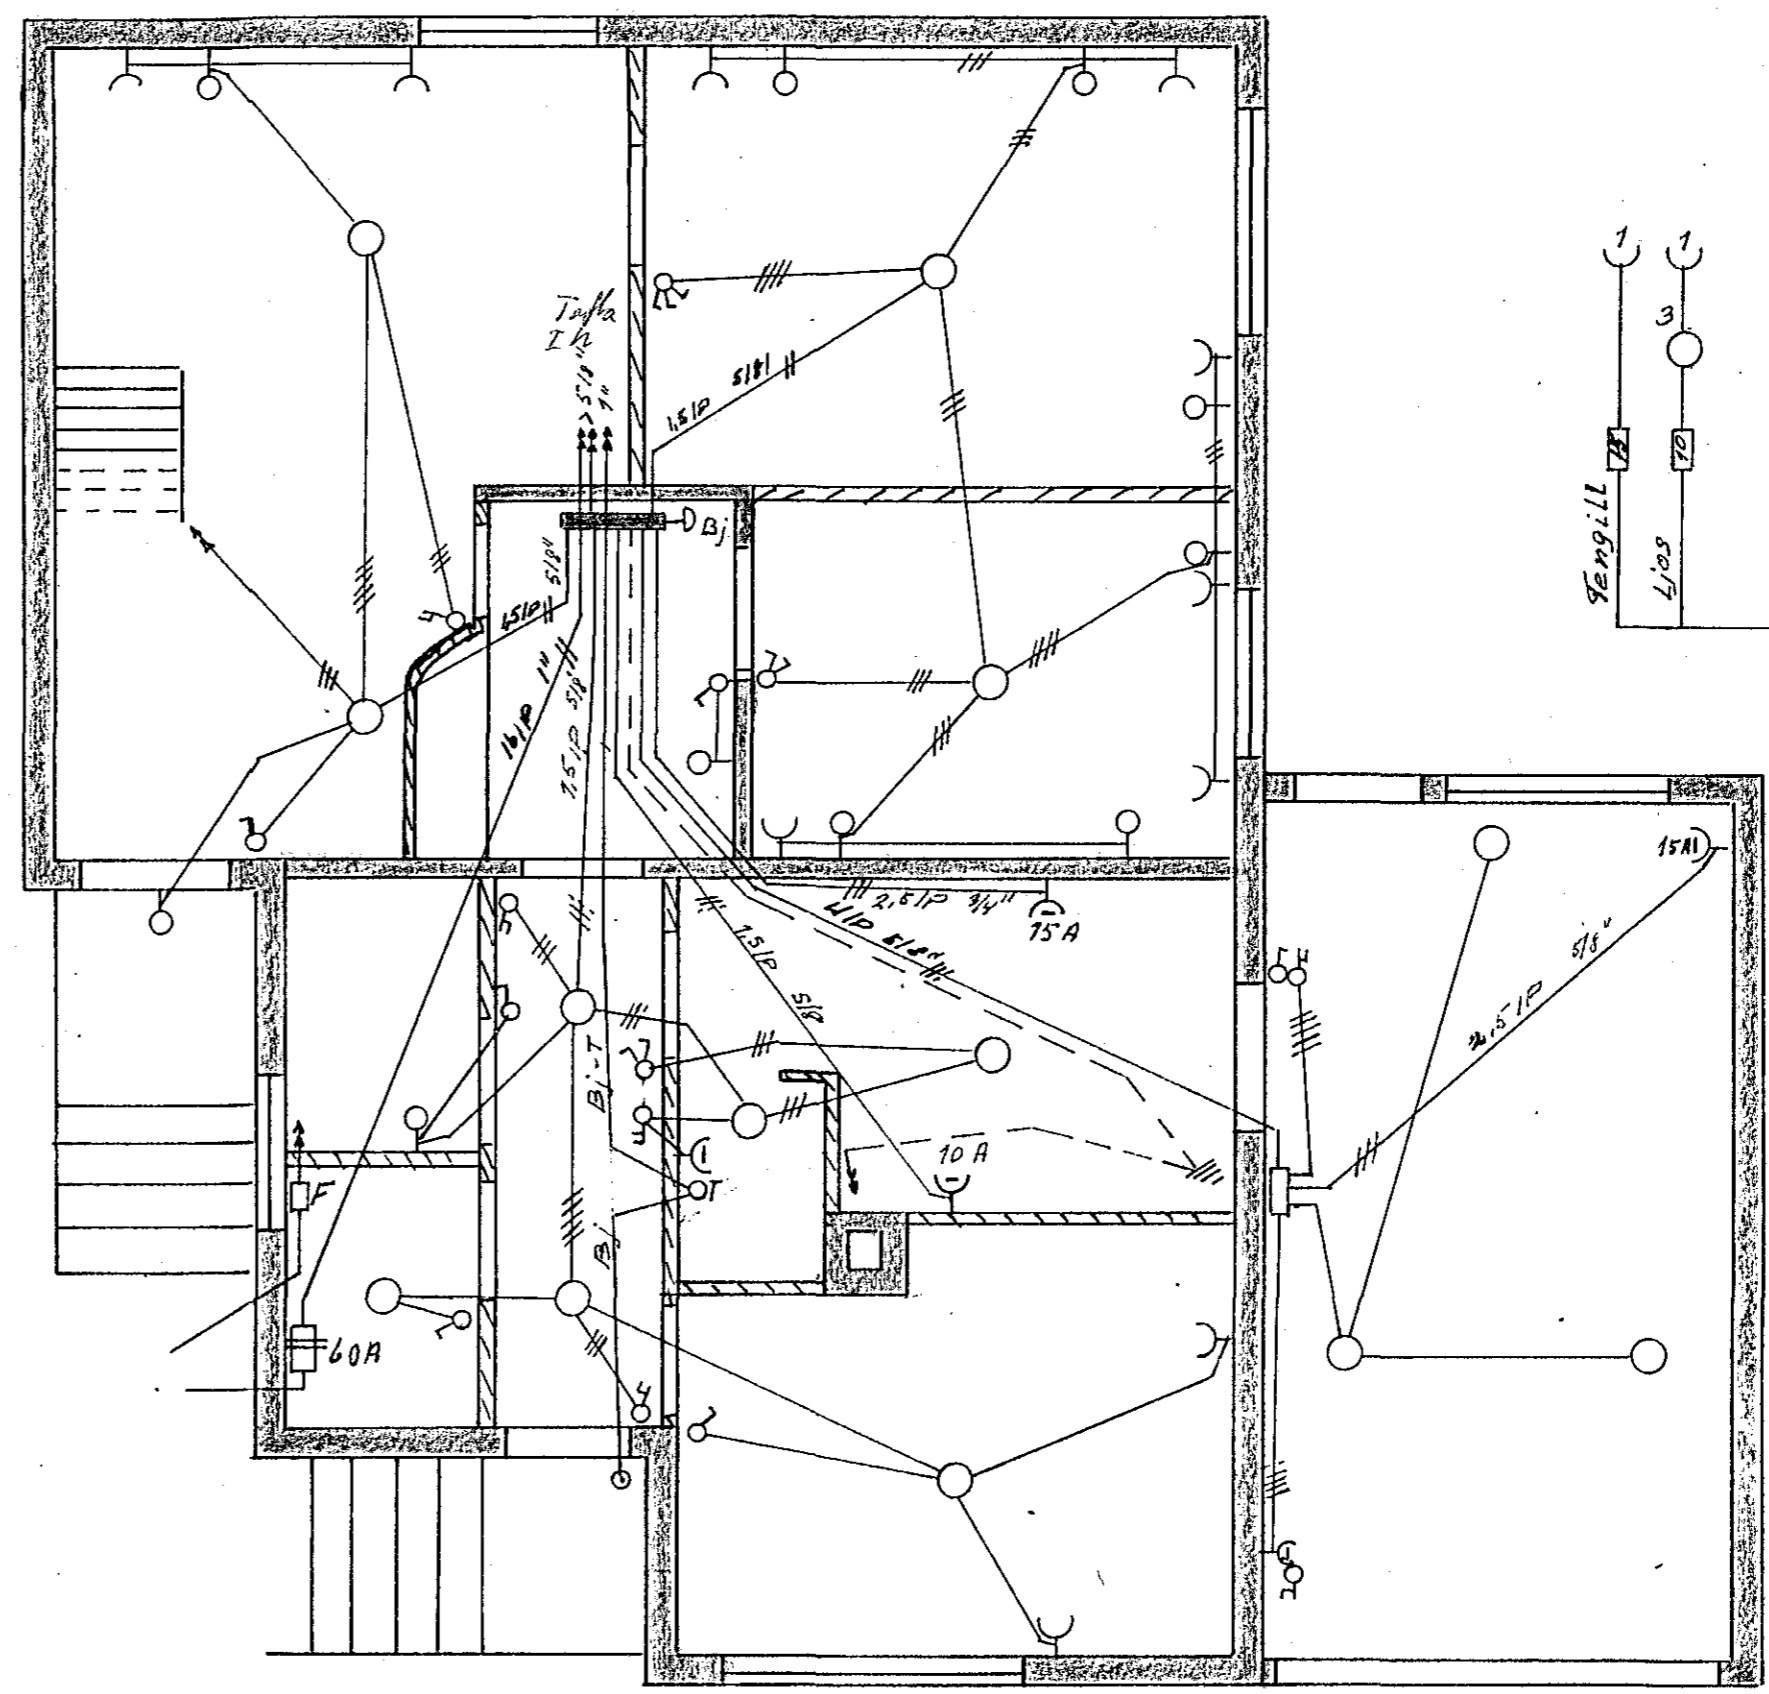
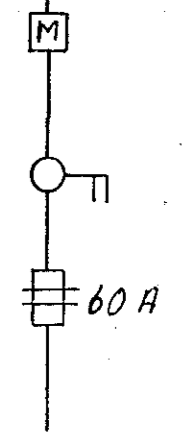
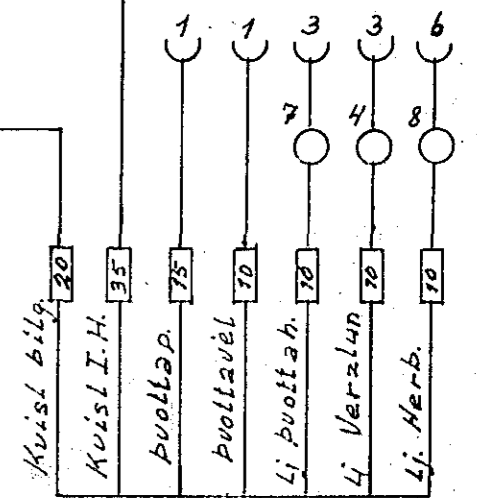


I hæð.

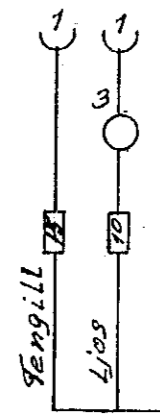

Kjallni

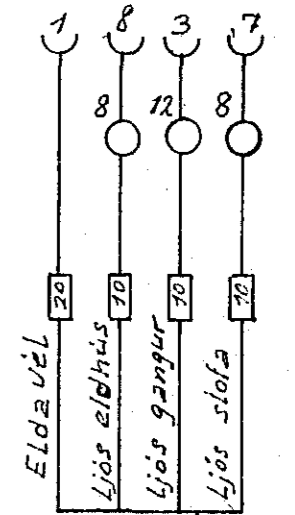

509

Hvertisgata 33 H.K.	
Ratlögn	Mkv 1:50
Arni Þorsteinsson 28/9 66	

Bréiting á teikningu frá 16/3 '59