


Skýringar sjá bl. 1.

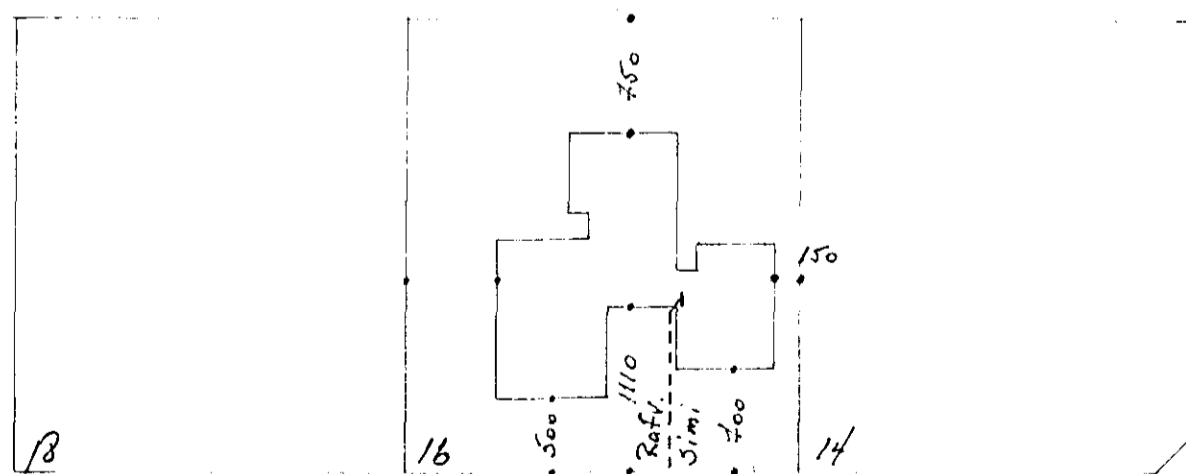

VIÐIVANGUR

VIÐIVANGUR 16. HAFNARFIRÐI
EINLÍNUMYND, SKIÐ, AFSTÖÐUM.

Dags.	Reitur.	Samp.	Hverju breytt.	HELMIR SVEINSSON BRAVELLIR 16. EGILSSTADIR 5-1139	I lagust 47 U. Y. S. Bl 3 af 3 1:100, 1:500
-------	---------	-------	----------------	---	--