


GRUNNMYND KJALLARA

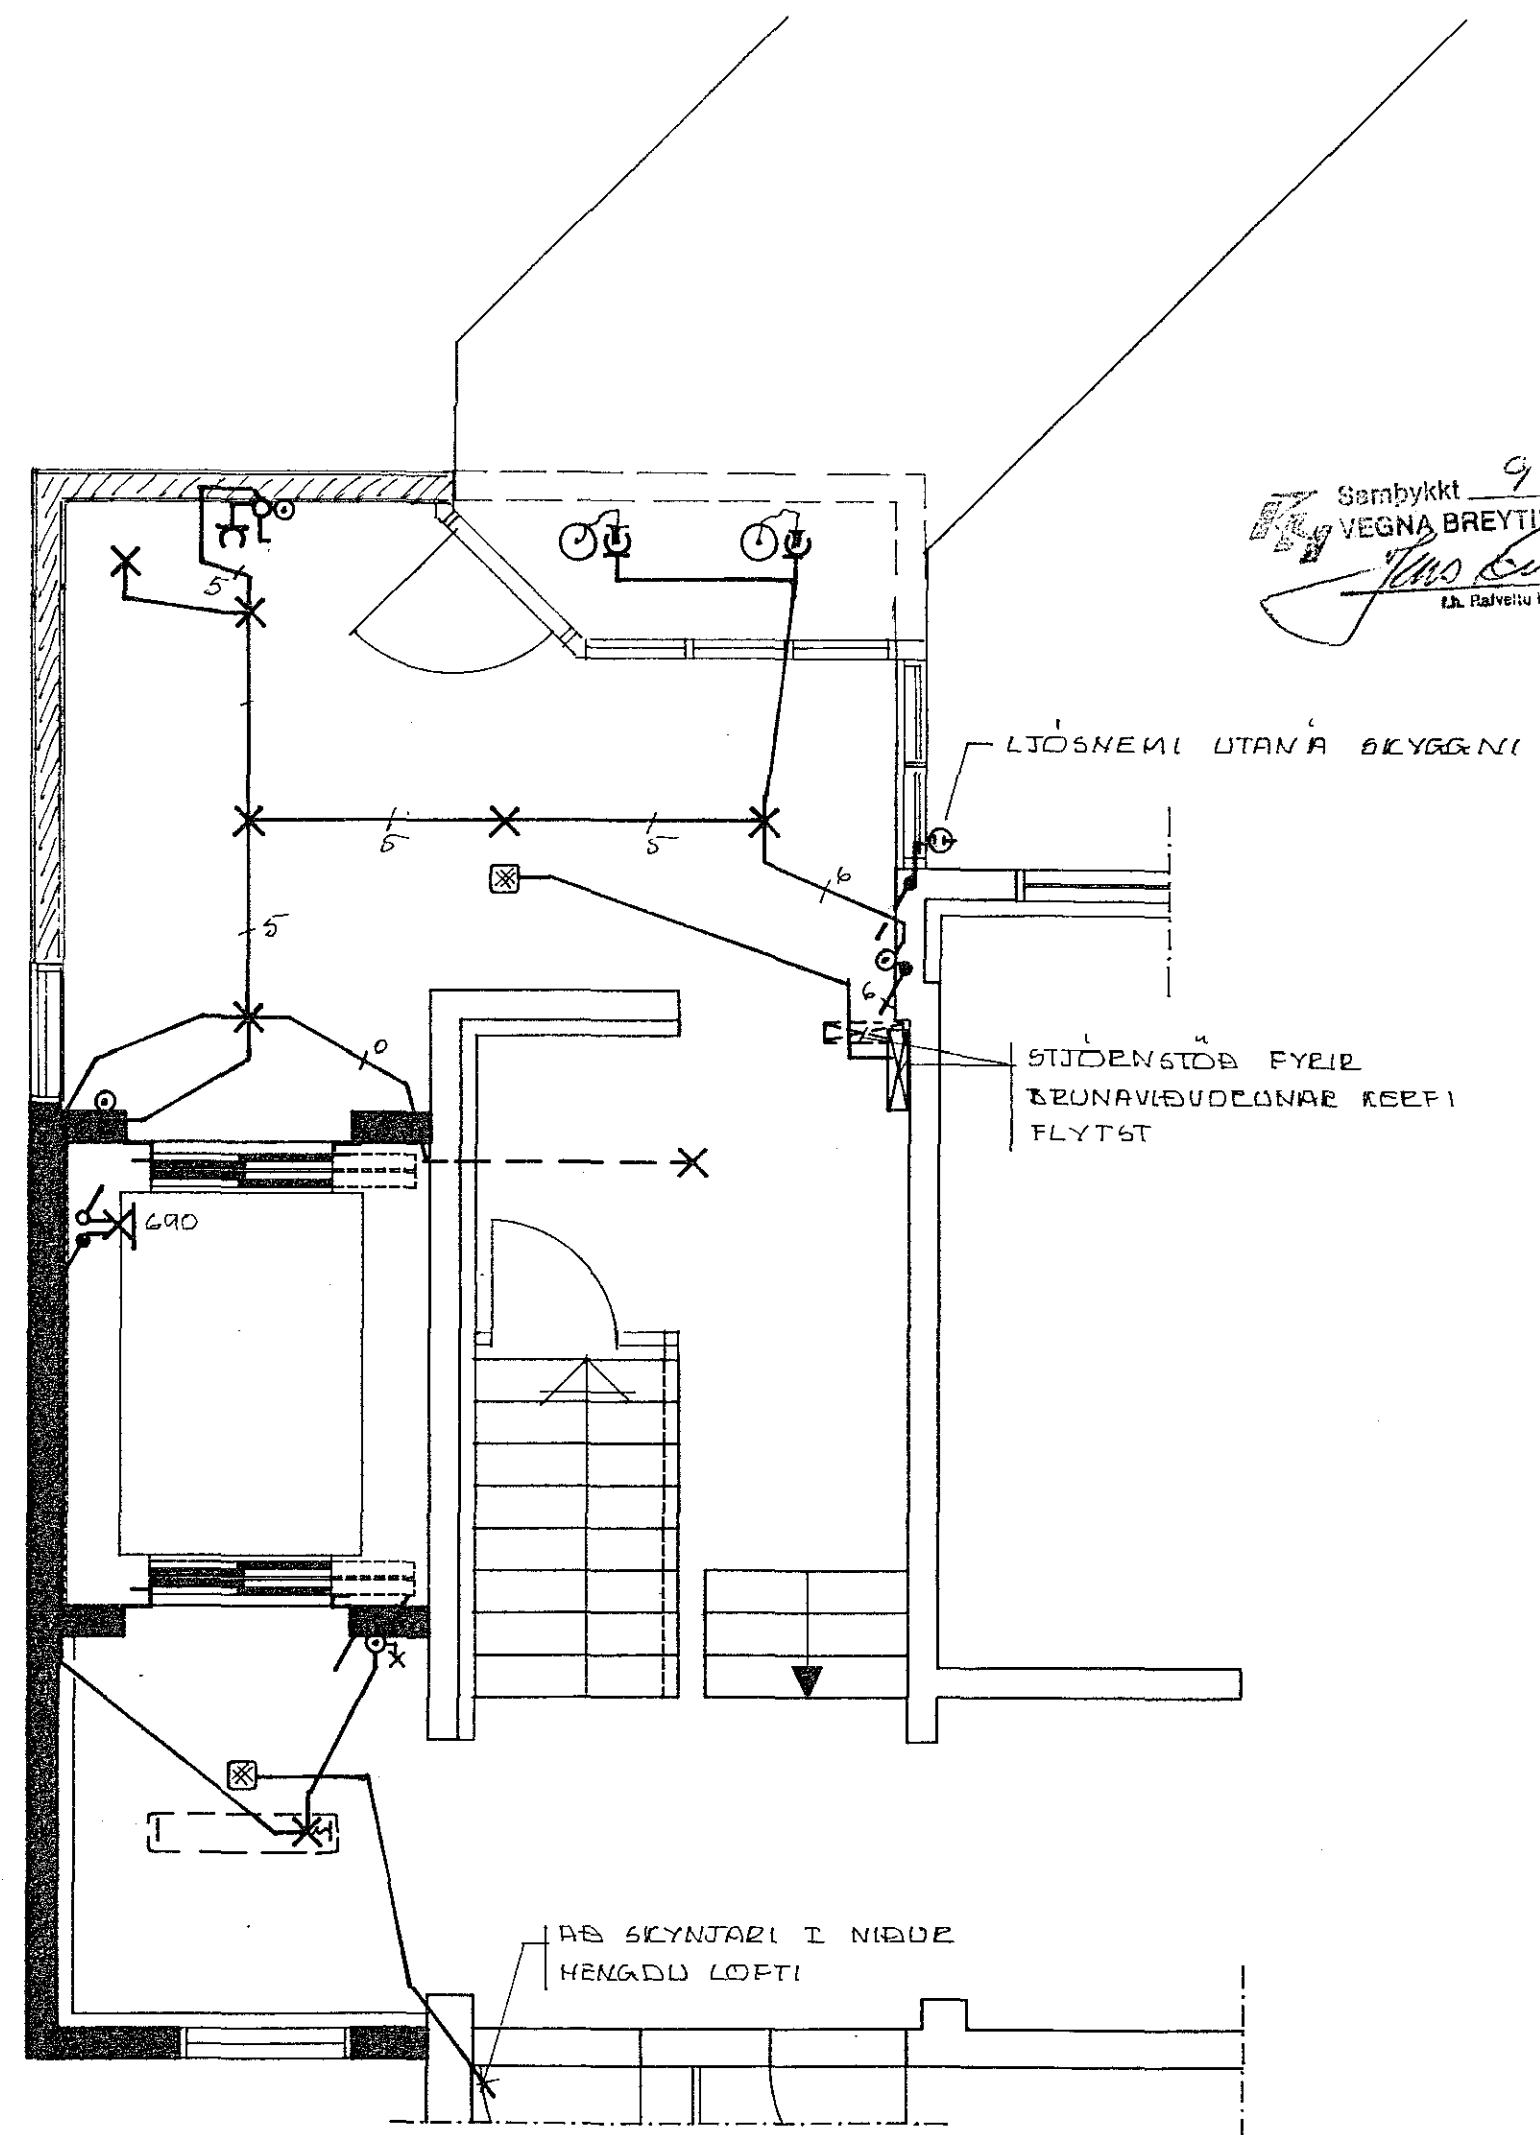

Samþykkt 9.9 1993  
 VEGNA BREYTINGA  
*Jón Guðfríðsson*  

GRUNNMYND 1. HÆÐAR