


ST. JÓSEPS SPÍTALI HAFNARF.

RAFLÖGN Í VIÐBYGGINGU.

BLAD III

M:1.100.

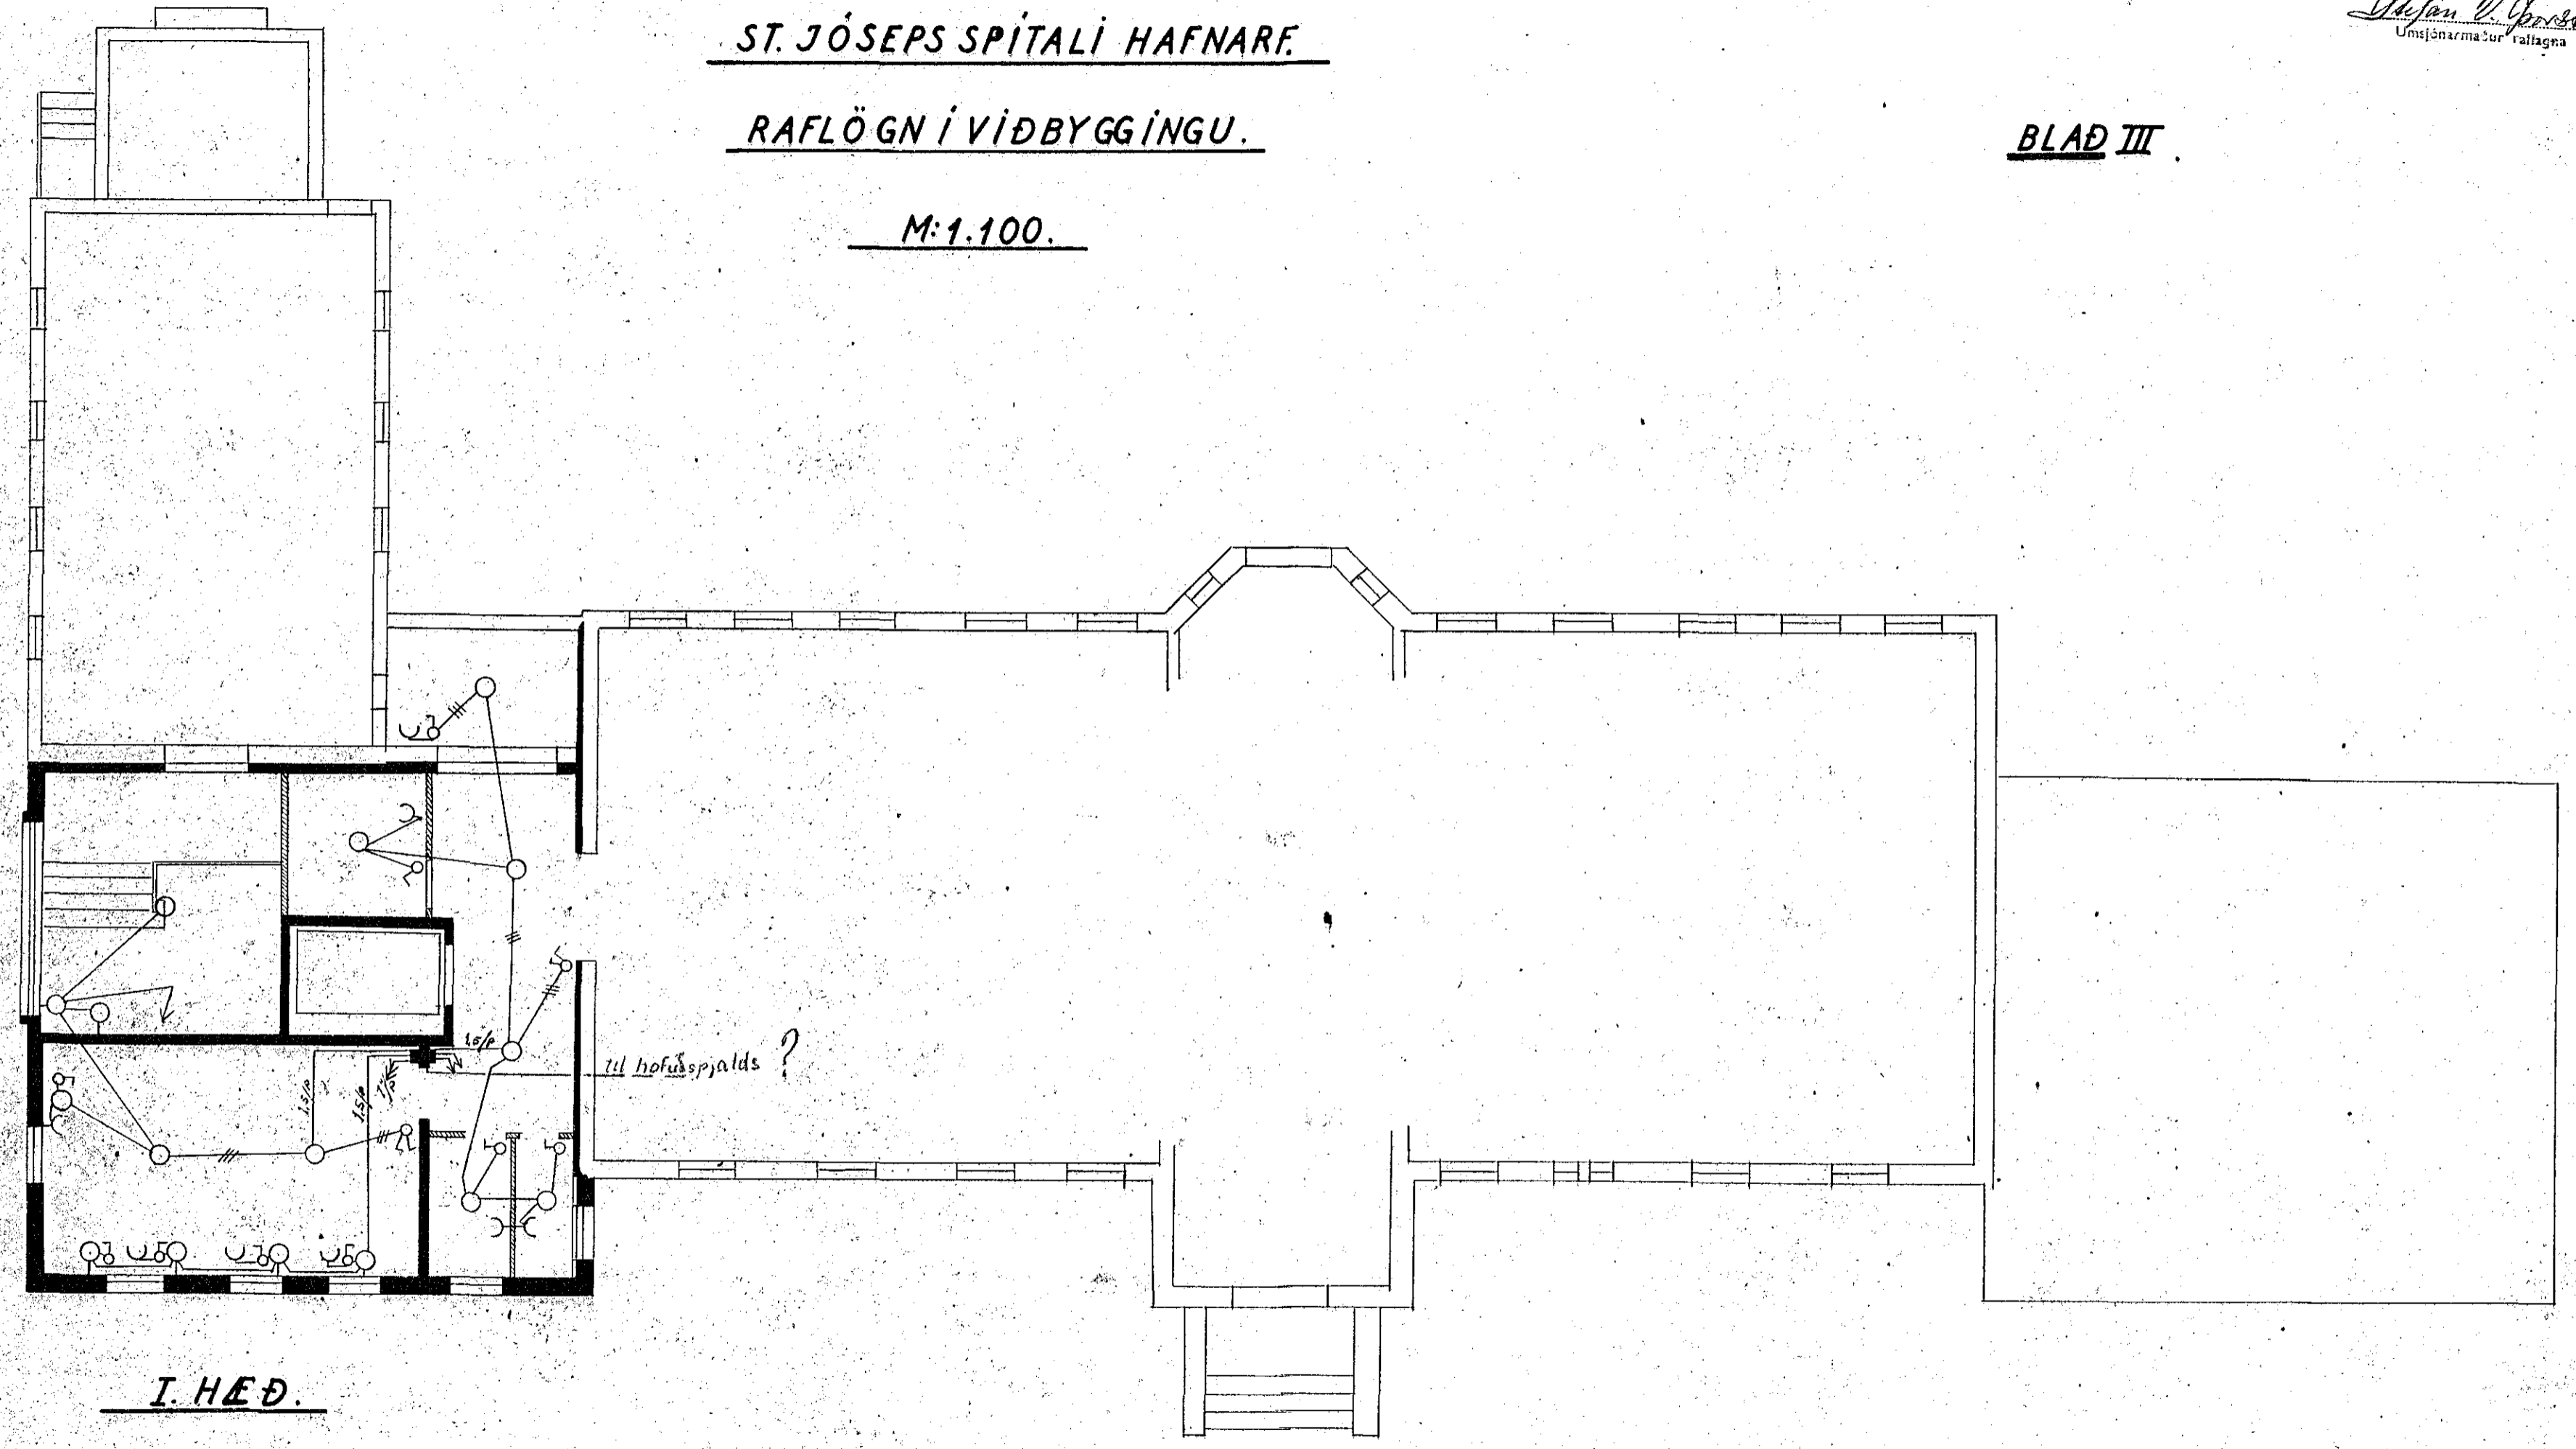

I. HÆÐ.

HAFNARFIRDI Í AGÚST 1954

Ólafur V. Gunnarsson