


ST. JÓSEFSSPÍTALI HAFNARF.

RAFLÖGN Í VIÐBYGGINGU

M:100

BLAD V

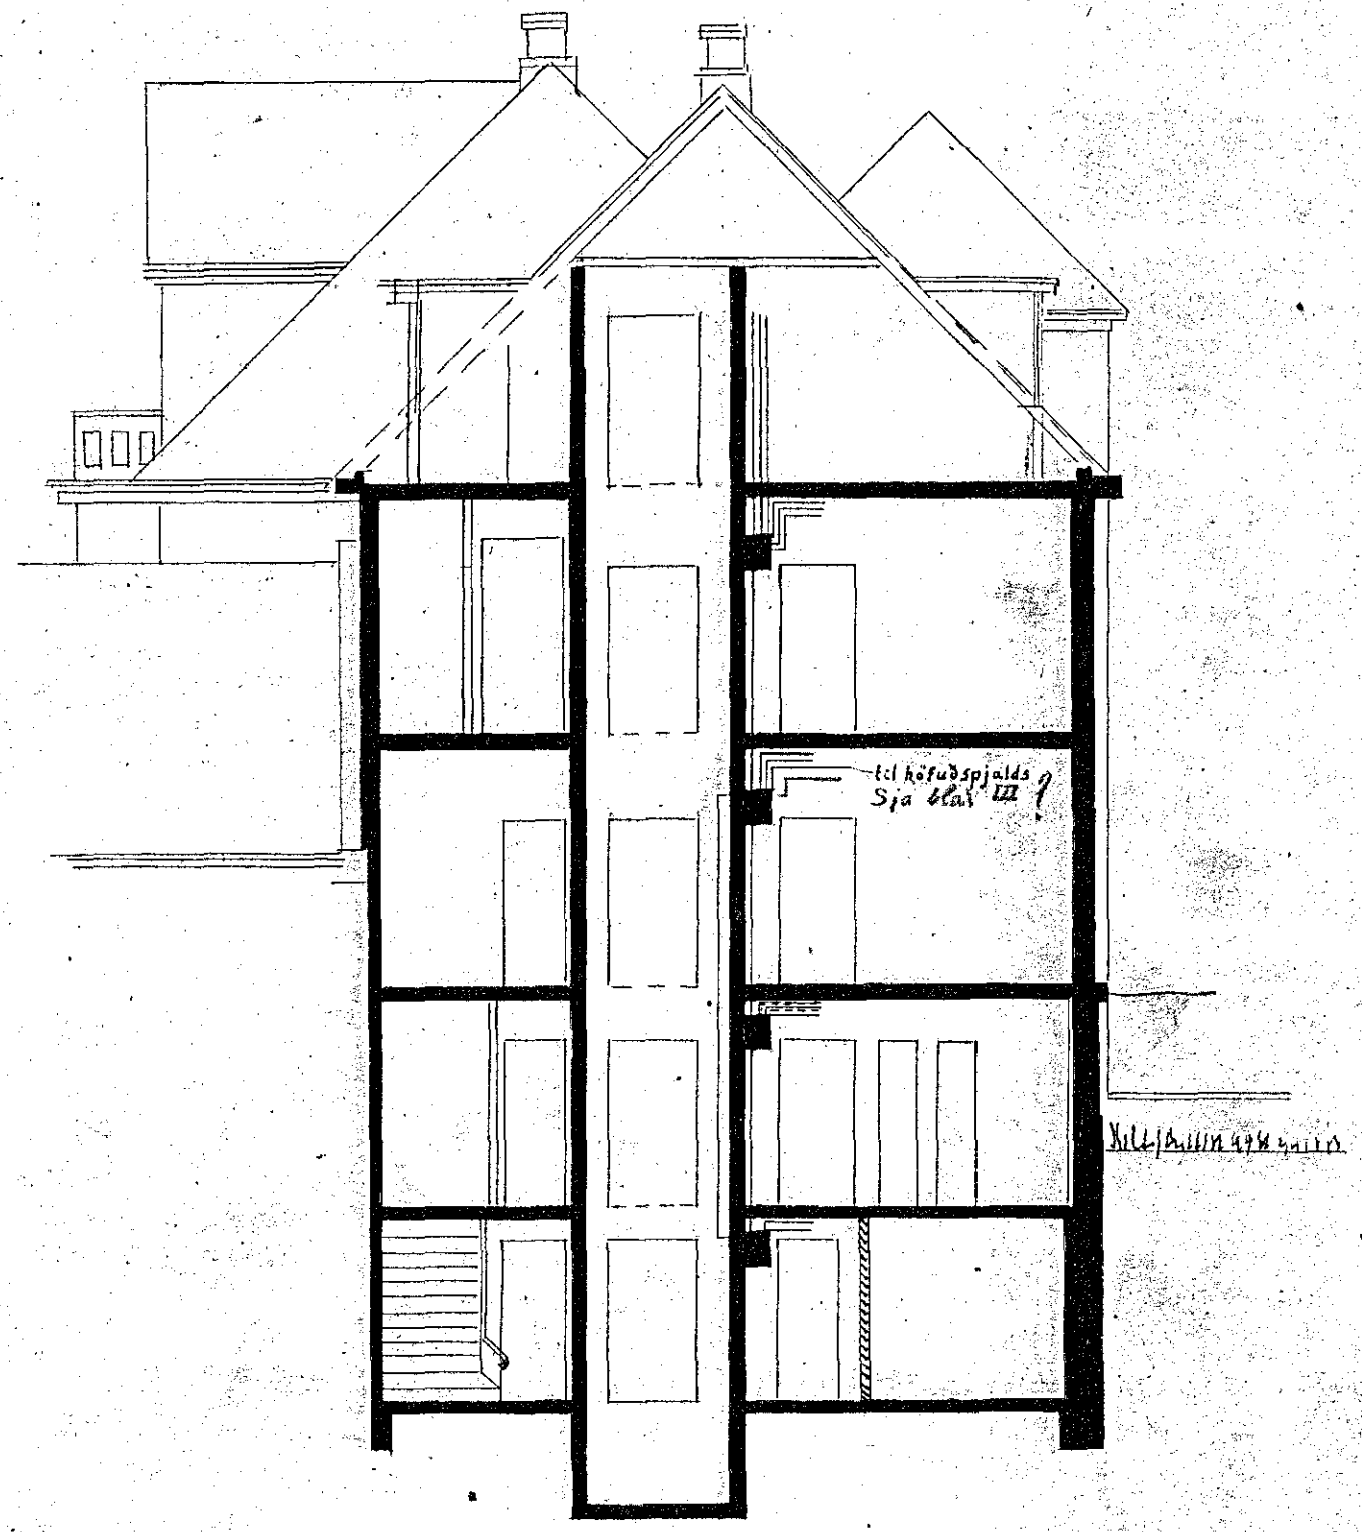

SNEIÐING

HAFNARFIRÐI Í SEPT. 1954

*Arngrímur Eyrjólffson*