


SKÝRINGAR

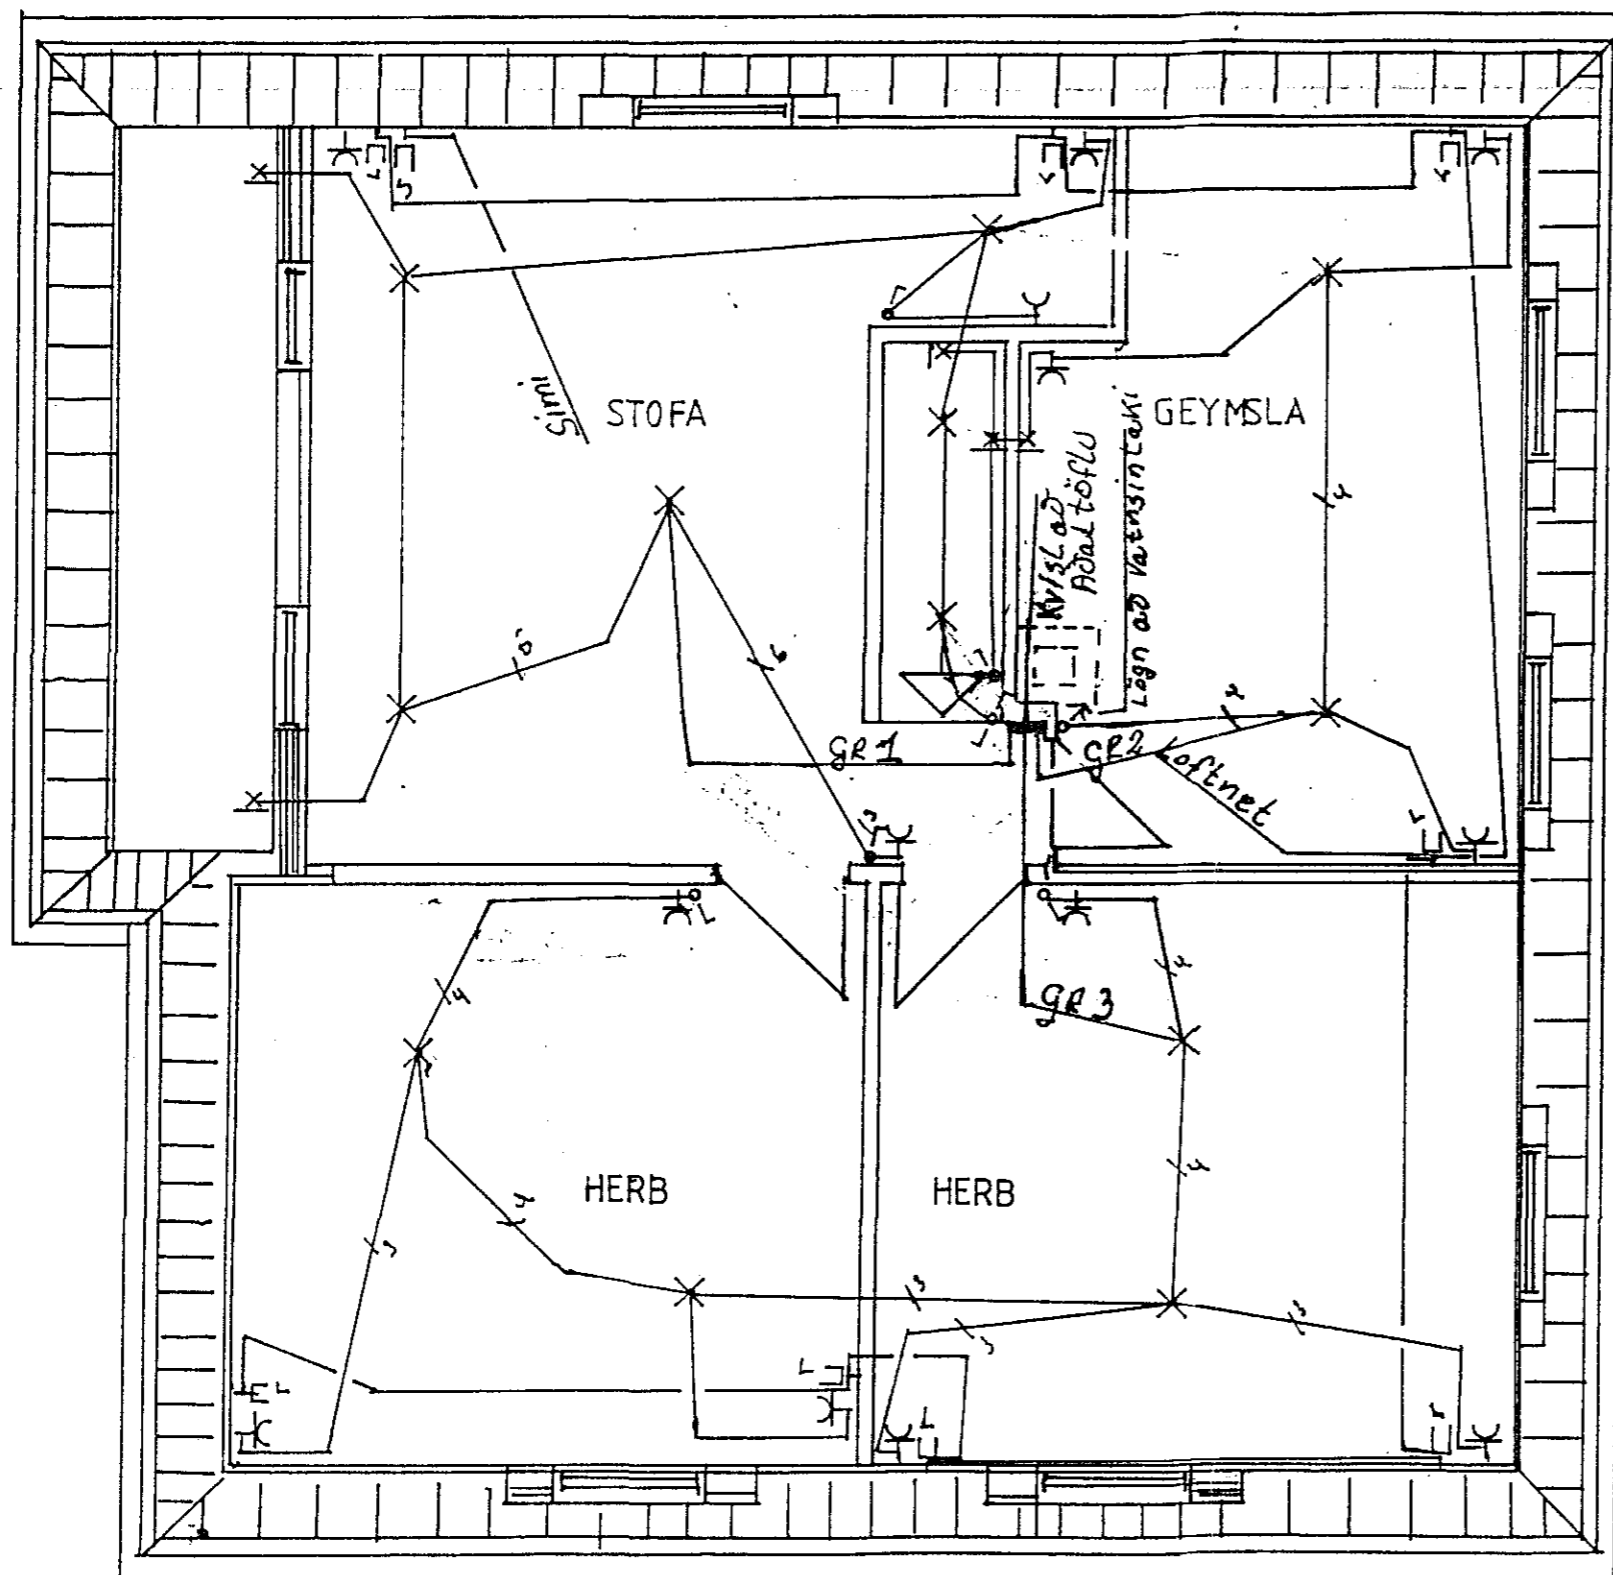

MÁLSTRAUMUR ROFA OG TENGLA SÊ 10A

LAGNIR SÊU 5/8 PLASTPÍPULAGNIR

ÍDREGNAR 3X1,5 NYA

HÆÐ ROFA SÊ 100sm

HÆÐ TENGLA VIÐ DYR SÊ 100sm ANNAS 20sm

S= SÍMI

L= LOFTNET

ÖLL MÁL ERU Í 5m UNDIR DÓS

OG MIDAST VIÐ FULLFRÁGENGIN GÓLF

Samþykkt 20.12.1989  
VEGNA FULLNÁÐARFRÁGANGS  
*Jens Guðna*  
f.h. Rafvölu Hofnorrjódar

TEIKNING NR. 341

1989	ÁLFASKEIÐ 34	RIS
SEPT.	RAFLÖGN	1:50
	MAGNÚS SIGURDSSON	