
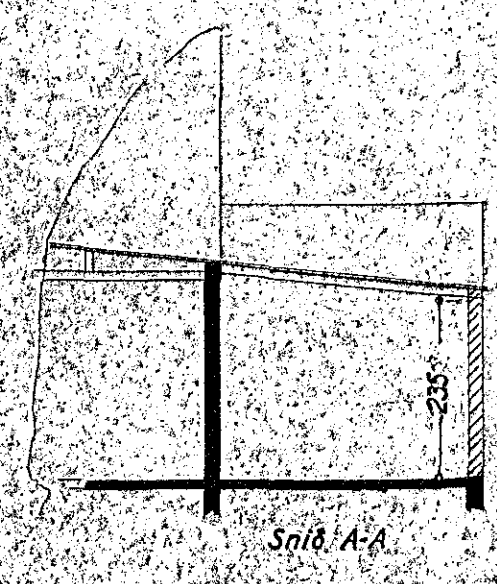
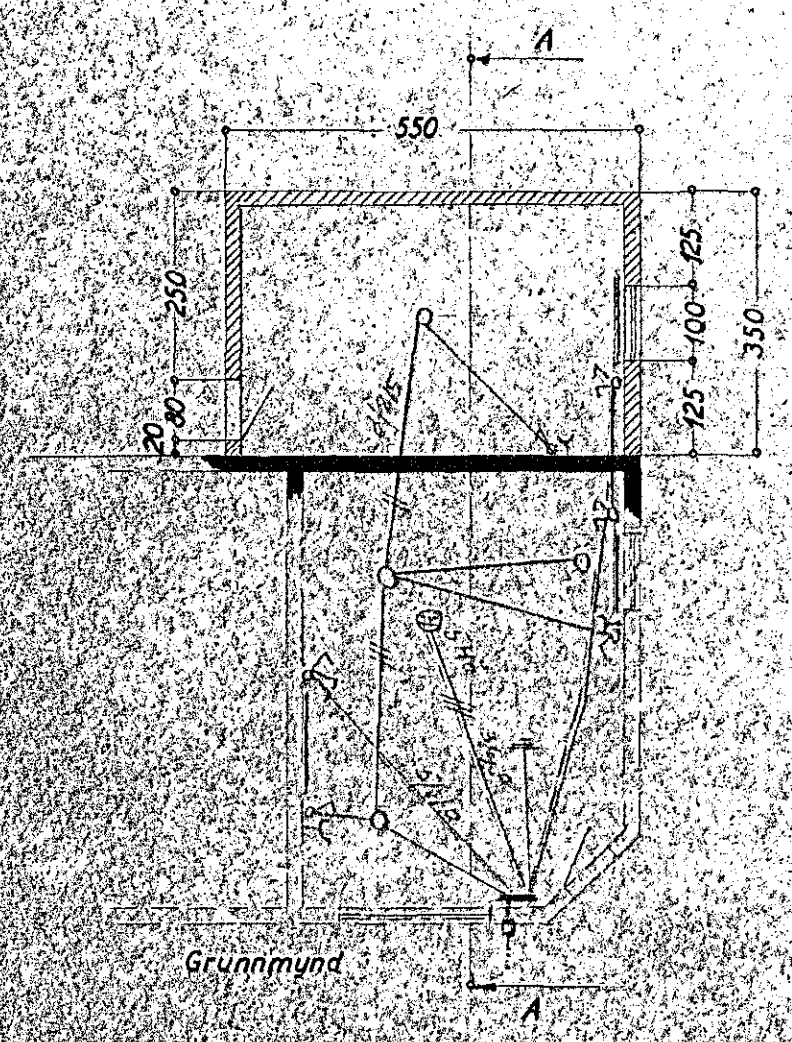
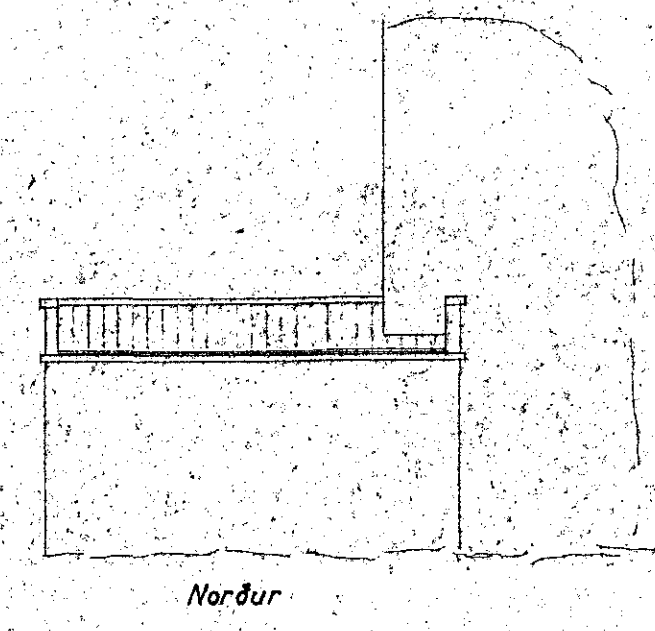



Eig:
 Gislina Gísladóttir
 Hverfisgötu nr. 25

1:100

Húsvita nr. 213 Teltalag nr. 348
 Samþykkt þ. 2/10 1953
 F.h. RAÞVEITU HAÞNARFJARÐAR
 Steinn Þ. Þorsteinsson

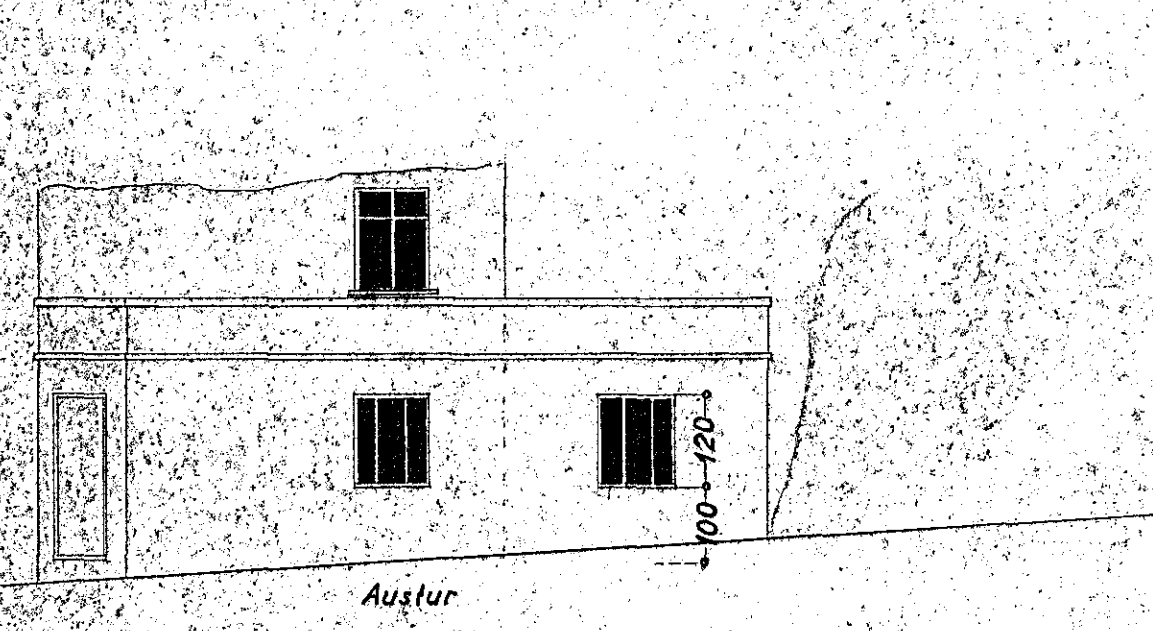

AFSTÖÐUMYND
 1:500

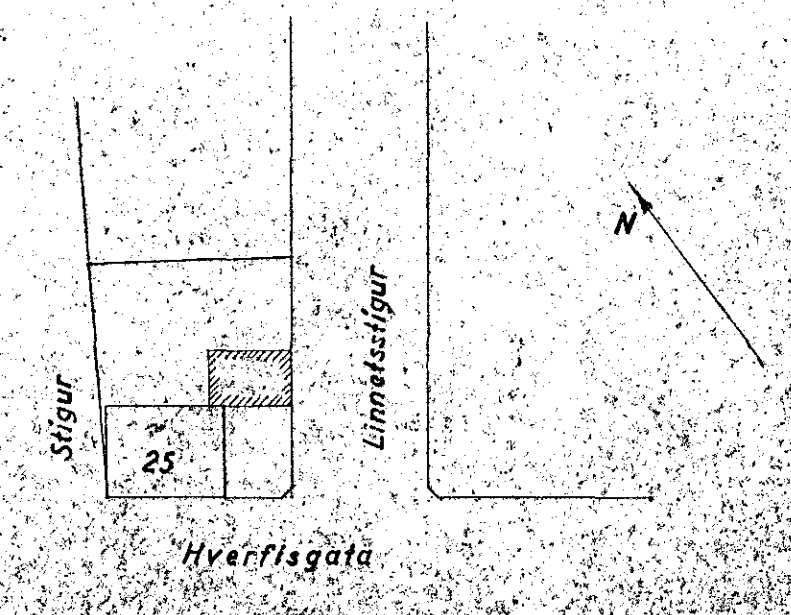

348

Haþnarsfirði 2. sept. 1953
 F. Þorsteinsson