




Hús þorvalðar Magnússonar nr 9 við Hvaleyrarbraut

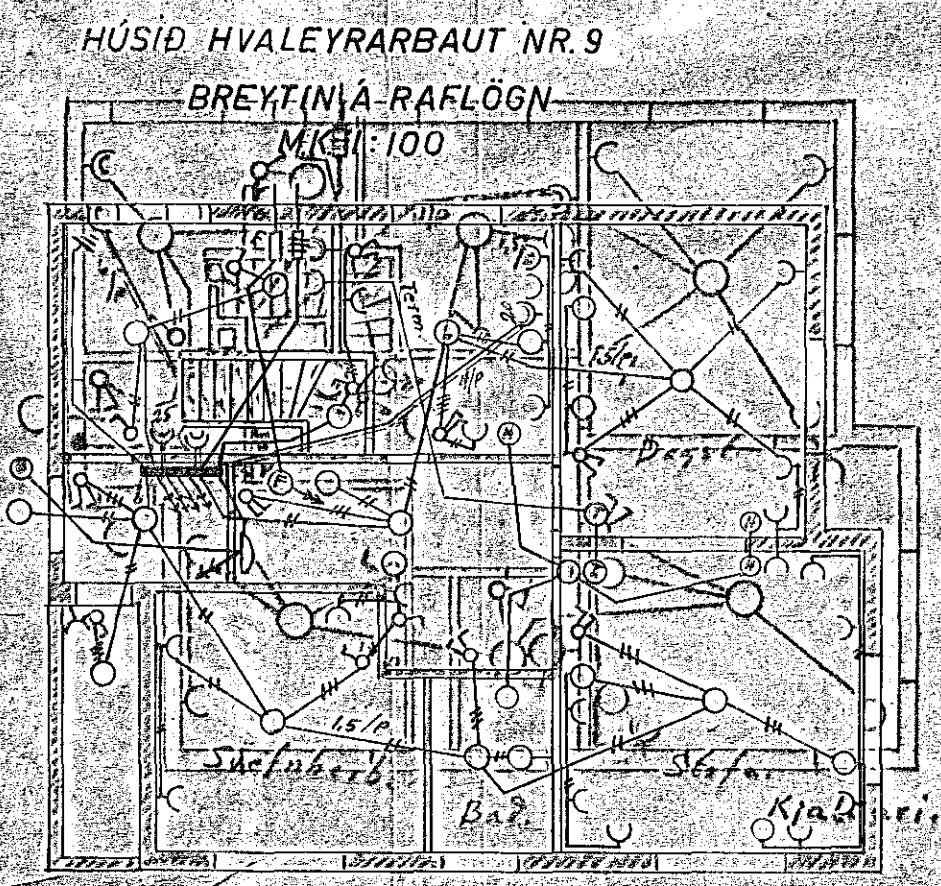

NEDRI HÆÐ.
 HAFNARFIRÐI MARZ 1959
 Andrés Gunnarsson.

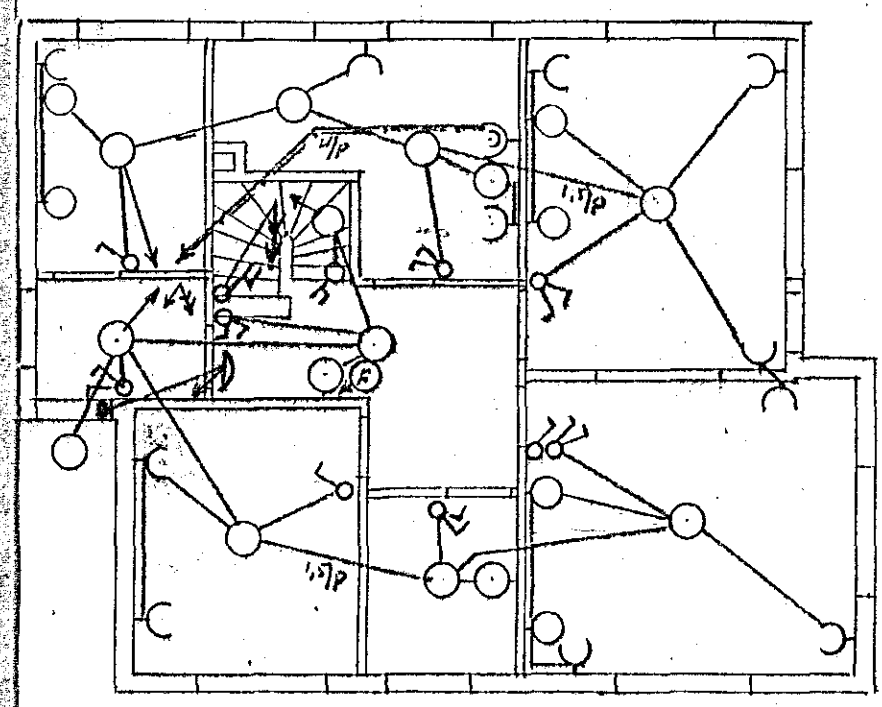

Hæð

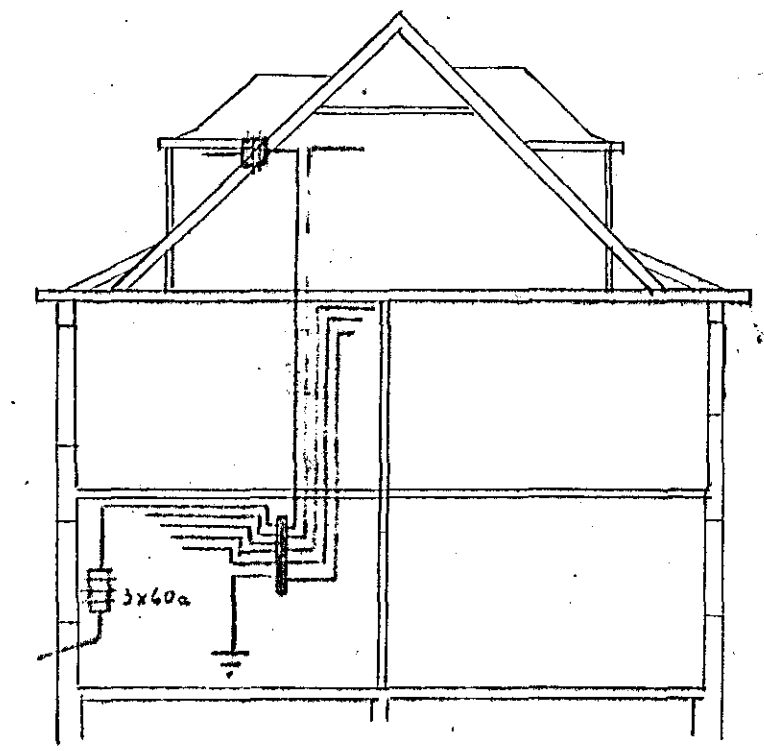

Skurður
 Hafnarf. í jan. 1953
 Þorv. Þorjónsson

Asbúðarhöf
 15