


Um stundlar sakir

N.B. Leyft ad selja igrossu fyrir
ljós og tengil i Etlínu II
i sama ræri og ljósin á hælummi.
K.B.


Húsveita nr. 1081 Telkning nr. 293
Samþykkt þ. 18-7-1952
F.h. RAFVEITU HAFNARFJARÐAR
Kristján Þorjónsson
Umsj. Grimaður yfirlingur

Rafslögn í hús Herberts Gíslasonar.


Ís. Þ. 1952

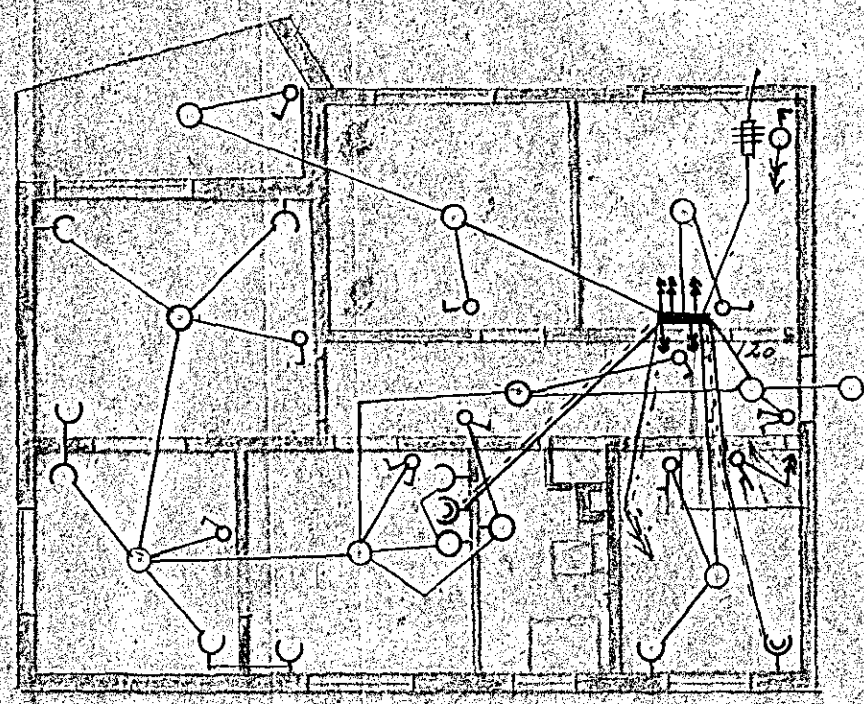

Kjallari.

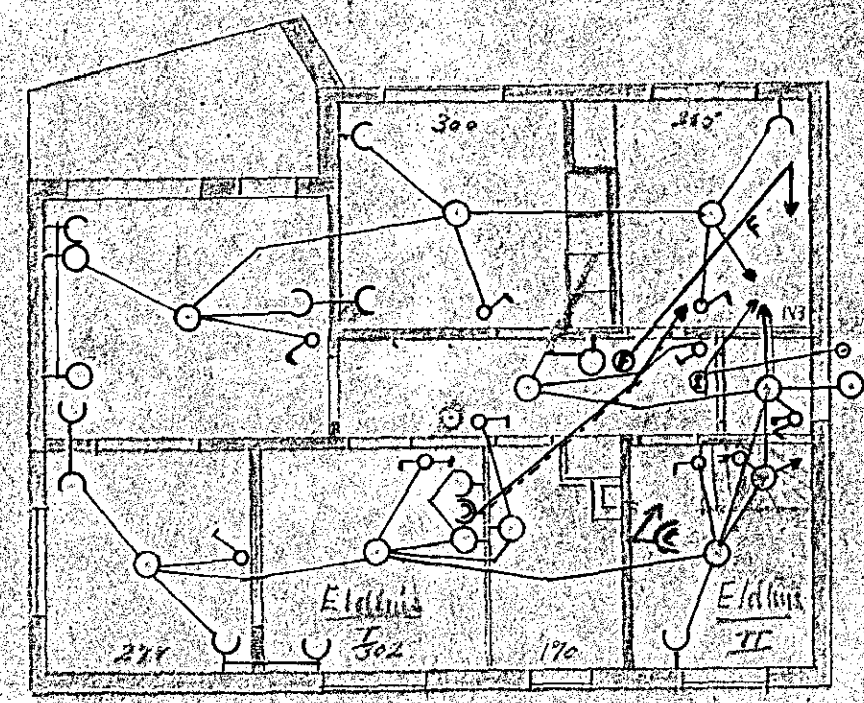

Hæð.

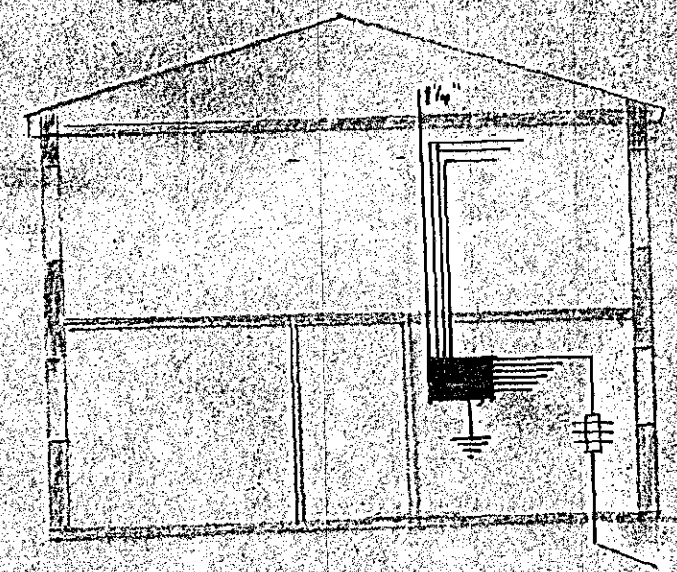

Hafnarf í júlí 1952.
Jón Þorsteinsson