



Húsið Hringbraut 3


Rafloagn

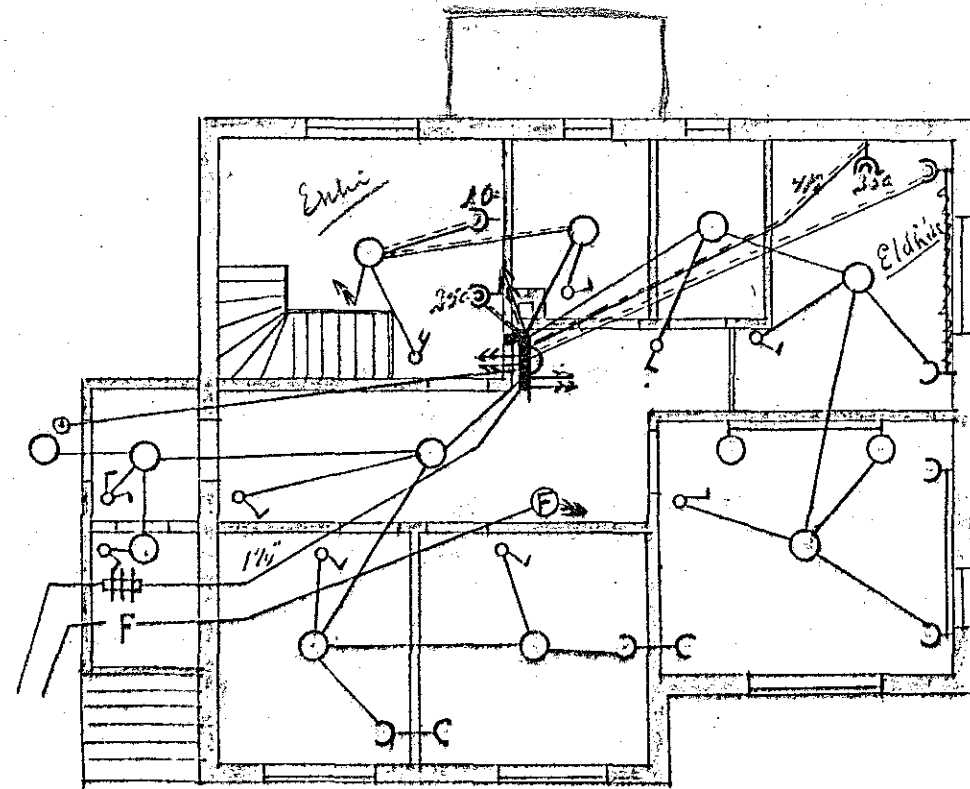

1. Hæð

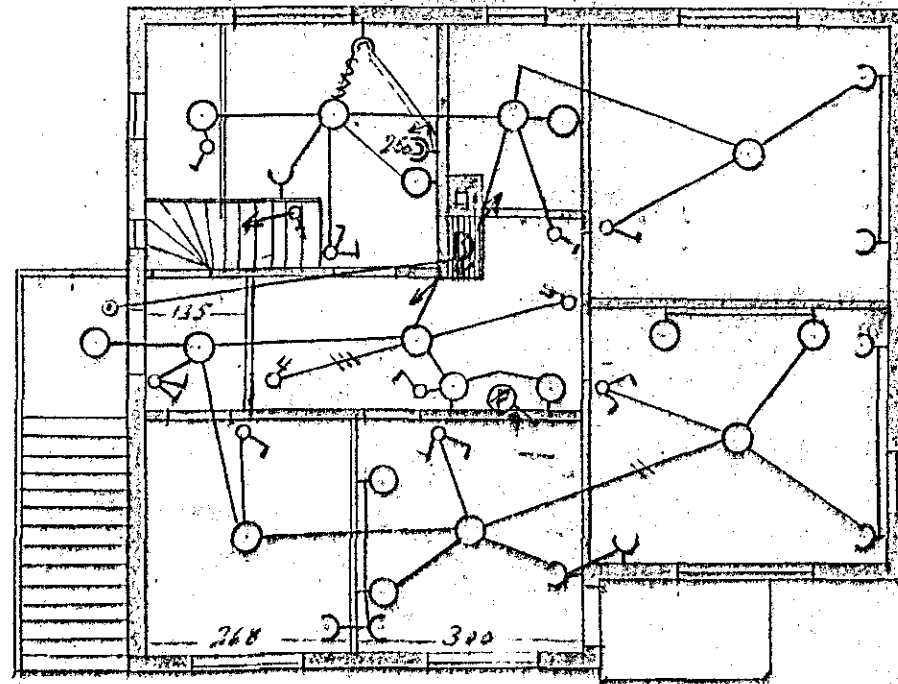

2. Hæð

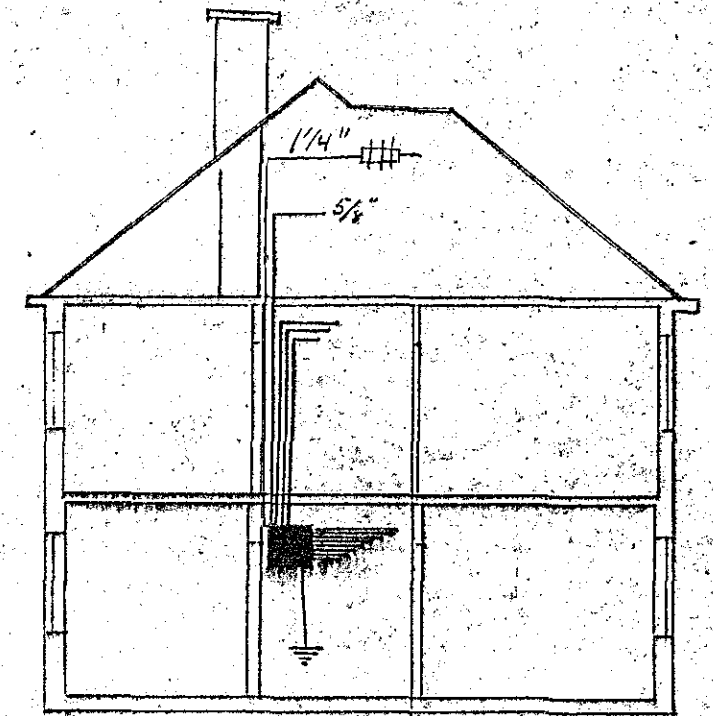

328

Húsvelta nr. 1120 Teikning nr. 323
Samþykkt þ. 11 júní 1953

F.Þ. RAFVEITU HAFNARFIJARDAR

Þóroddur Þorsteinsson
Umsjónarmaður rafloagna

Þóroddur Þorsteinsson Pera vundur ráð fyrir
loftlíni innstaki
sjá breytingu á Teikningu

Umsjónarmaður rafloagna
Þóroddur Þorsteinsson
Hafnarfirði

Hafnarf. 11 júní 1953.
Jón Þorsteinsson