




Rafhlögn í húsi Ágústar Jónssonar
 Kældukilinn í Hafnarfirði.

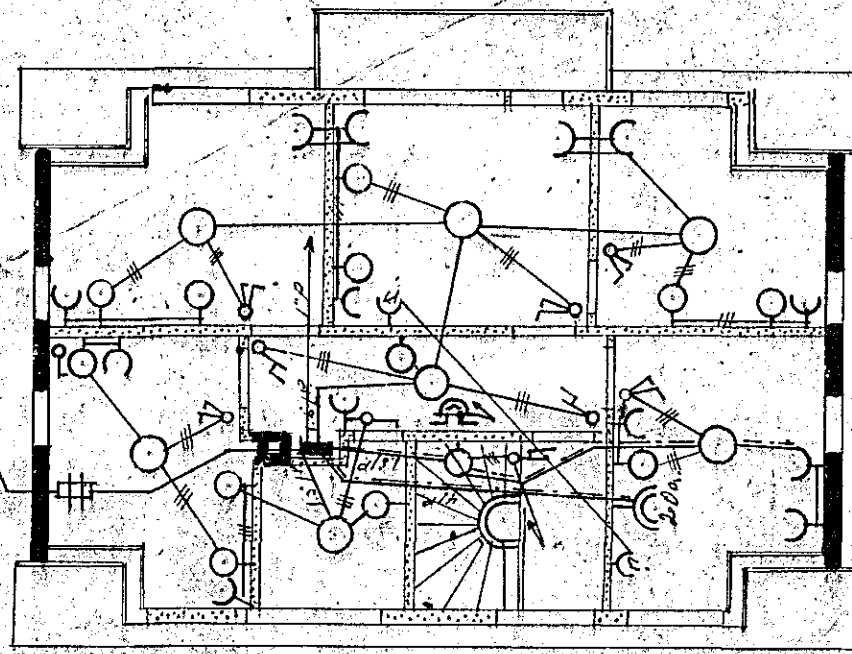


III hæð. Viðbót.

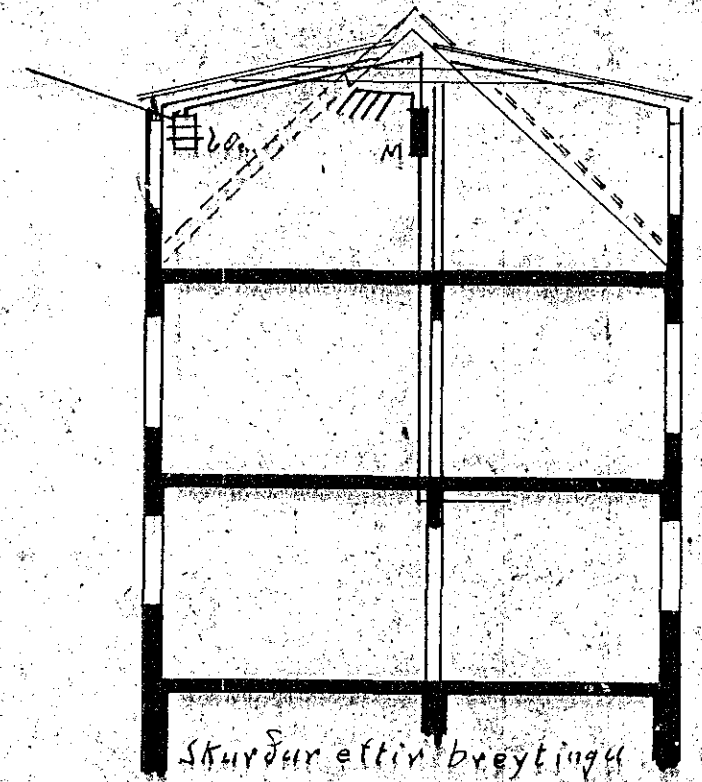


Mfr. I-leo

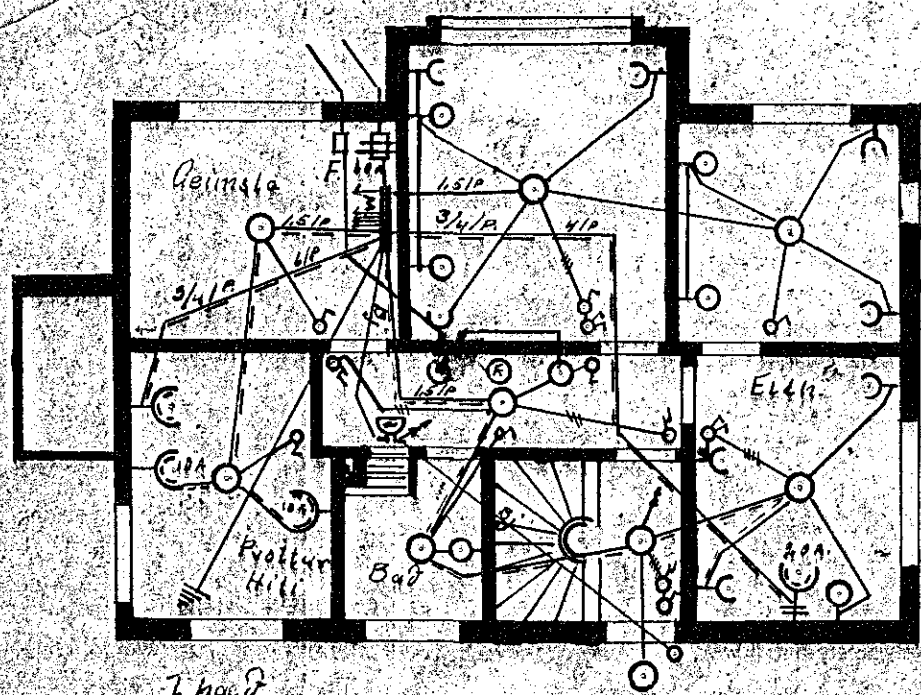

I hæð.

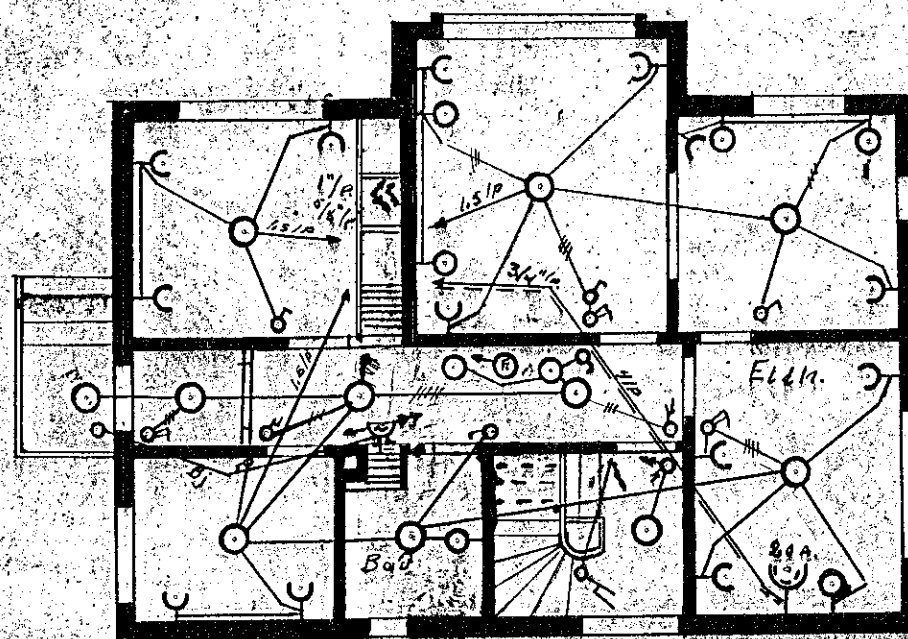

II hæð.

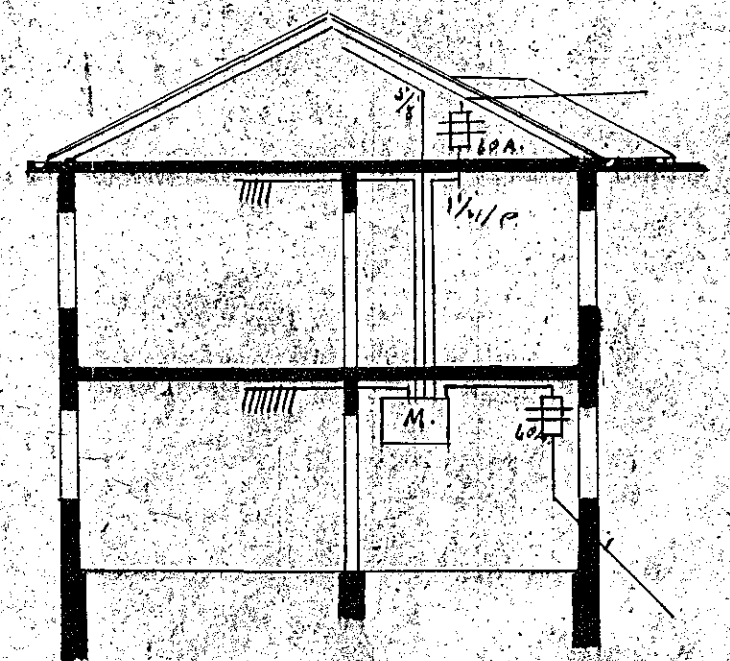

Hafnarfirði í Þgdat 1953.
 Gunnar Guðmundsson.