
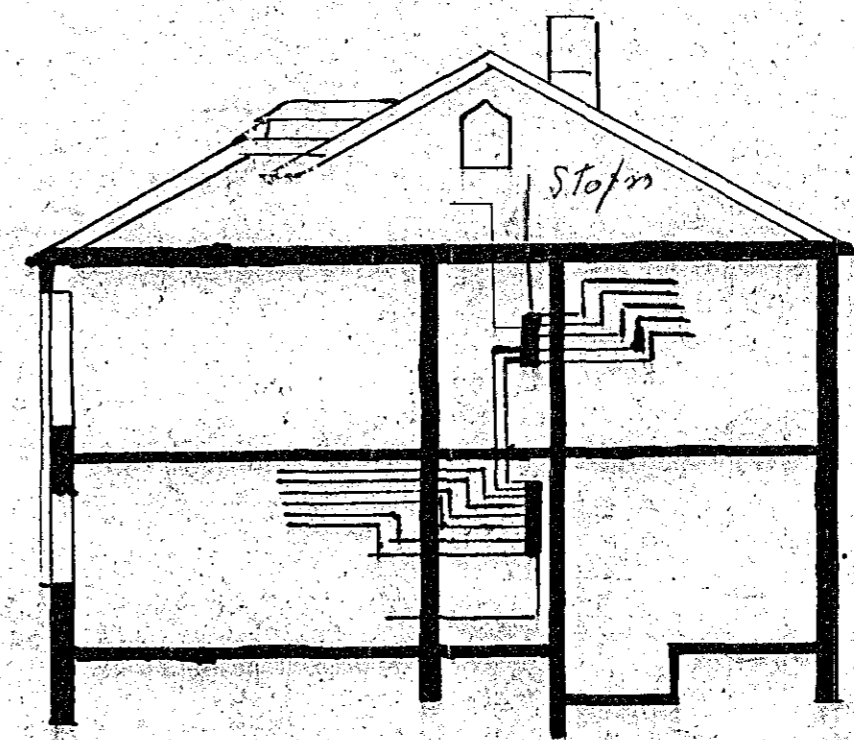
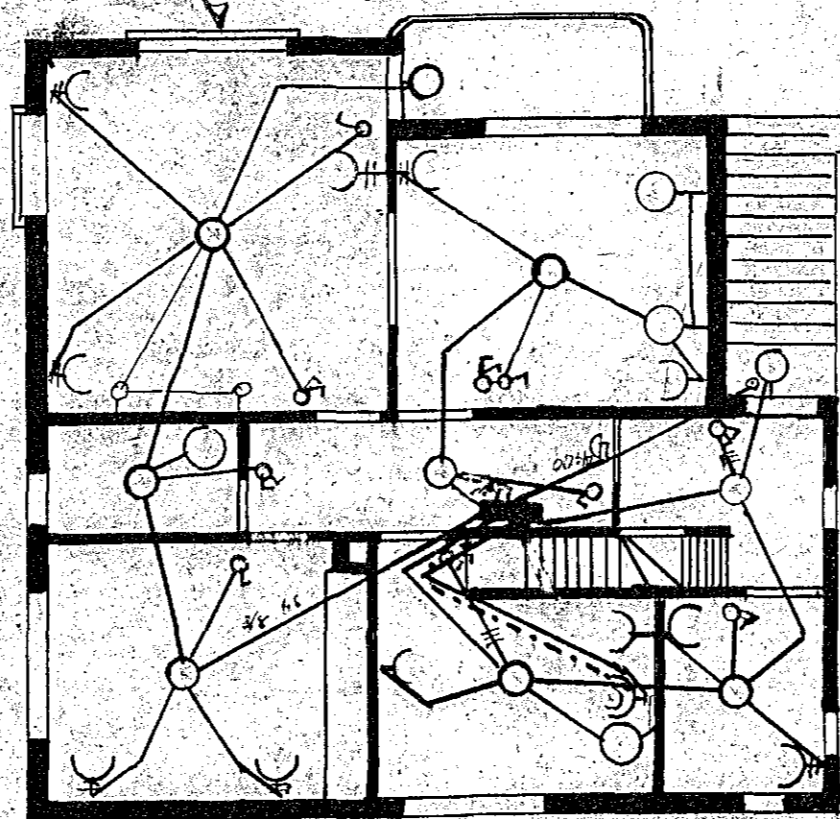


Pjetur Andunsson
Hraunhrammi 8

Húsvelta nr. 139. Teikning nr. 230
Samþykkt þ. 26-9 1949

F.h. HAFVEITU HAFNARFJARÐAR
Krisstofur
Umboðarmaður rannsóknar

113 það verður að teikna upp
að nýju. Teikningu komi
fyrir 14. okt.

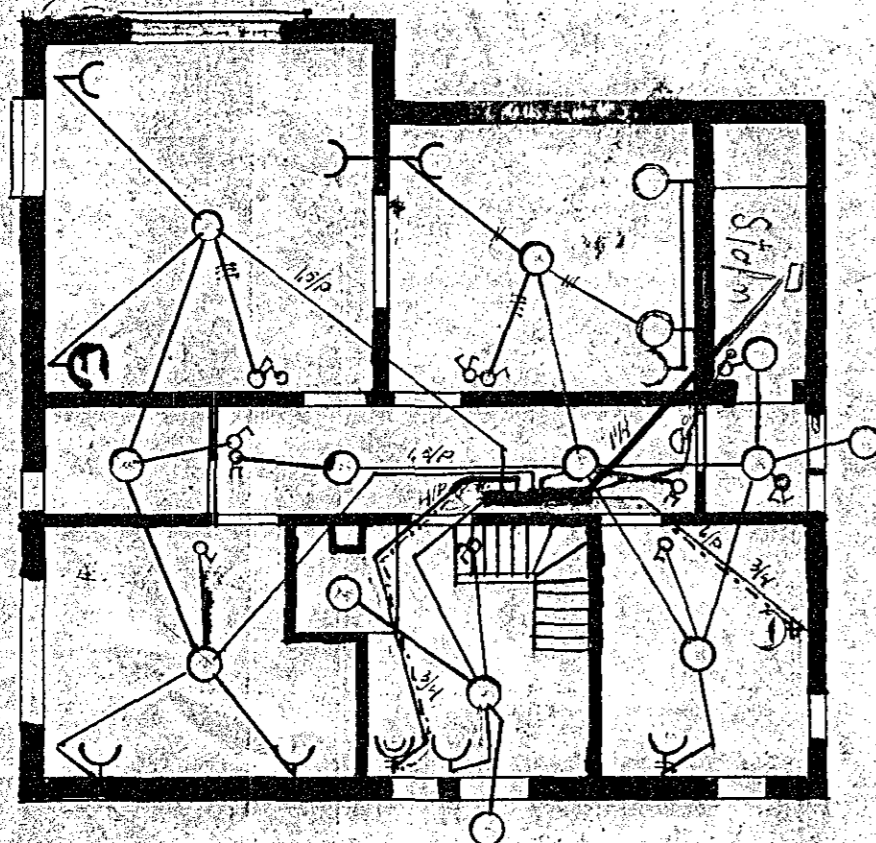

230

Jakob Þorsteinsson
Reykjavík
1949.11.9