




Raflögn í húsið Brekkugötu 18.

Húsv: 684
Teikn 1.


Breytt frá teikningu dags. 20. jún.
vegna íbúðar í kjallara.

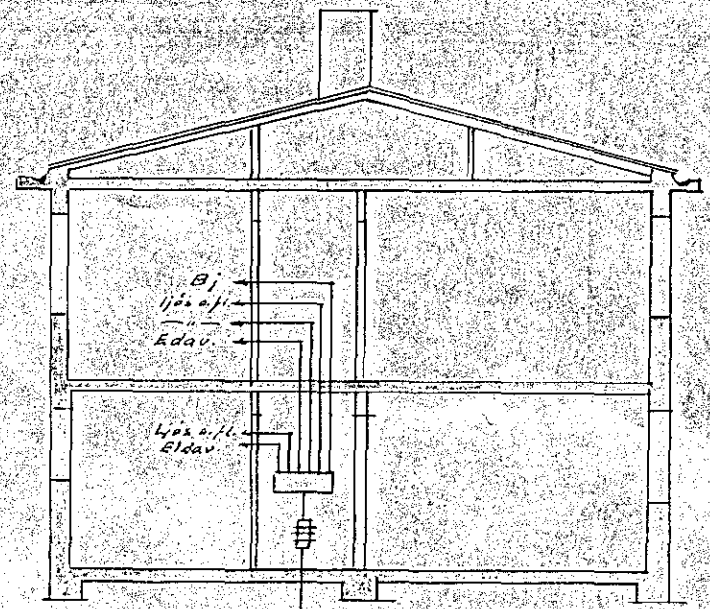


Þverskurður.

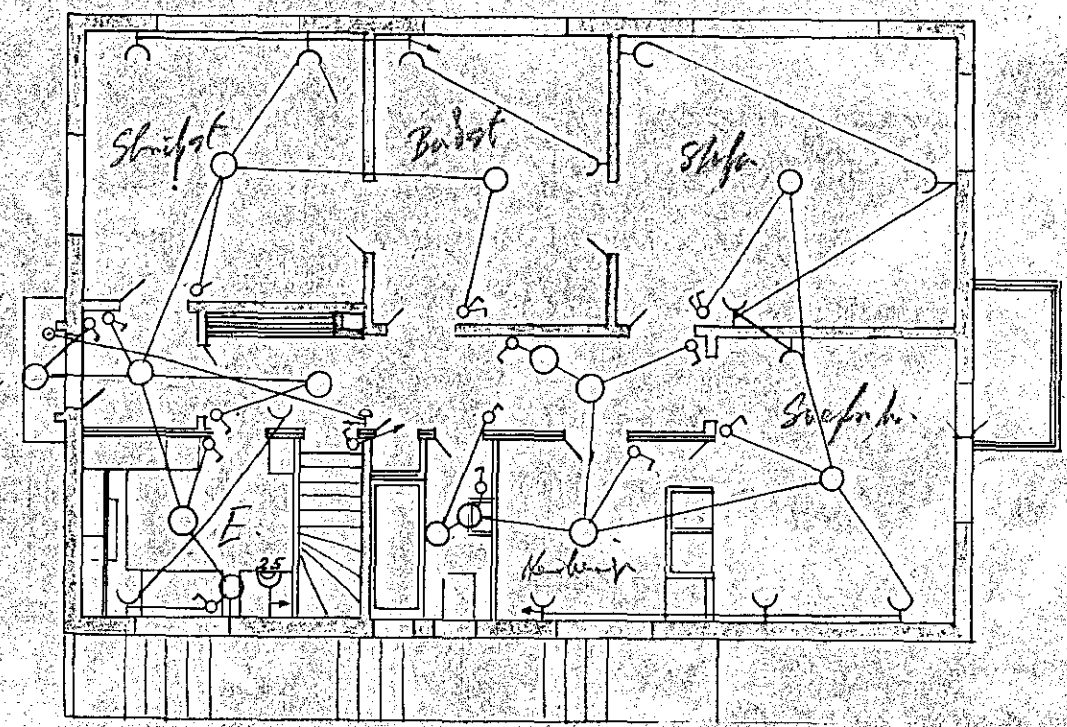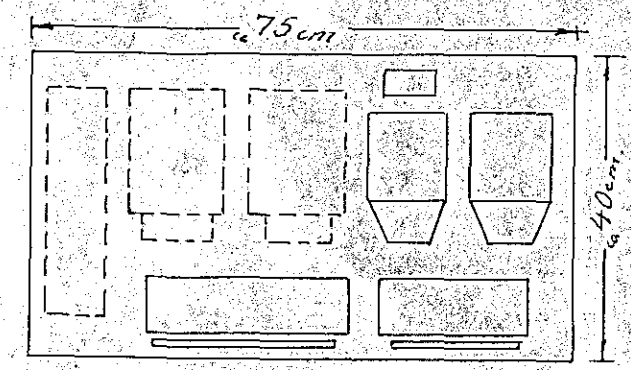

1. hæð

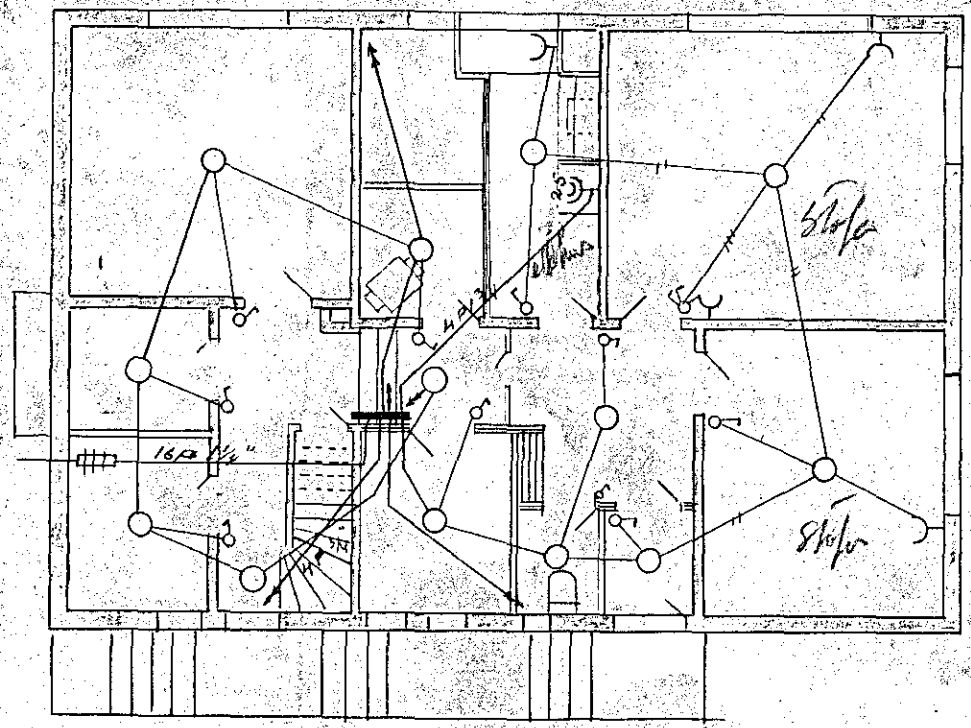

Kjallari

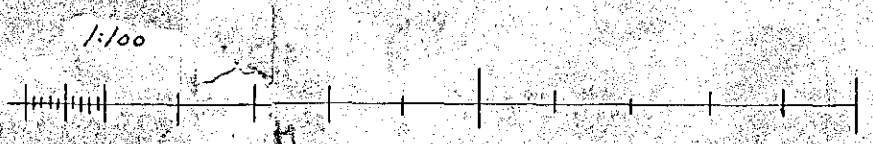

Hafnarfirði 25. júní '39
V. Thoroddsen

1.