№ 8.

Húsveita nr. 447 Teikning nr. 8
Samþykkt þ. 19
f.h. RAFVEITU HAFNARFJARÐAR
Eftirlitsmaður rafloga

Breyting á raflögn
Strandgötu 29

Mkv. 1:50

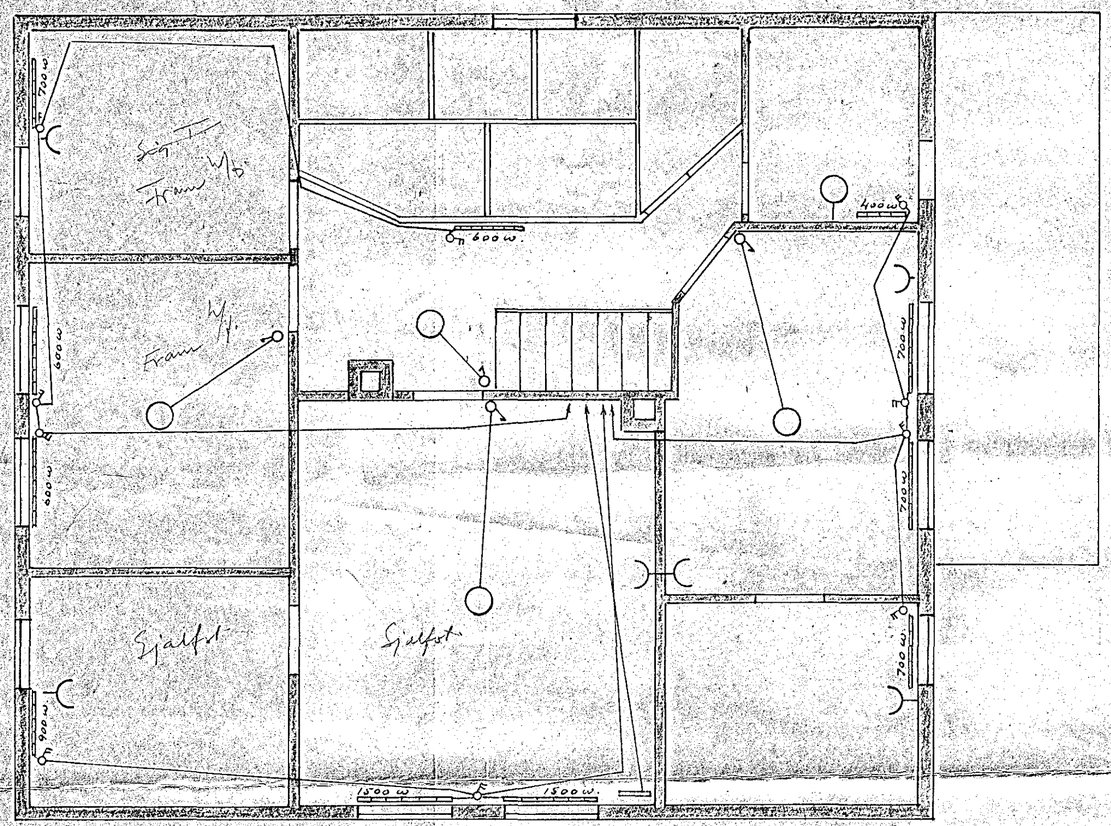

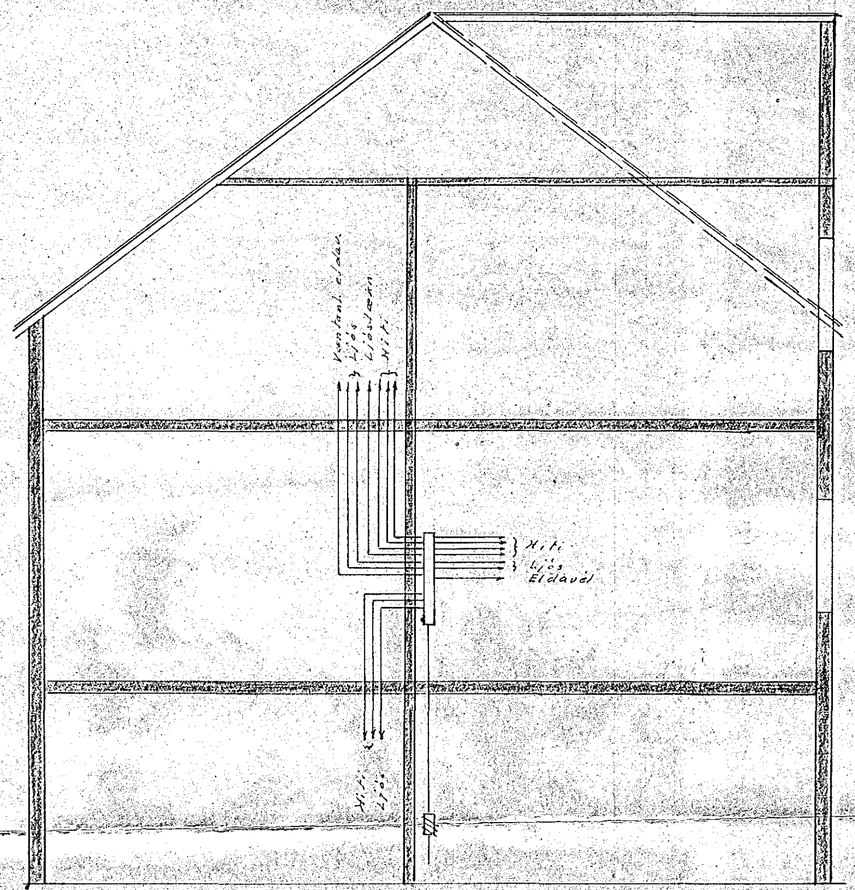

Snið A-A

Ljósagreinar 2x1,5 qmm
Aðrar greinar 2x4 qmm

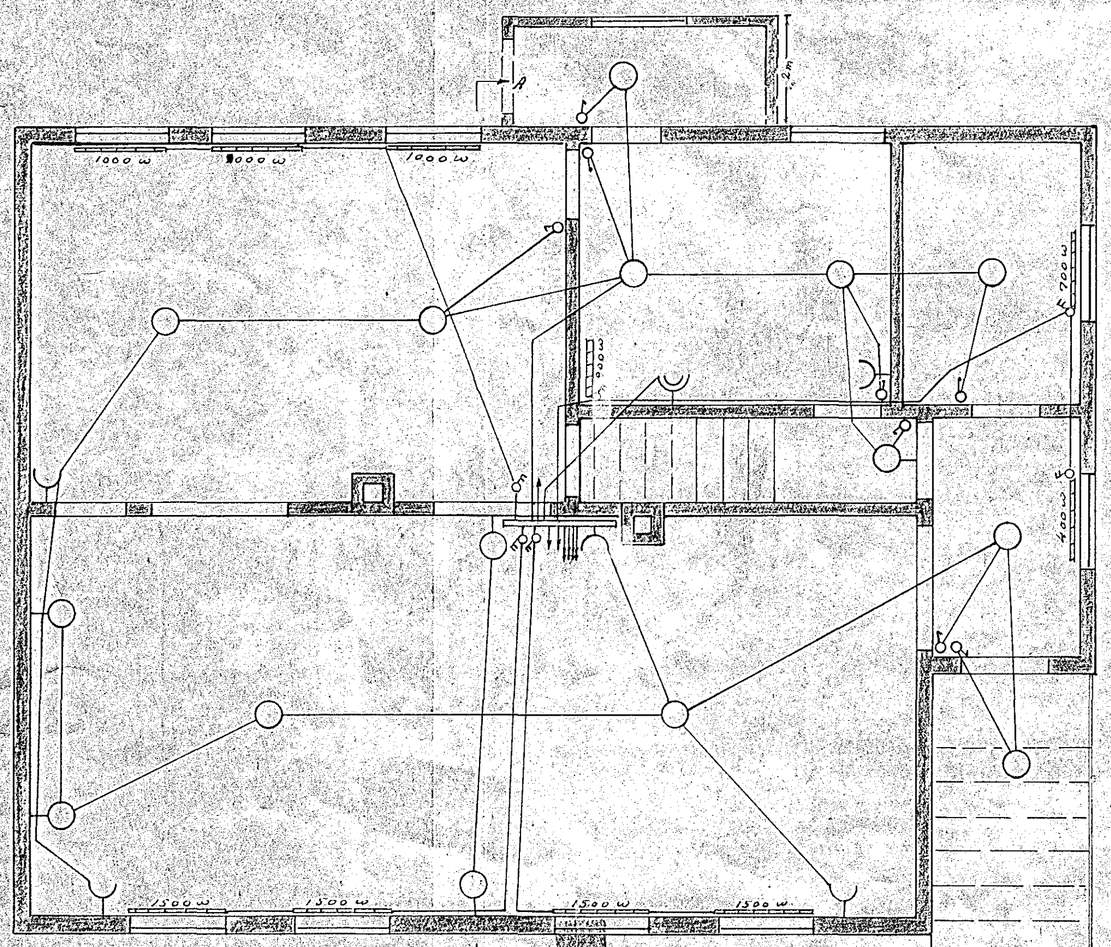

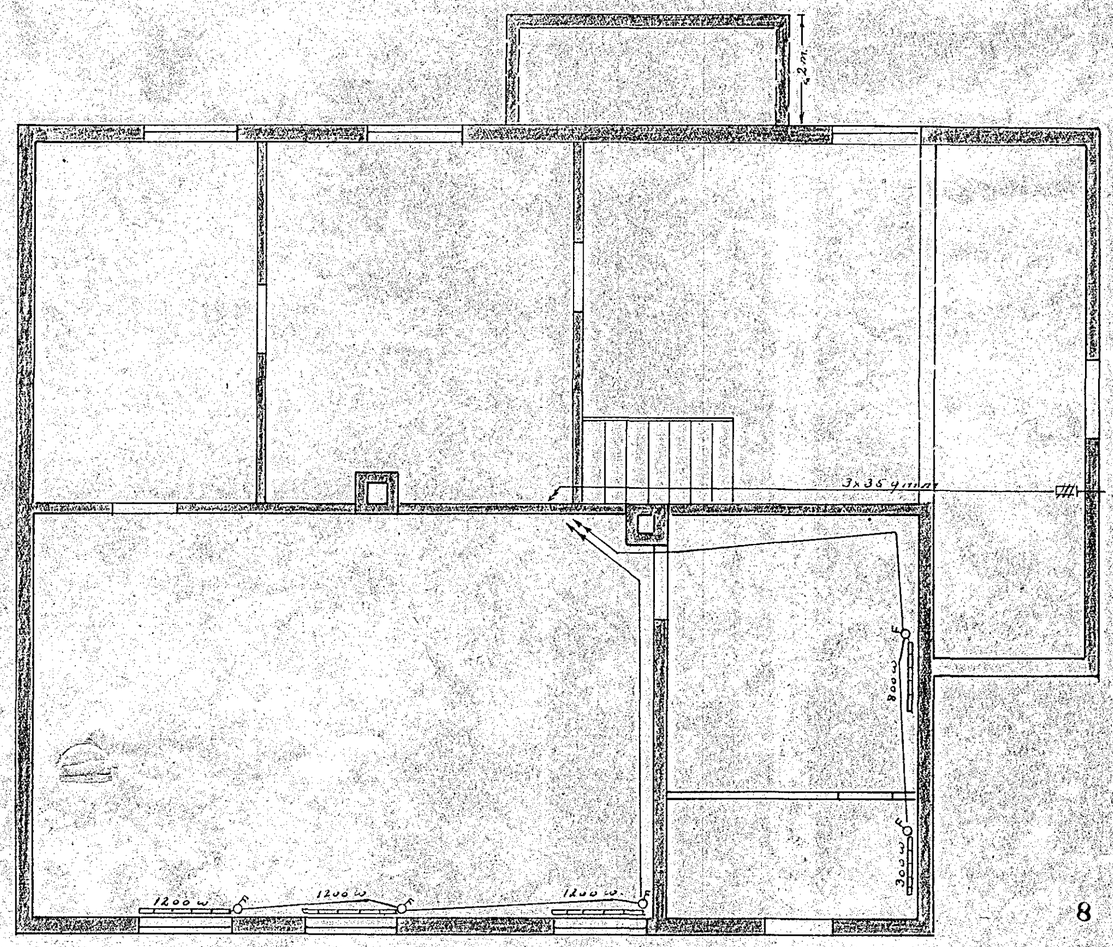

8

Hafnarfirði 4/11-'41
V. Thoroddsen