

Breyting á rafhlögn í fundarsal bæjarstjórnar


Mkv. 1:100.

Plássi nr. \_\_\_\_\_ Teikning nr. \_\_\_\_\_

Samþykkt þ. \_\_\_\_\_ 19 \_\_\_\_\_

ÍH. RAFVEITU HAFNARFJARÐAR

Eftirlitsmaður rafhlagna

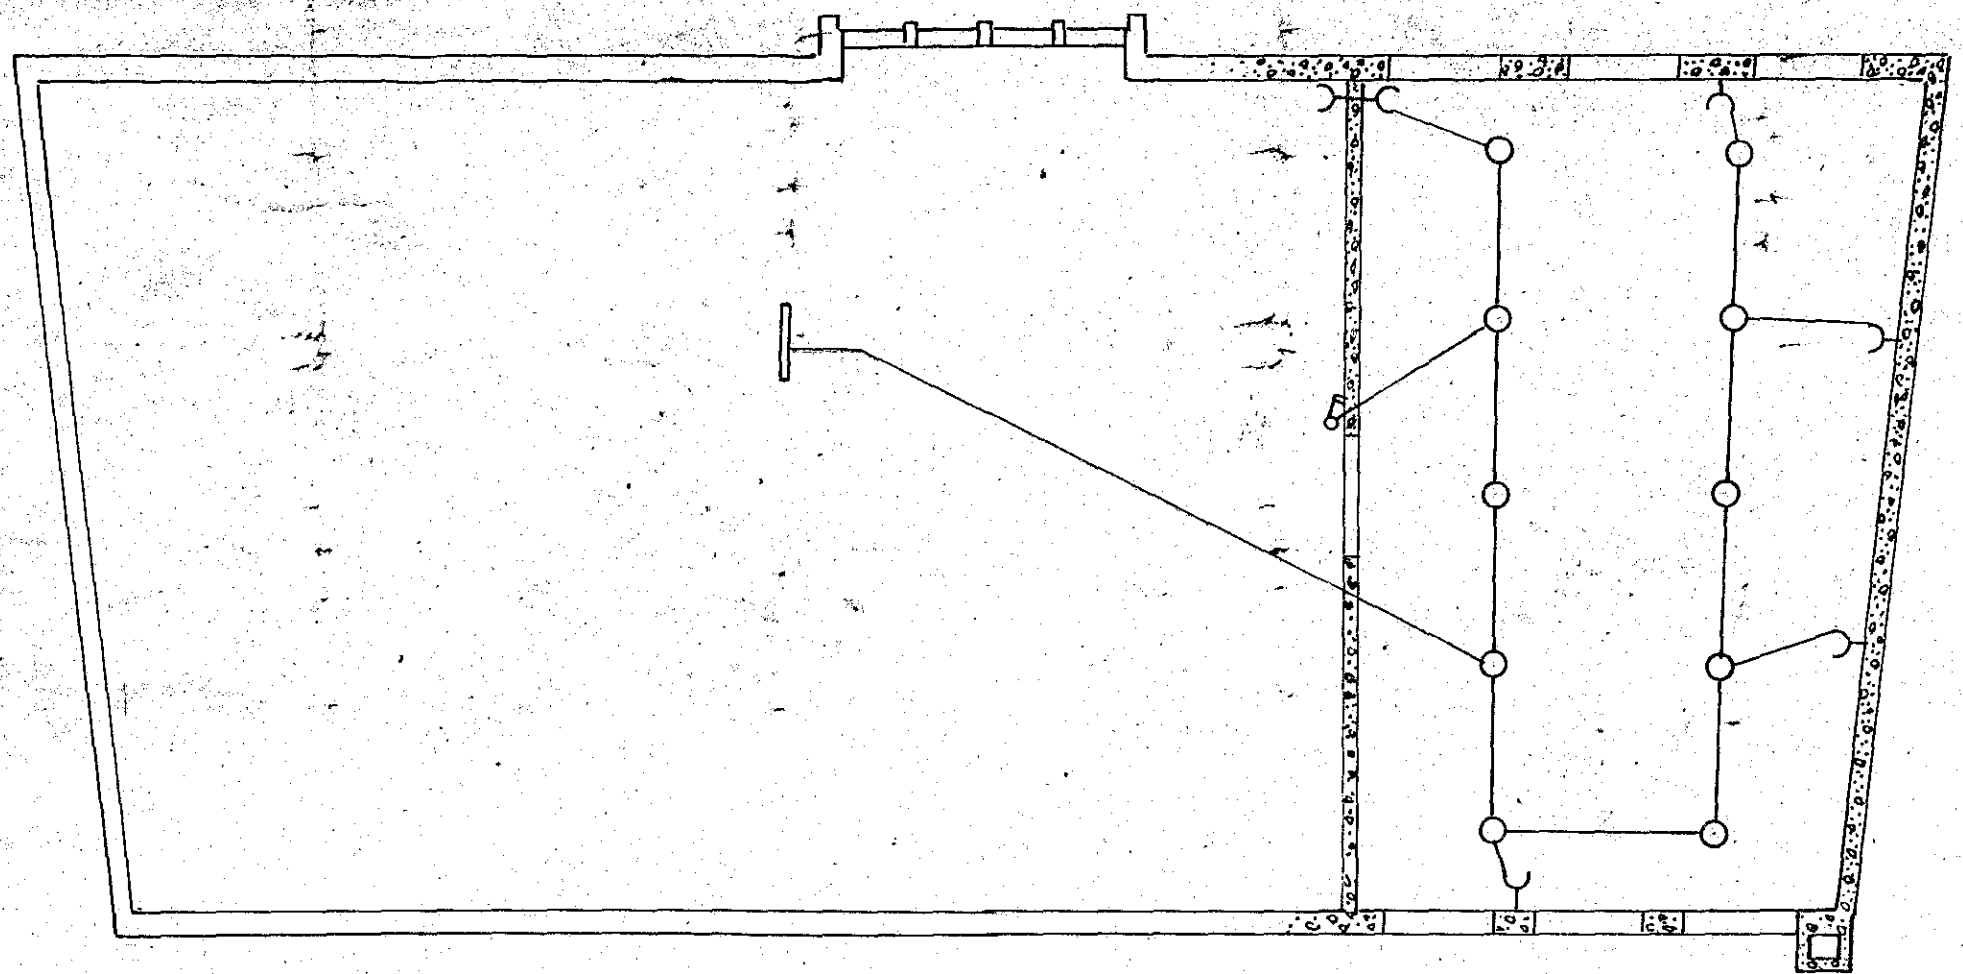

Hafnarf. 10. nóv. '42 V. Thoroddson.