

Þreyting á rafhlögn í kvikmyndahúsi

Húsnúmer nr. 682 Teiknir



Samþykkt þ.

f.h. RAFVEITU HAFN

Eltilitsmaður raf

Mkv. 1:100

Lögn fyrir loftljósinguna

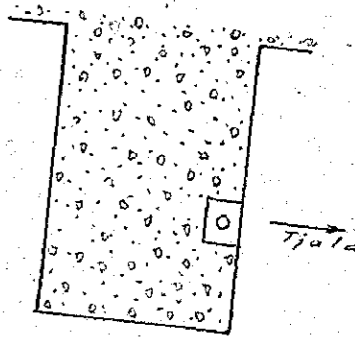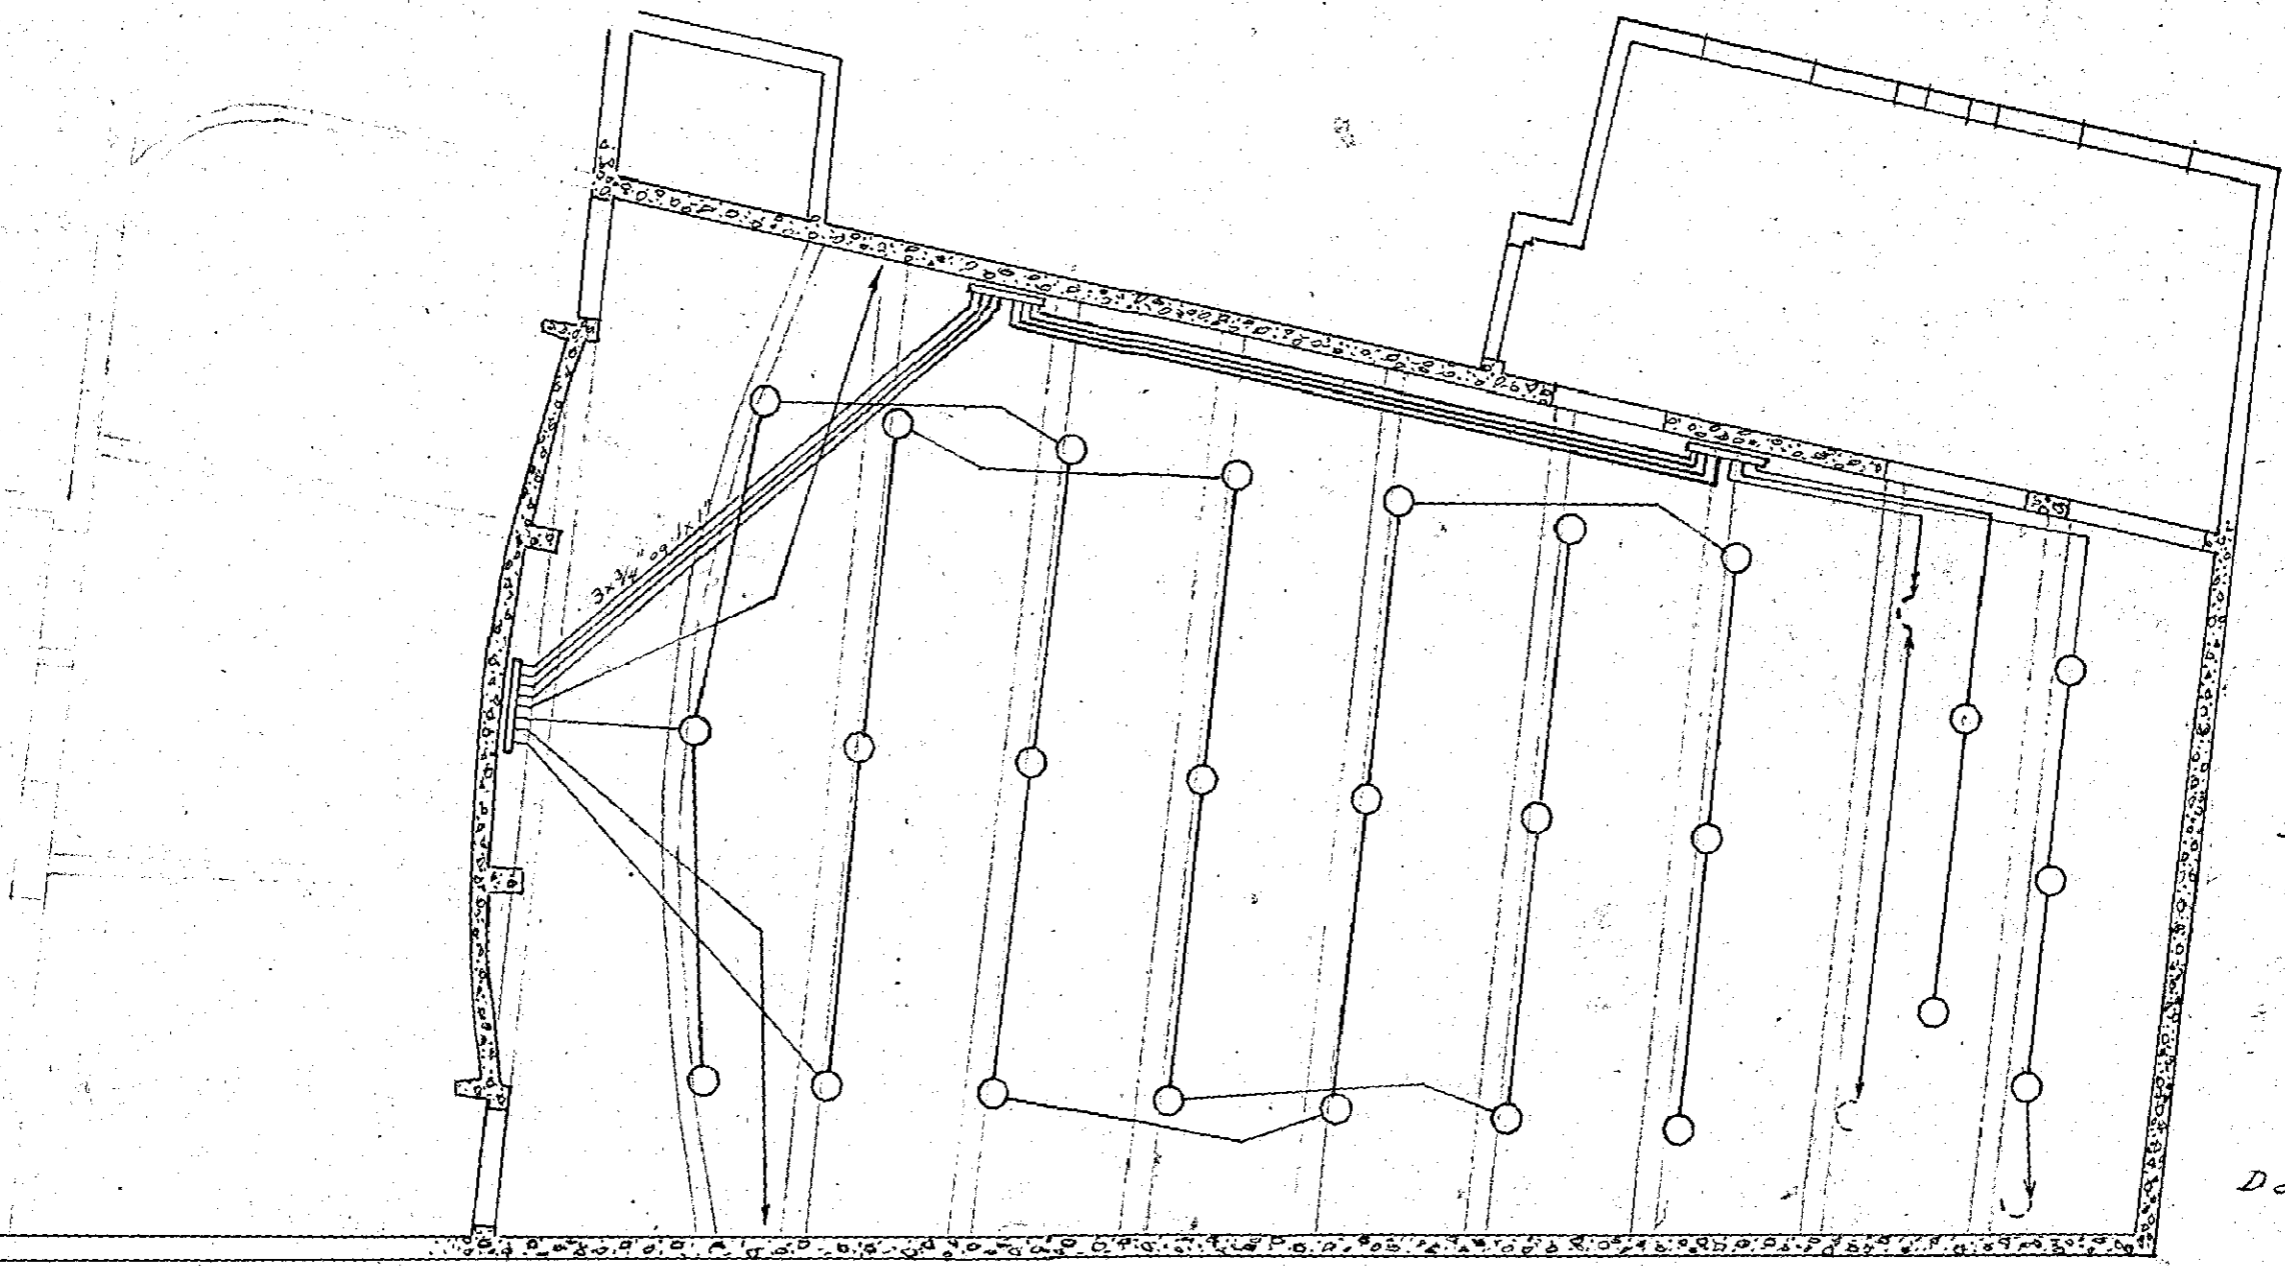

Dás í loftbita