


No 11.

Húsv 690

Teikn. 11

Hús Þóru Magnúsdóttur ~~Ulrdarstígið~~ Hafnarfirði
(mi Alfaskerð 8)

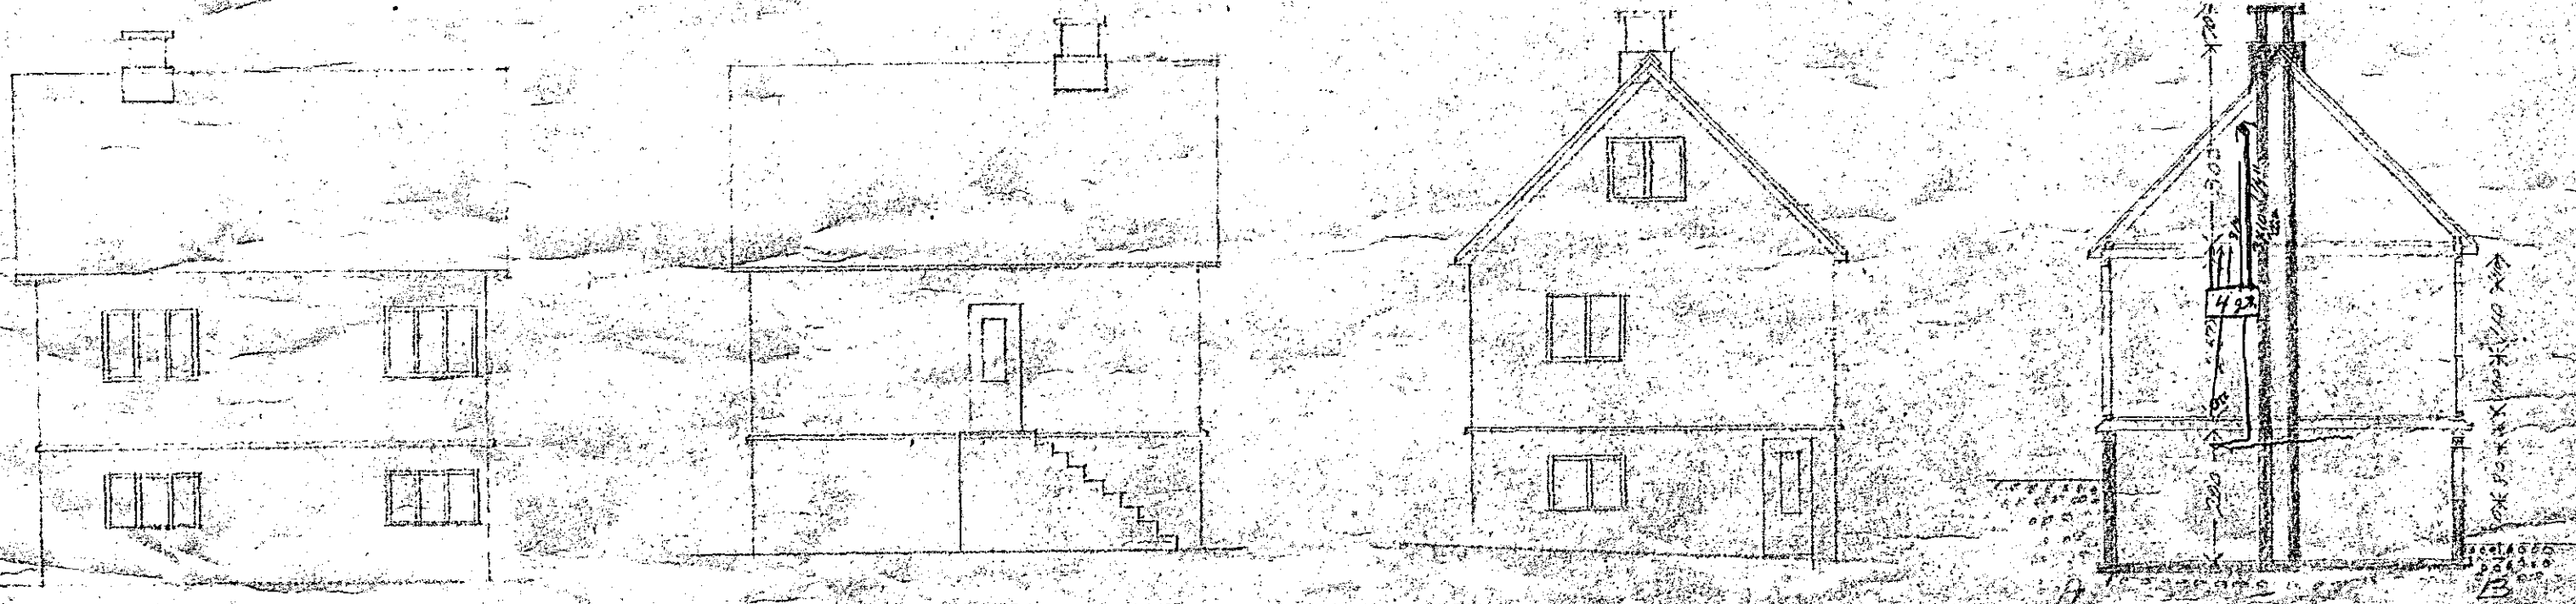


Vestur

Austur


Norður

Suður


Kvæði 1:100

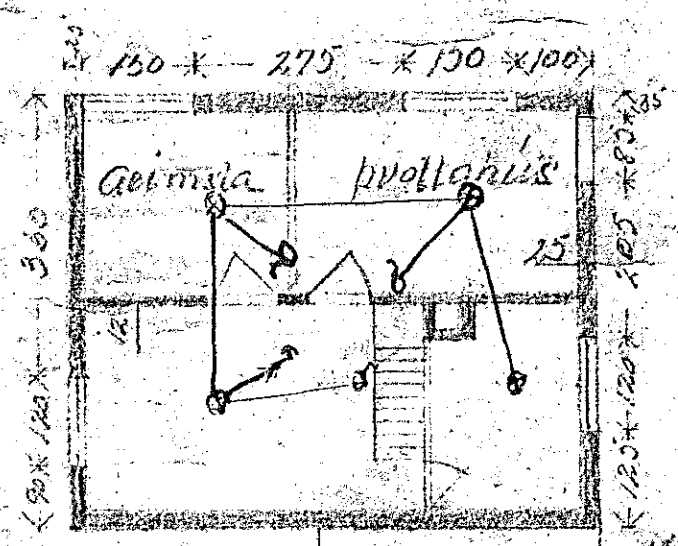

Kjallari

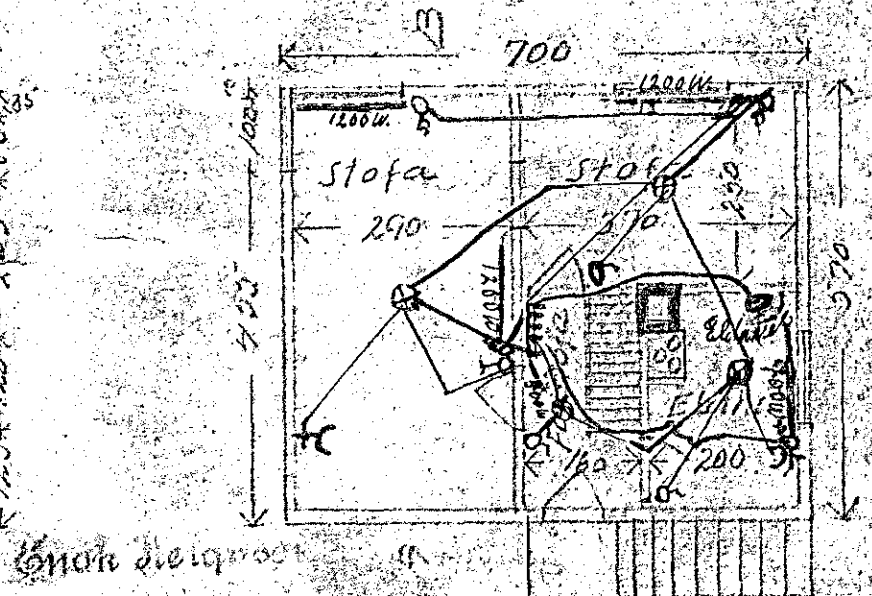

Stofunad

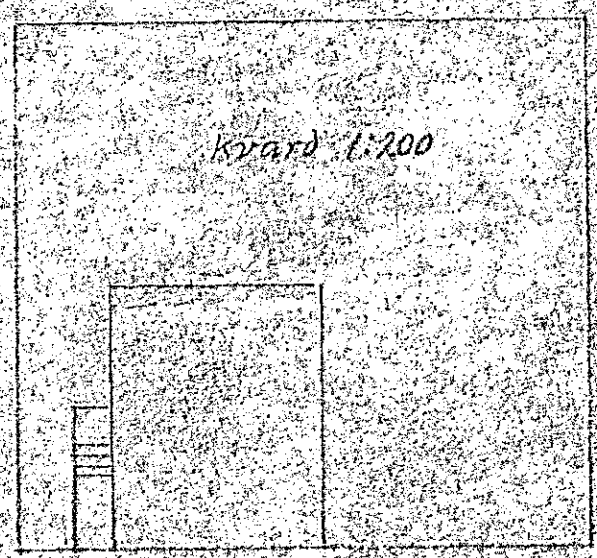

Ulrdarstígur

Hafnarfirði júlí 1941.
Vignfus Sigurðsson

11