




Hús Gísla Þórðarsonar ~~Linnetsstíga 16~~ Hf.
(Rafstögnin) ni 'Alfaskerð 24
M. 1:100

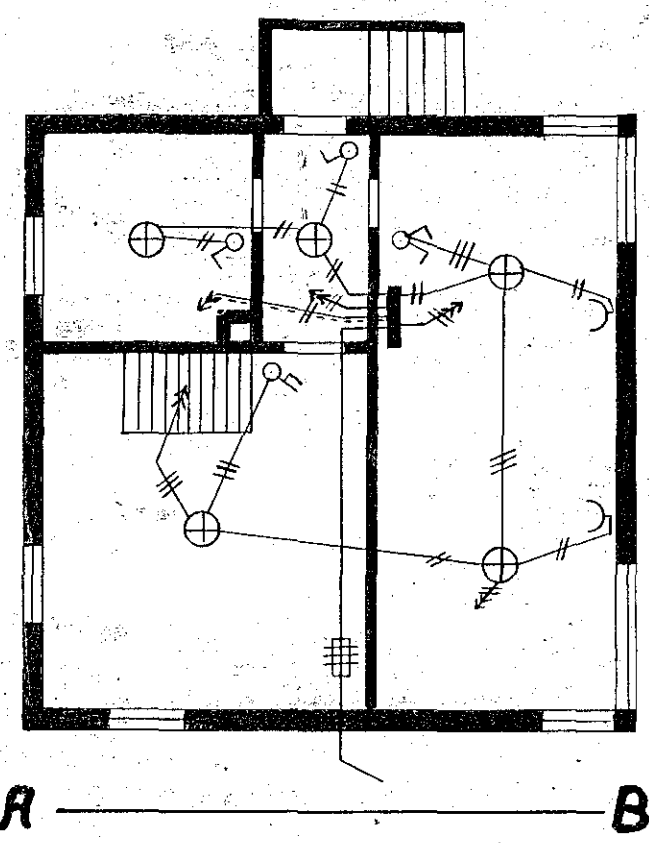

Kjallari

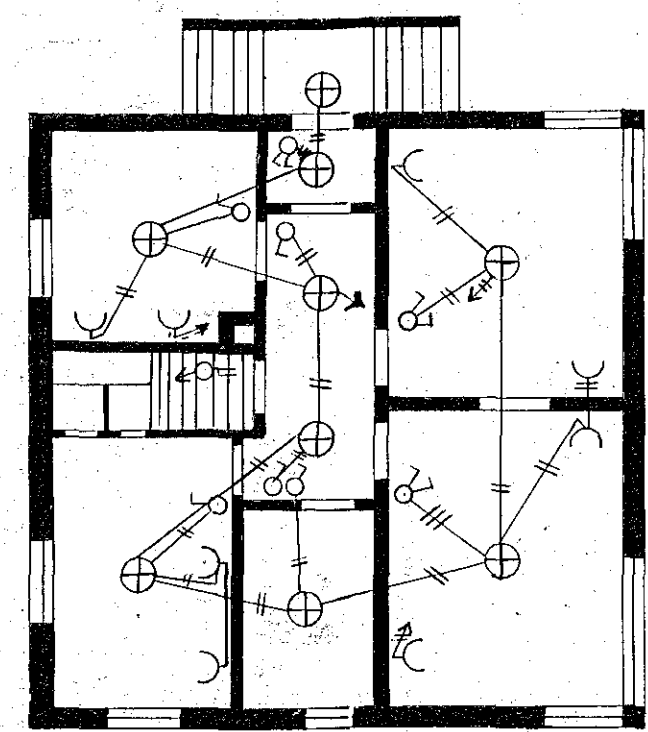

1. hæð

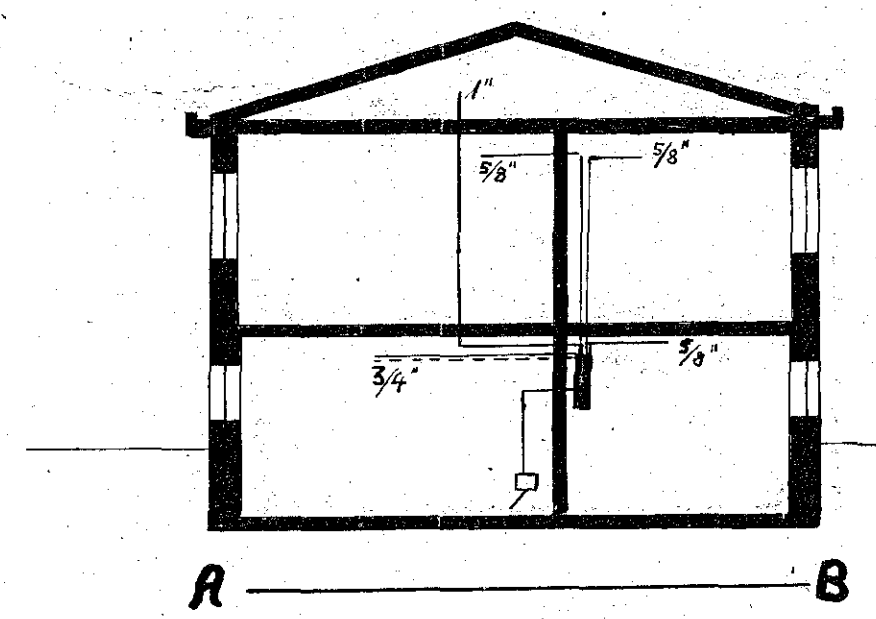

Þverskurður

Hafnarfirði í desember 1943

Arnar E. Gíslason