
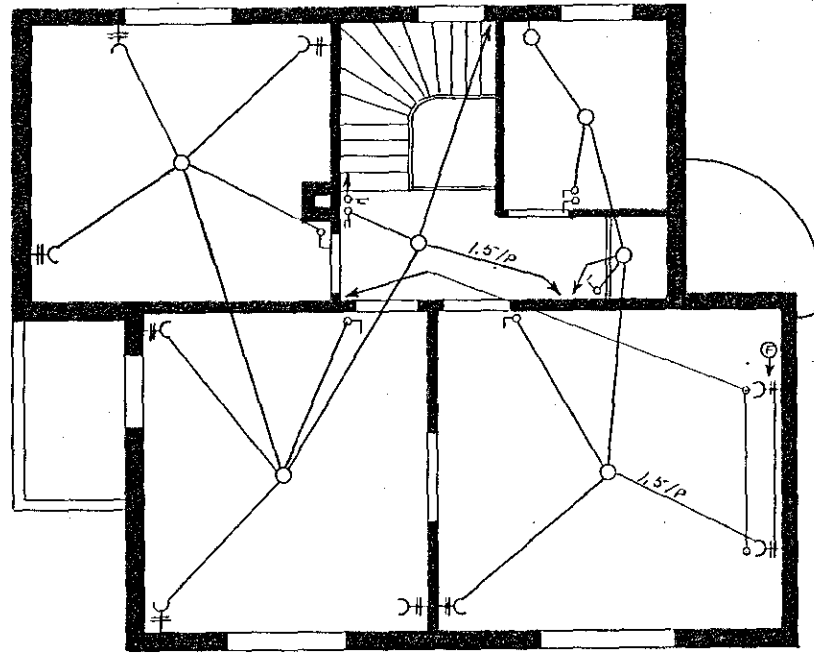




Samþ. 22/6 '45.

20 Kw. Fliti ekki leyftur  
á 410 stöðun.


Kristján Sejr fjört

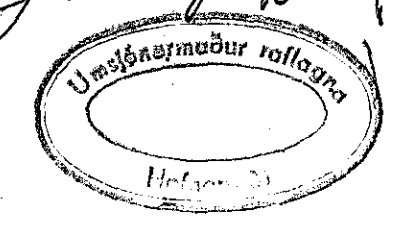

Efríhæð

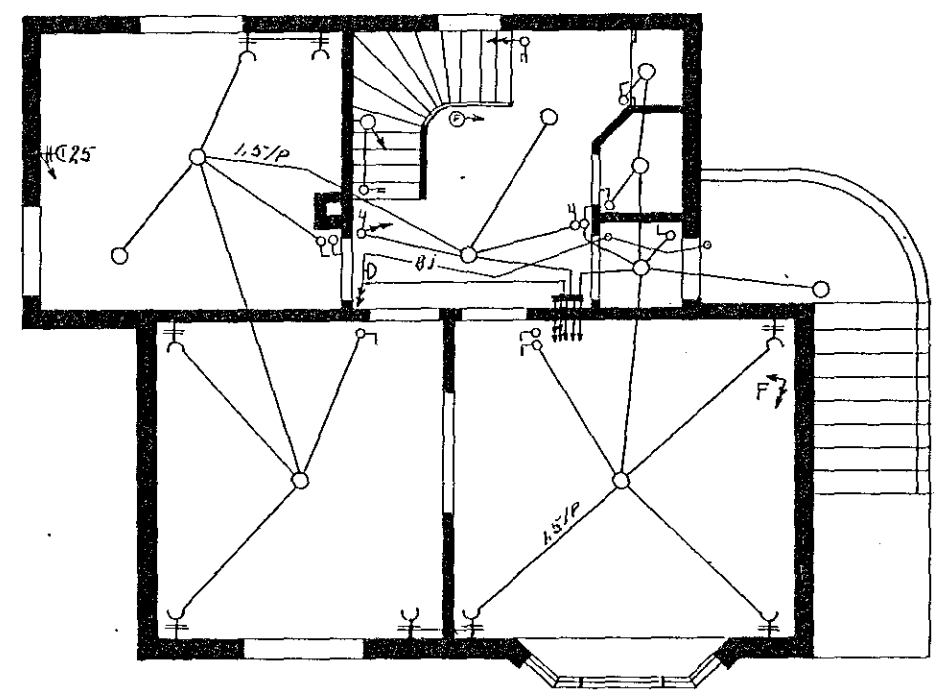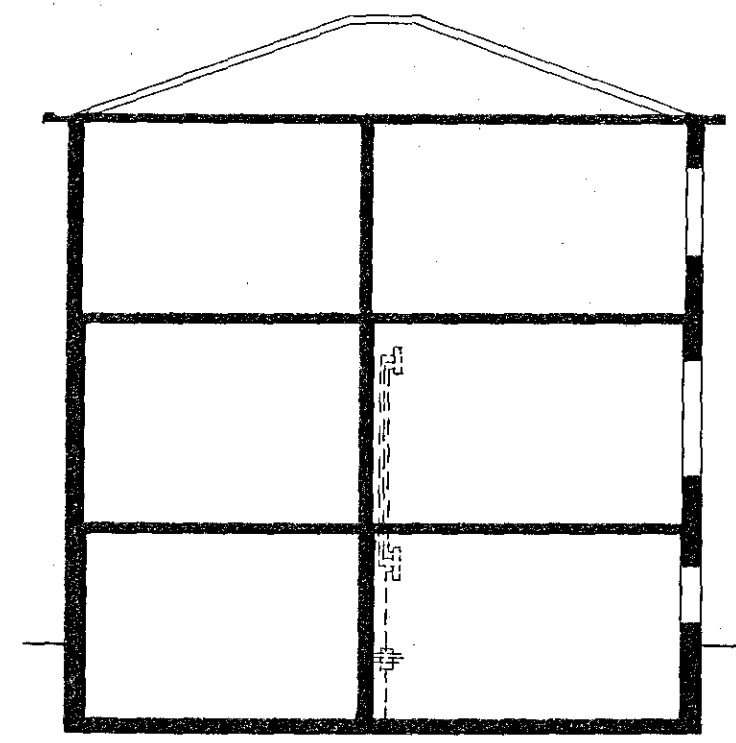

Stofuhæð

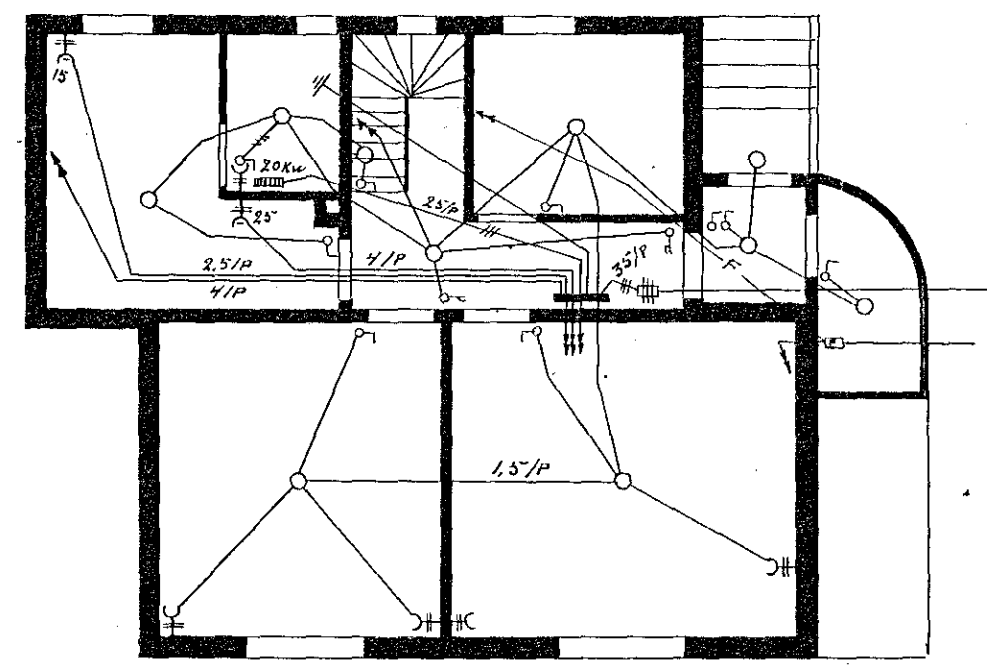

Kjallari

78

BRÆÐURNIR ORMSSON VESTURGÖTU 3.	
RAFLOGN I	M.K. = 1:100
Hús Guðjóns V. Guðmundssonar	R: 391
VIÐ HRINGBRAUT 46	R 16/6 '45
	Star. Sam.

78