


Saltinn 28/58

nr. 801, teikning nr. 52

F.B. HARVEITU HAFNARFJ.

Umisfærmaður, rafiagna

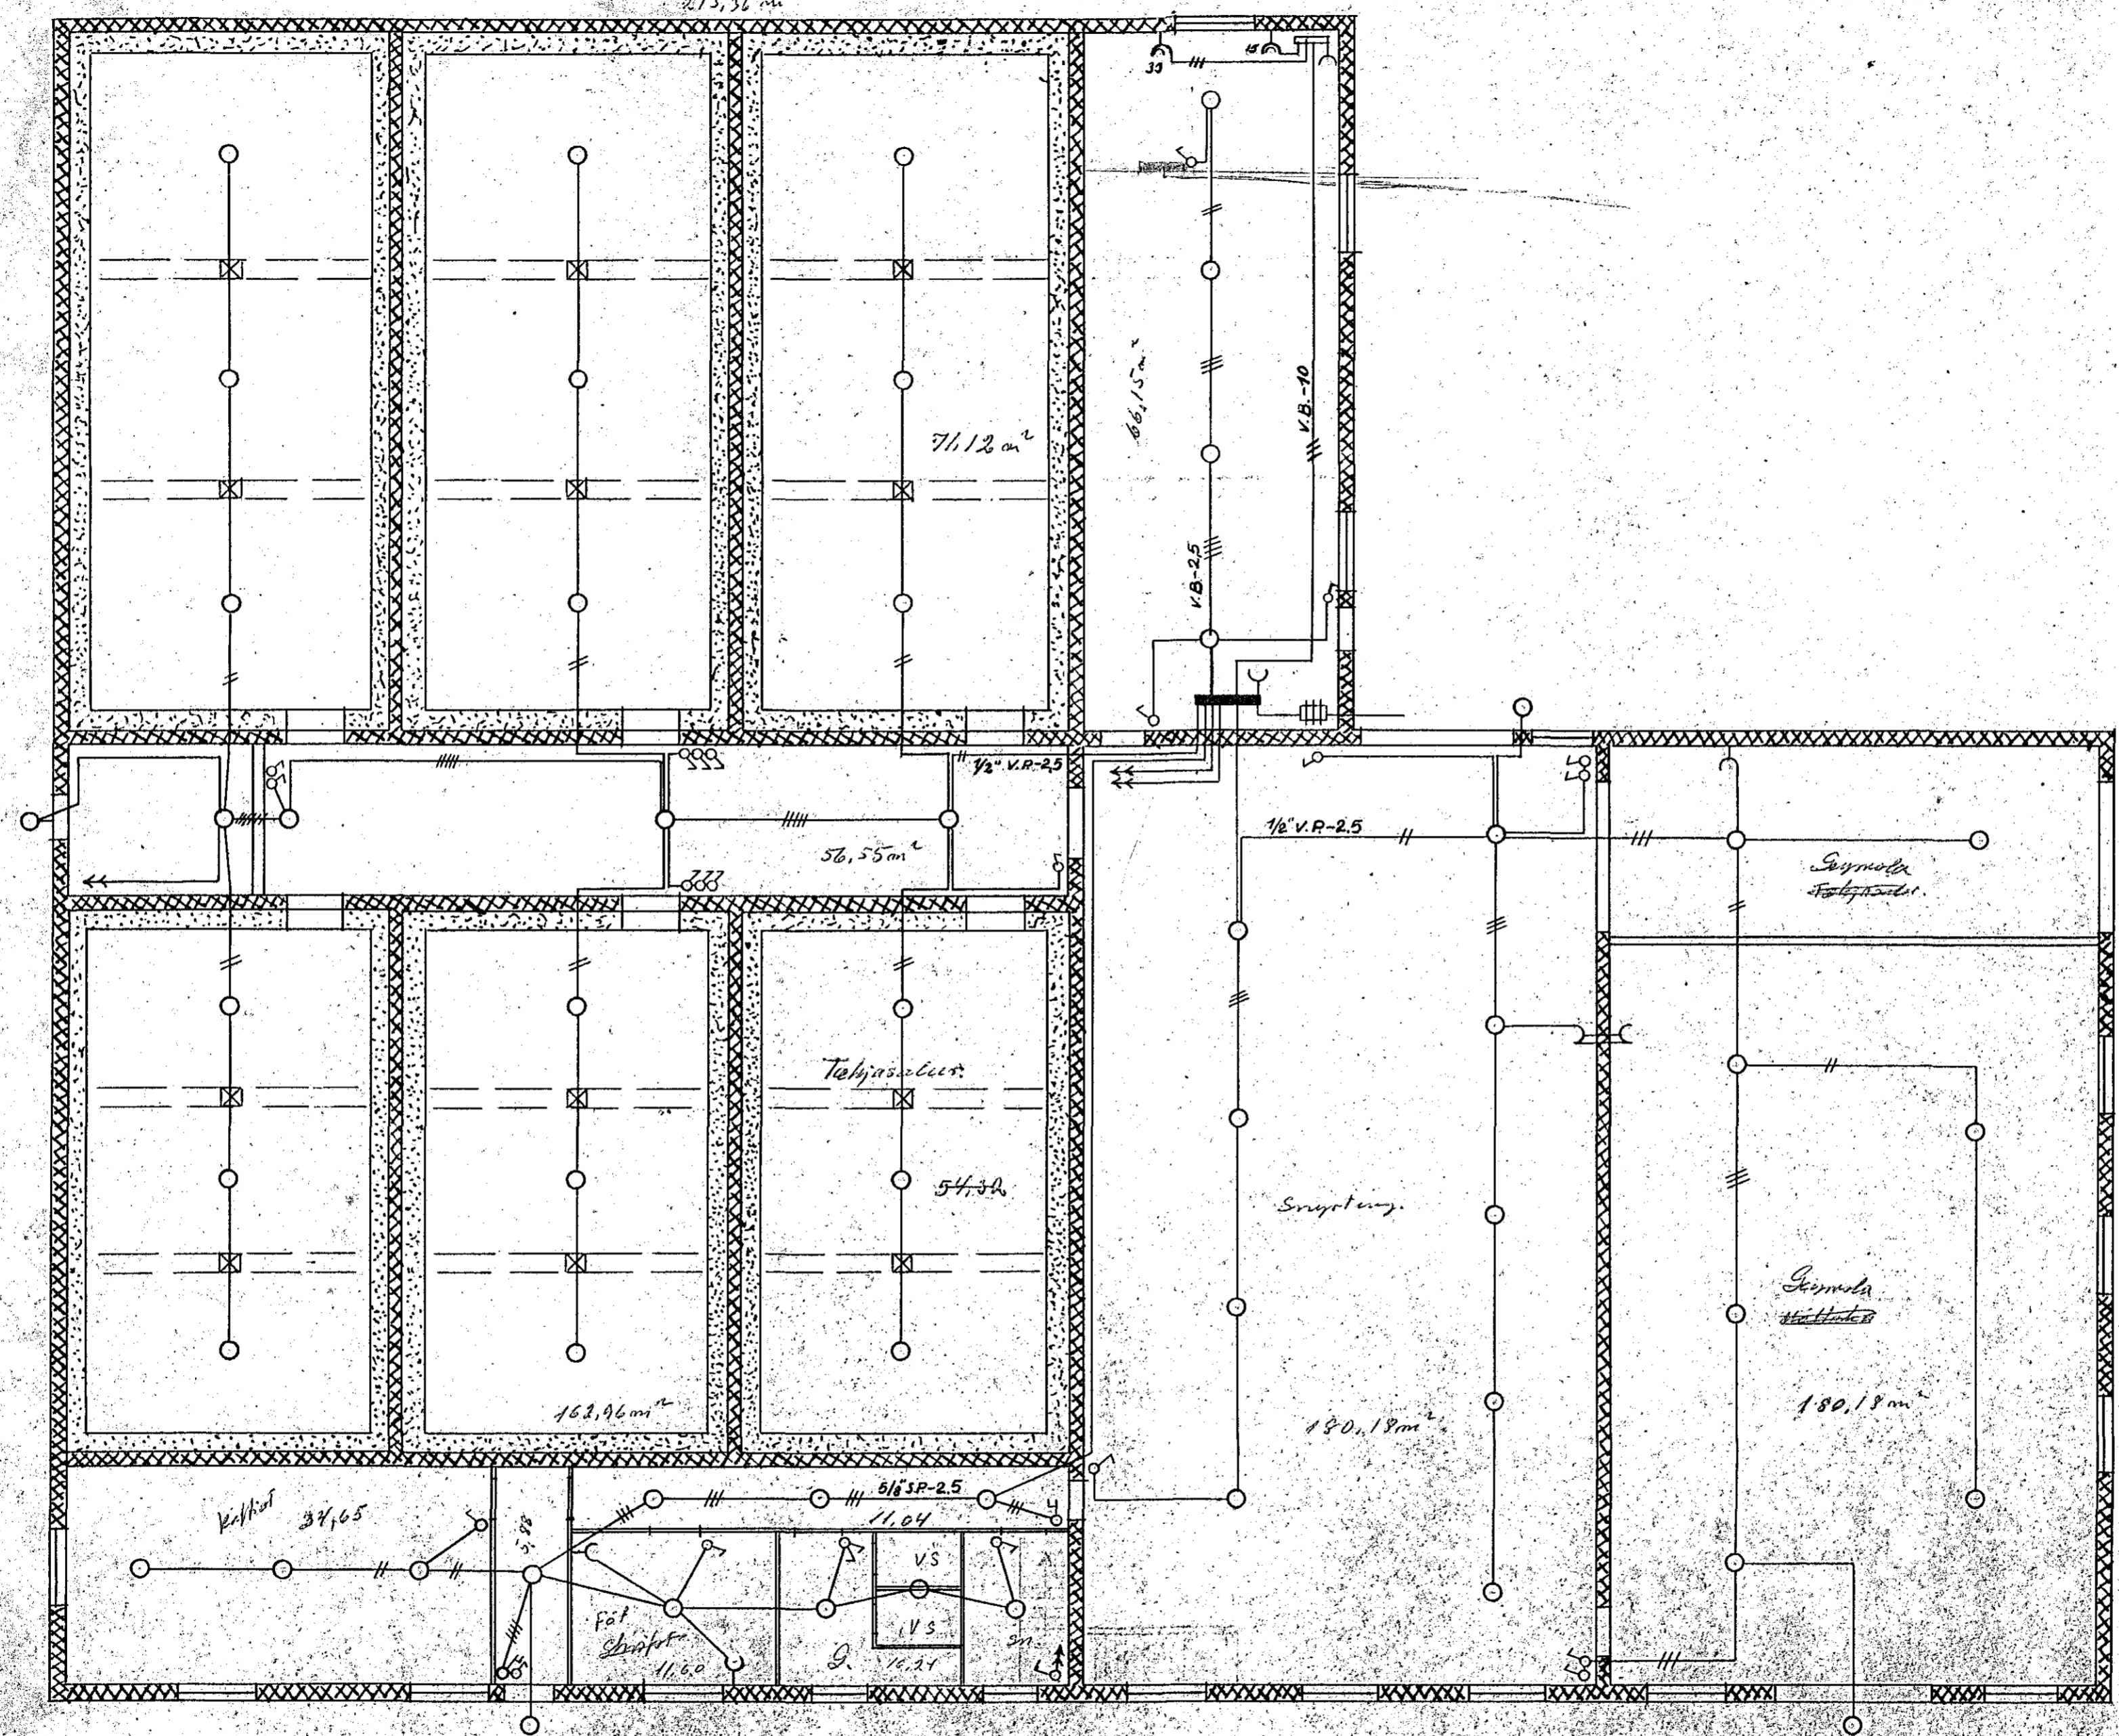

VP=Galvanhúðuð vatnsþipa
 SP=Rafmagnsþipa
 VB=Varinn blýstrengur
 BB=Ber

Rafloagn í Íshús Hafnarfjarðar
 (Ingólfur Flygenring)
 Blað 1 (2bl.) M 1:100
 Ágúst 1944
 Guðjón Guðmundsson