

Oldutun 2

Hús Páls Valdasonar nr. 34 við Øldugötu.

M: 1: 100.


Raflögn.

H. 887. T. 123.


Samþ. 21-5-1946.

NB: Tunnakíð má ekki koma þar sem það er sýnt á teikningunni ef hebergið á að notast sem þvottahúsi.


Kristján Þorsteinsson
Ráðgjafi
Hafnarfirði

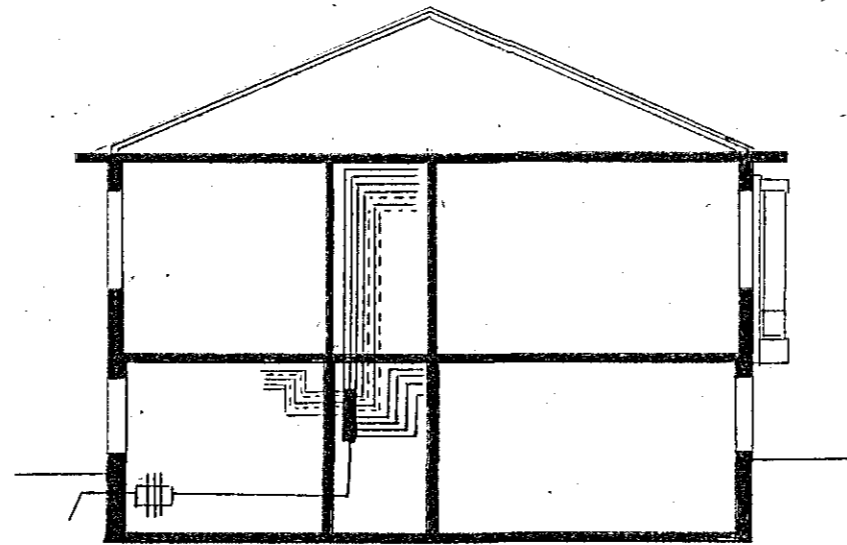

Þverskurður

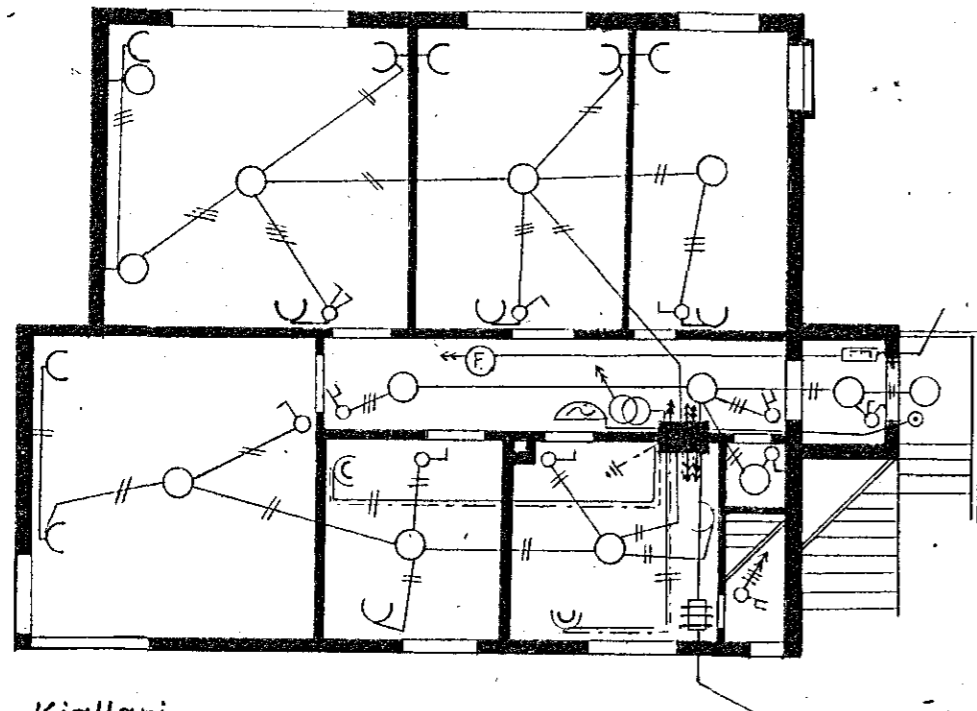

Kjallari

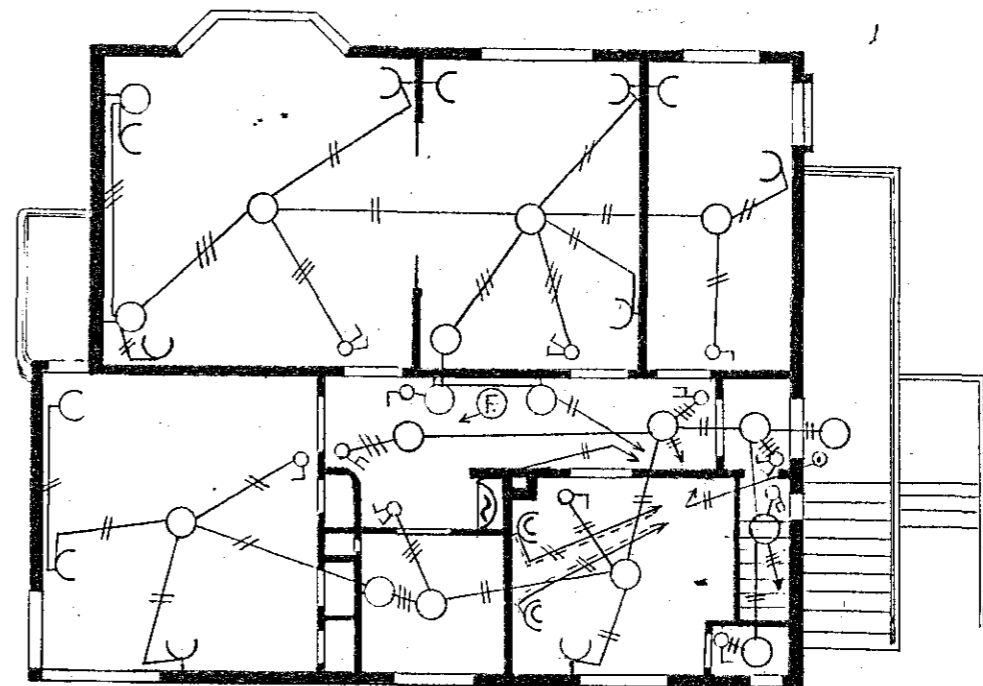

Hæðin

123

Hafnarfirði í maí 1946.

Þorsteinsson 123