
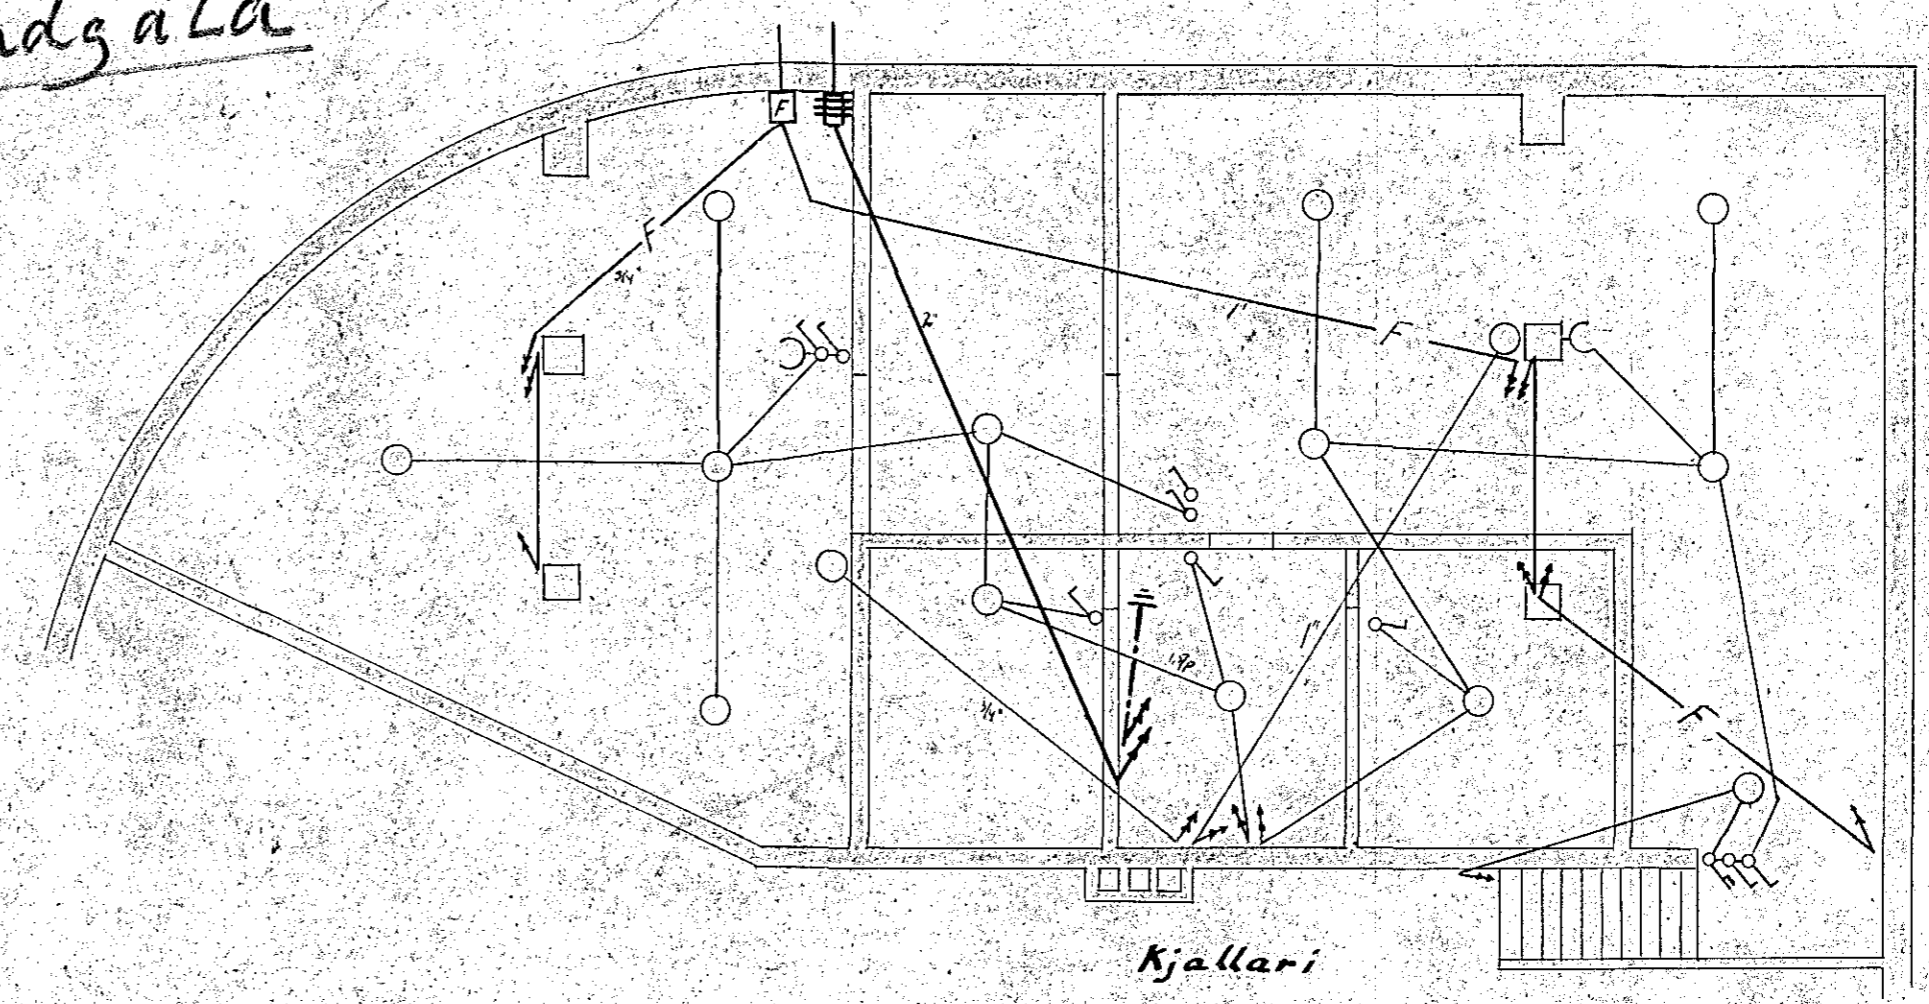


Skipasmíðastöðin Dröfn H/F

Strandgata

Raflögn Breyting

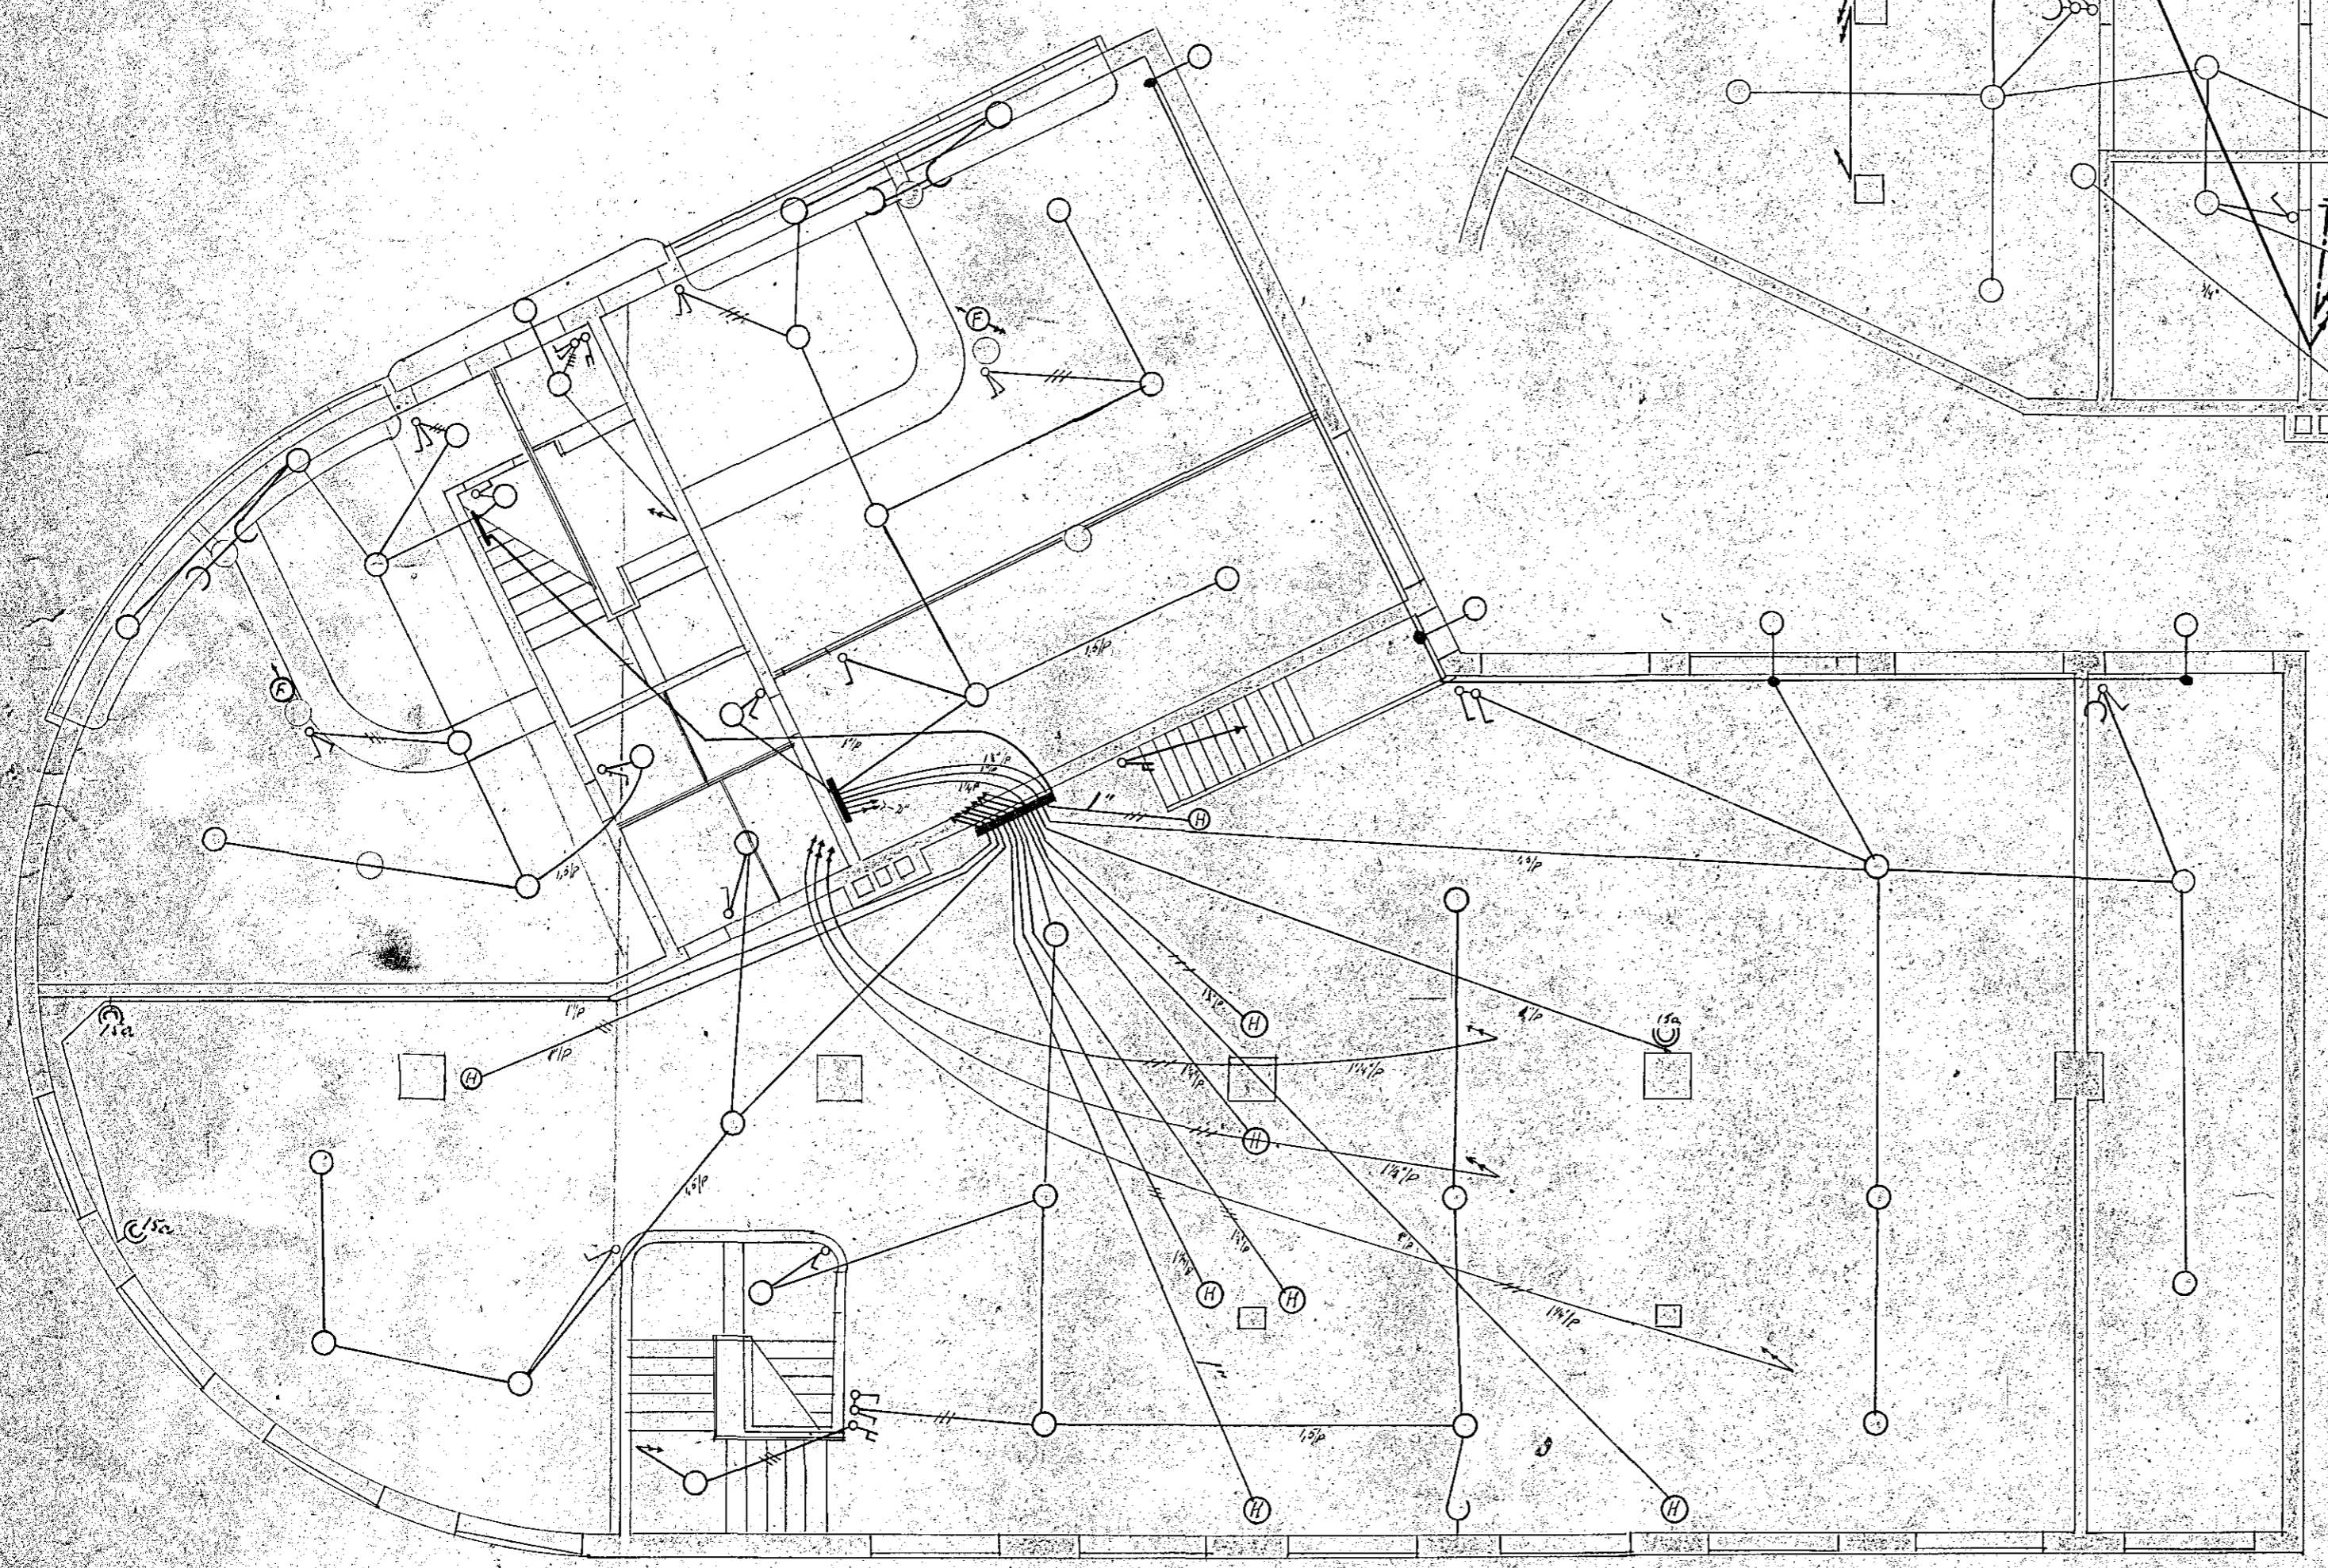

H. 922 T. 147. B
 Breytingin
 Samp. 9-10. - 1947



Í hæð 16.

Stafnarfiðin í sept. 1947
 frá Þorvaldi Þorvaldssyni