


Samþykkt á fundi bygginga-
nefndar þ. 28. 6. 1995

BYGGINGAFULLTRÚINN
HAFNARFIRÐI

Christján Jón

Sjá bókauf

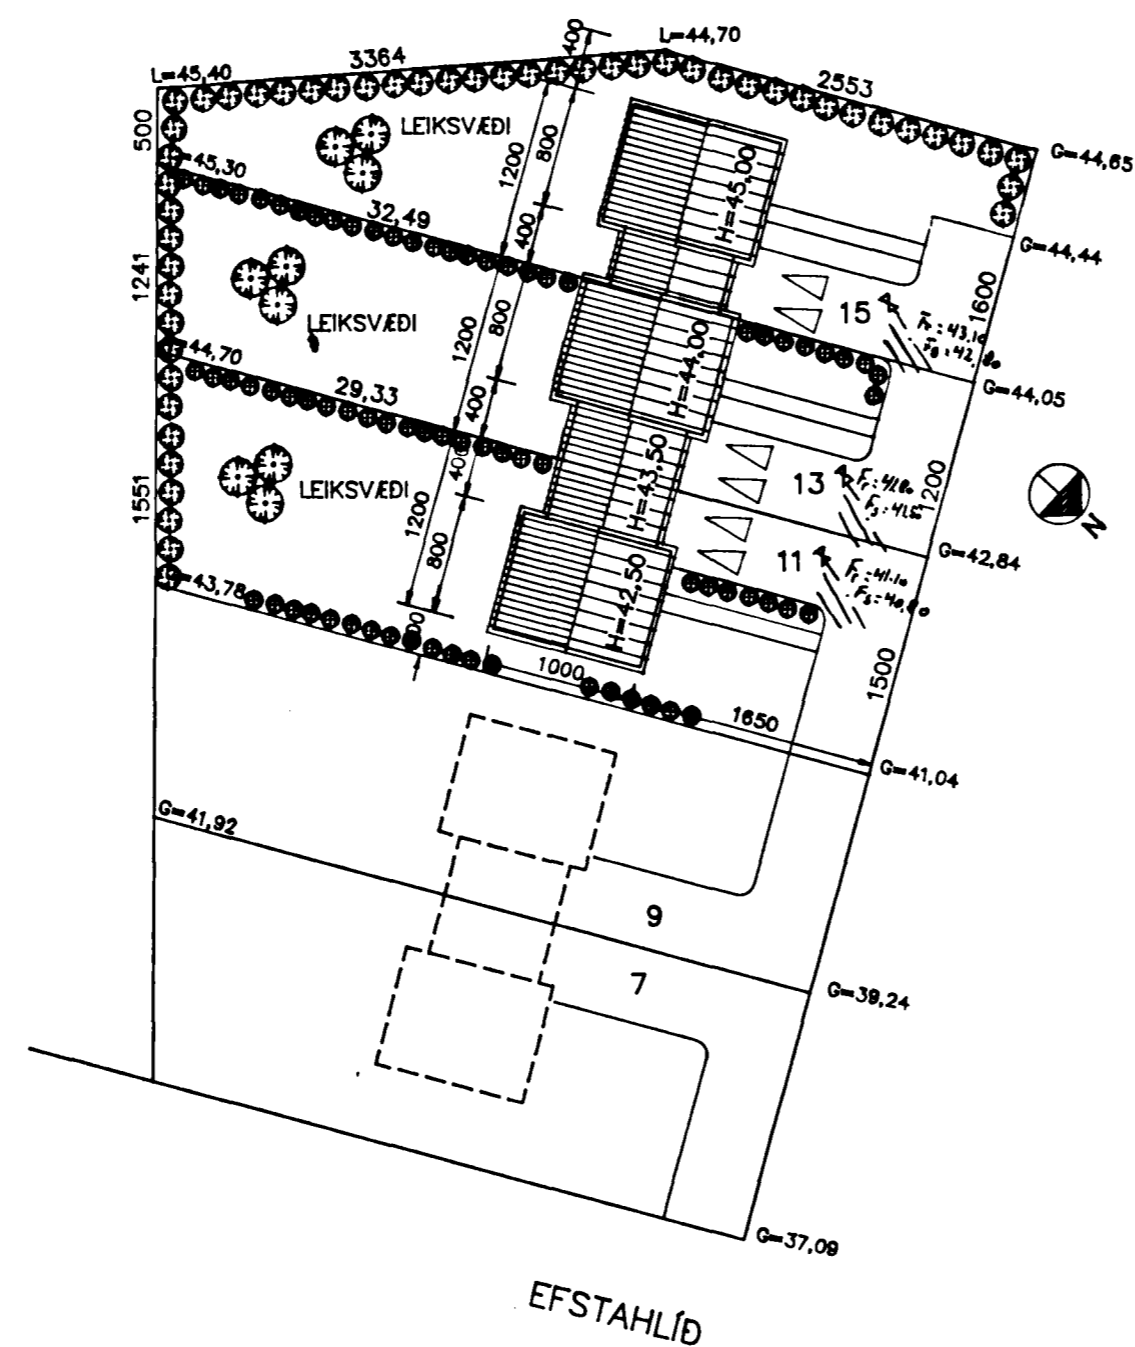

AFSTÖÐUMYND
mkv. 1: 500

STÆRDIR:

Hús nr. 11:	1. hæð	80,00 m ²	216,00 m ³		
	blfgæmsla	30,00 m ²	-96,07 m ³	104 m ³	
	2. hæð	80,00 m ²	260,00 m ³	263	
	Samtals:	190,00 m ²	672,97 m ³	lóðarstærð: 762,9 m ²	nýting 0,249
			583 m ³		
Hús nr. 13:	1. hæð	80,00 m ²	216,00 m ³		
	blfgæmsla	30,00 m ²	-96,07 m ³	104 m ³	
	2. hæð	80,00 m ²	260,00 m ³	263	
	Samtals:	190,00 m ²	672,97 m ³	lóðarstærð: 653,0 m ²	nýting 0,290
			583		
Hús nr. 15:	1. hæð	80,00 m ²	216,00 m ³		
	blfgæmsla	30,00 m ²	-96,07 m ³	104 m ³	
	2. hæð	80,00 m ²	260,00 m ³	263	
	Samtals:	190,00 m ²	672,97 m ³	lóðarstærð: 736,0 m ²	nýting 0,258
			583		

BYGGINGARLÝSING:

Húsið er hefðbundið stálfsteypt hús, þar sem sókkjar, botnplata, útveggir og milligólf eru stálfsteyp. Þak er borð uppi af mænubita úr timbri og sperrur eru úr timbri. Á þaki er þakstál í ljósum lit. Gluggar, hurðir og þakbrúnir eru úr gagnfúavörðu timbri er málast í ljósum lit. Steyptir útveggir verða múrhúðaðir og málaðir í ljósum lit. Undir gólfplötu 1. hæðar og niður með sókklum skal einangra með 75 mm einangrun, útveggi skal einangra með 100 mm einangrun og þak skal einangra með 200 mm einangrun.

ÁKVÆÐI UM ELDVARNIR:

Koma skal fyrir reykakynjum á hvorri hæð. Björgunarop eru út úr svefnherbergjum á efri hæð. Þak blfgæmslu skal vera a.m.k. B60 og skal innsta klæðning í blfgæmslu, veggir og þak, vera í flokki 1.

**TEIKNISTOFAN
TORGIÐ**
RÁÐGJÖF - HÖNNUN - EFTIRLIT
ARMÓLI 36, 108 REYKJAVÍK, Sími 568-6868, FAX 568-6878
Þorsteinn Friðbjörnsson, Magnús Þ. Guðmundsson,
byggingateknifráðgjafar, Innviðarsartakkt.

VERK: Efstahlíð 11-15
Hafnarfirði
TEIKNING: Afstöðumynd, stærðir
byggingarlýsing
TEIKN. NR.: 101 DAGS: 04.05.95. BREYTT:
KVARÐI: 1: 500 VERK NR.: 95-801 HANNAÐ: DF