



Semþykkt á fundi bygginga-
nefndar þ. 18/10 1995
BYGGINGAFULLTRÚINN
A.H. I HAFNARFIRÐI
Kristján Þórisson

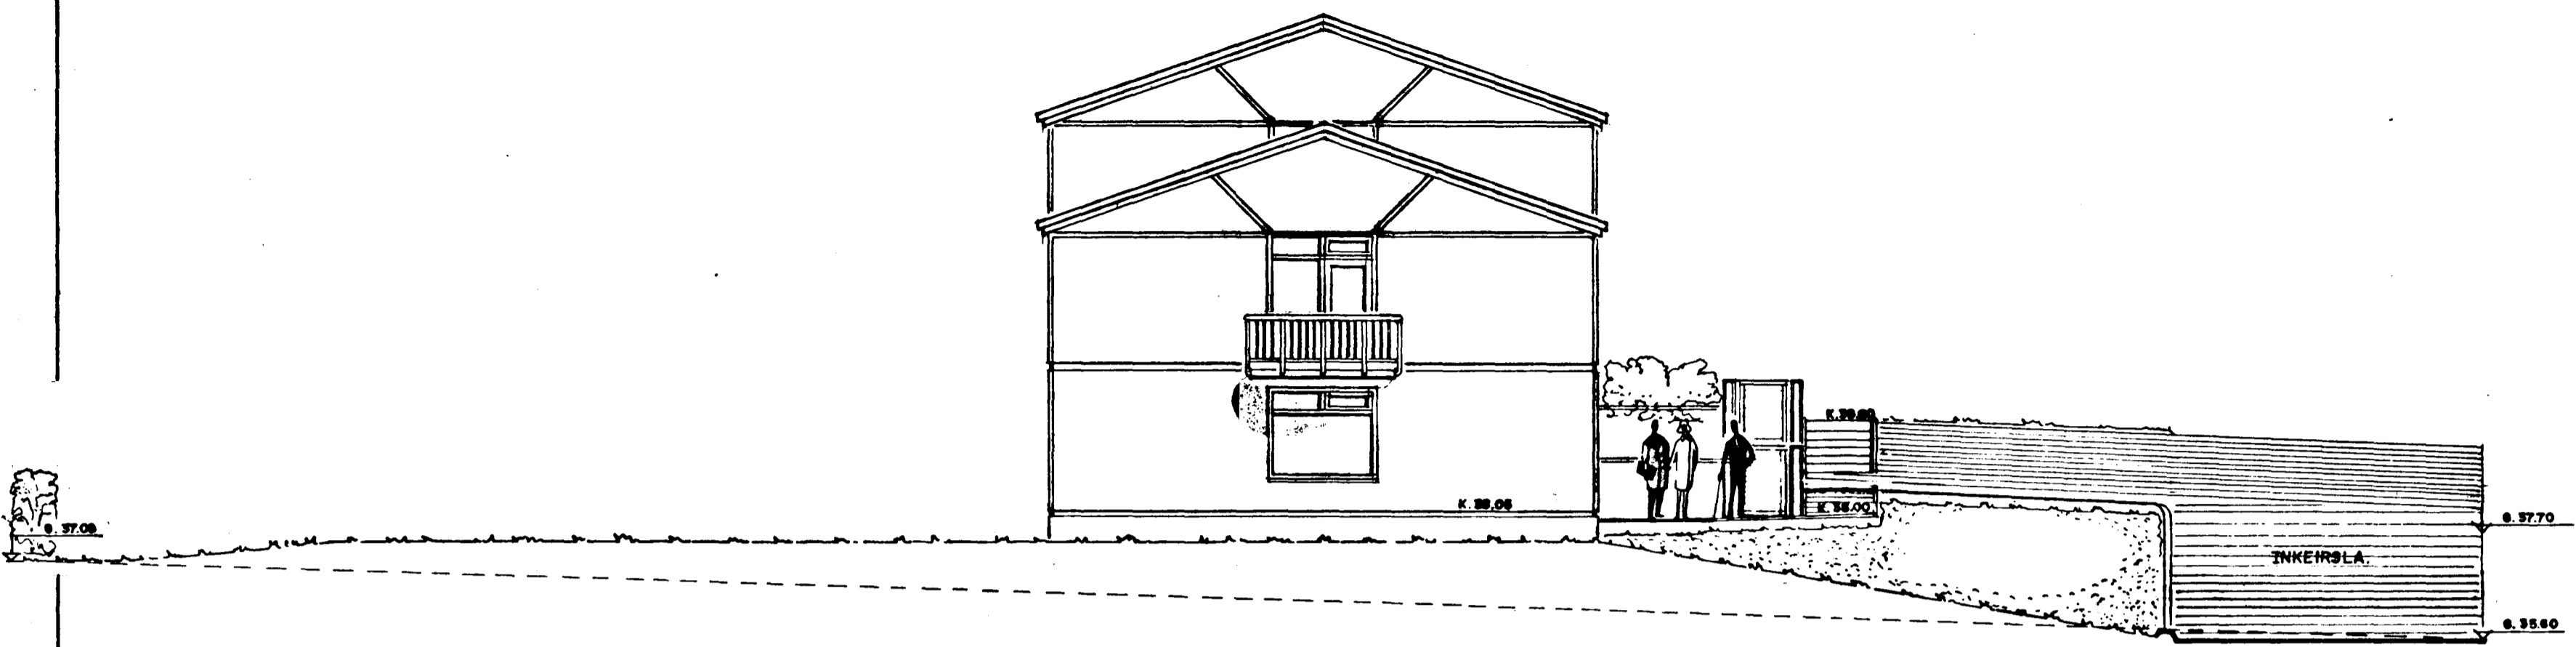

AUSTURHLIÐ. 1:100

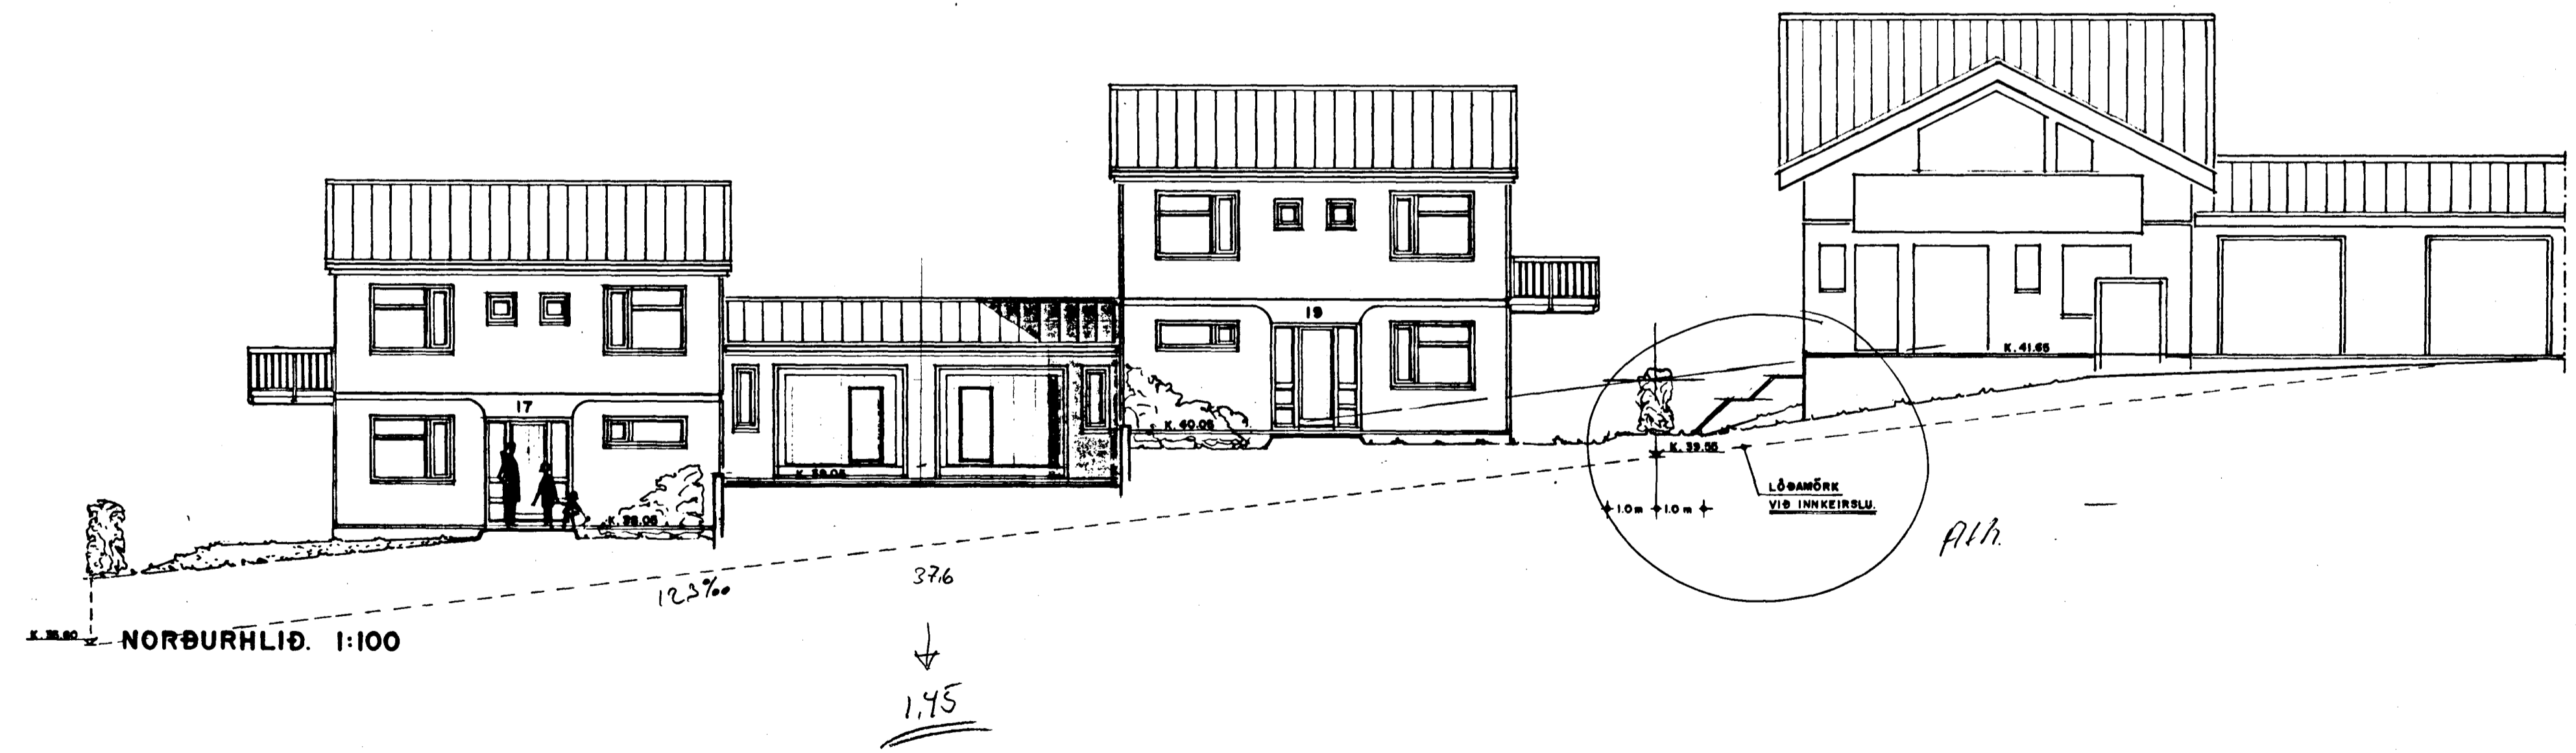

NORÐURHLIÐ. 1:100

EFSTAHLIÐ 17-19 HAFNARFIRÐI. ÚTLIT.
 VERK. NR. 145 DAGS. 28-9-1995 MÁL. 1:100
 TEIKN. NR. 03 BREYTT. 12-10-1995
 JON GUÐMUNDSSON ARKITEKT *Jón Guðmundsson*
 VINNUSTOFA.: SKÚLAGÖTU 61 a. REYKJAVÍK. Sími. 552-5055